


RZUT SKALA 1:100

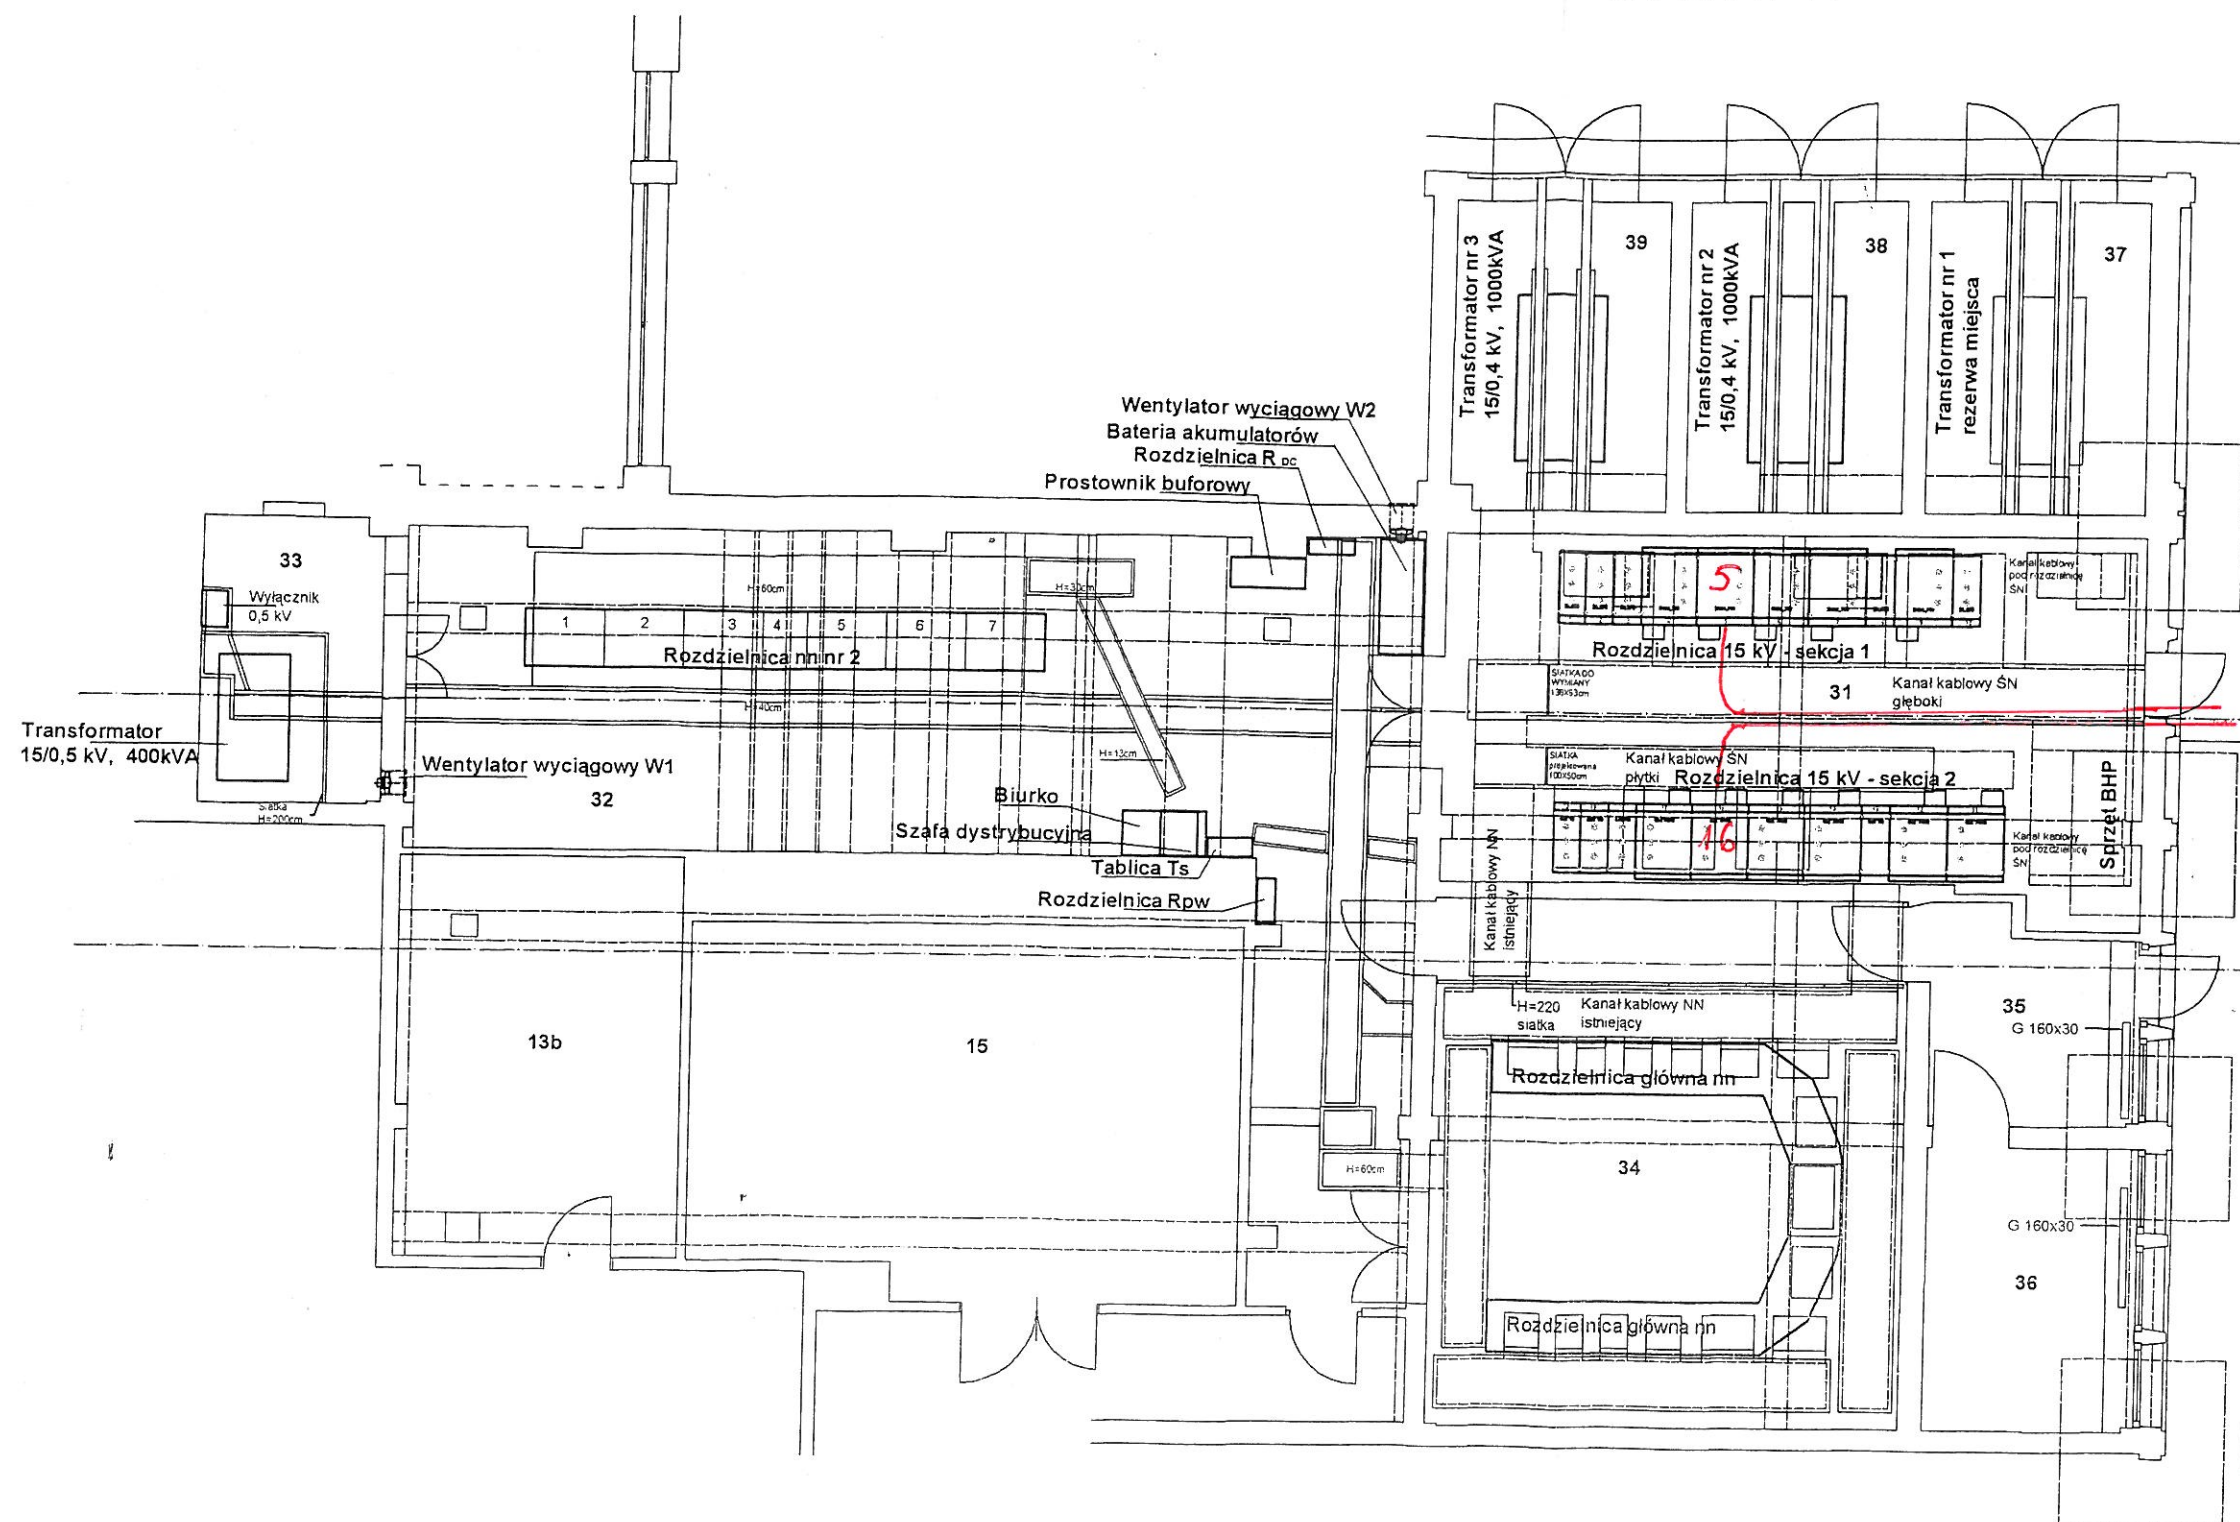

DOKUMENTACJA POWYKONAWCZA

Kierownik oddziału Makrocznych
(-) Wz. Niziolek
Dok. Bud. Nr BP-Dok. 189/92

Spis pomieszczeń

31. Pomieszczenie rozdzielnicy ŚN
32. Pomieszczenie rozdzielnicy nn nr 2
33. Komora transformatora 15/0,5 kV
34. Pomieszczenie rozdzielnicy głównej nn
35. Przedsiönek
36. Pomieszczenie techniczne
37. Komora trafo nr 1 - rezerwa miejsca
38. Komora trafo nr 2
39. Komora trafo nr 3

Uwagi:

1. Projektowana rozdzielnica ŚN 15 kV sekcja 1 i 2 ustawione zostaną na ramie z ceownika 100 mm dostarczonego wraz z rozdzielnicą.
2. Modernizacja kanałów kablowych, zmiana przykrycia kanałów kablowych, oraz ułożenie rur ochronnych dla kabli ŚN i nn łączących transformatory z rozdzielnicami ujęte są w projekcie architektonicznym.
3. Kable nn napięcia z rozdzielnic nn prowadzone są w istniejących odkrywanych kanałach kablowych. Nie podlegają one w niniejszym projekcie wymianie.
4. Dobór i dostawa wentylatorów wyciągowych W1 i W2 ujęte są w projekcie architektonicznym.

PRZEBUDOWA POMIESZCZENIA ROZDZIELNICY W HALI SHB3-4 AGH W KRAKOWIE

NAZWA RYS :	ROZMIESZCZENIE URZĄDZEŃ		
INWESTOR :	AKADEMIA GÓRNICZO-HUTNICZA, AL. MICKIEWICZA 30, 30-059 KRAKÓW		
LOKALIZACJA :	AL. MICKIEWICZA 30, DZ NR 19/26, OBRĘB 12, KROWODRZA		
PROJEKTANT :	KAZIMIERZ MACHNIK	UPRAWNIENIA :	GP.IV-8388/270/77
SPRAWDZIK :	ANNA PODRAZA	UPRAWNIENIA :	GP.IV-8388/14/78
FAZA :	PROJEKT WYKONAWCZY NR 6/12 E	NR RYS : 9	SKALA : 1 : 100
BRANŻA :	ELEKTRYCZNA	DATA : 10.2012	

FIRMA
PROJEKTOWO-WYKONAWCZA
"ELTECH" S.C.
30-690 KRAKÓW UL. CIASNA 8C