


Integra Sp. z o.o. sp. k.
Łukasz Burr
Kierownik Robot Elek.
i Teletechnic.
Nr uprawnień MAP/00324738/11

ROZDZ. RG-NN 1kV STACJA TRAF0 (ISTNIEJĄCA)
ROZDZ. 0,4/0,23kV

ROZDZ. RG-NN 1kV - SEKCJA 1

ROZDZ. RG-NN 1kV - SEKCJA 2

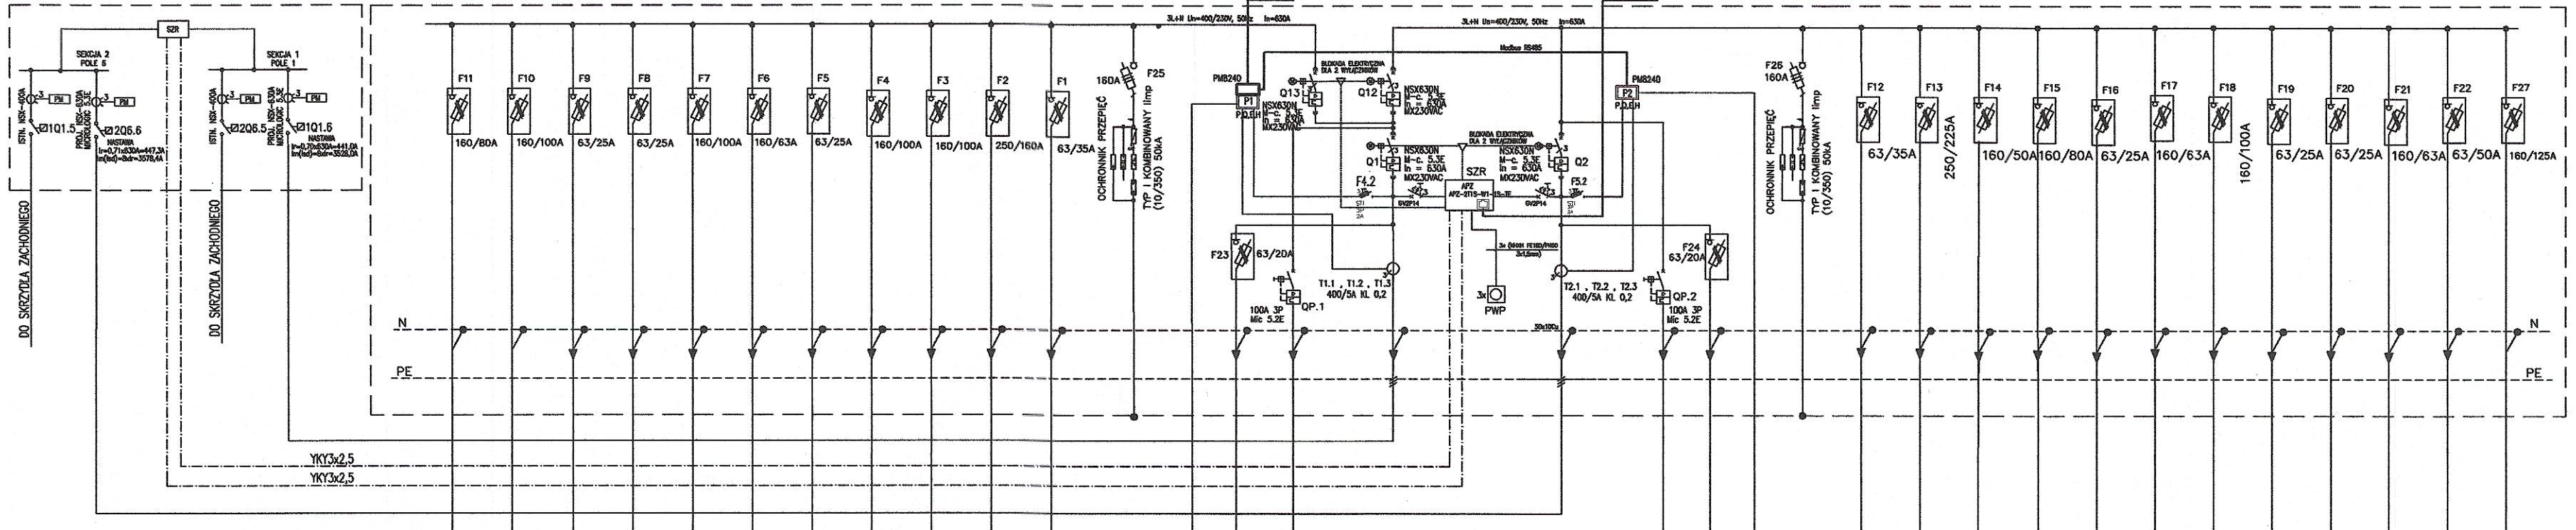

NR OBWODU	L11	L10	L9	L8	L7	L6	L5	L4	L3	L2	L1		L13	L14					L14	L13				L1	L2	L3	L4	L5	L6	L7	L8	L9	L10	L11	L12
PRZEDZNACZENIE POLA	ROZDZIELNICA TPS62/TK	ROZDZIELNICA TPS62/TS	ROZDZIELNICA TPS62/TO	ROZDZIELNICA TPS62/TK	ROZDZIELNICA TPS62/TS	ROZDZIELNICA TPS62/TK	ROZDZIELNICA TPS62/TO	ROZDZIELNICA TPS62/TS	ROZDZIELNICA TPS62/TK	ROZDZIELNICA TPS62/TS	ROZDZIELNICA TPS62/TK	OCHRONNIK PRZEPISOWY	ZASILANIE PA 6240 + TS OBWOD 1E	ROZDZIELNICA RDP	TABLICA RDP		ZASILANIE PODSTAWOWE SEKCJA 1	ZASILANIE PODSTAWOWE SEKCJA 2	TABLICA RDP	ROZDZIELNICA RDP	ZASILANIE PA 6240 + TS OBWOD 2E	OCHRONNIK PRZEPISOWY	ROZDZIELNICA TMO	ROZDZIELNICA TKK	ROZDZIELNICA TPS64/TK	ROZDZIELNICA TPS64/TS	ROZDZIELNICA TPS64/TO	ROZDZIELNICA TPS64/TK	ROZDZIELNICA TPS64/TS	ROZDZIELNICA TPS64/TK	ROZDZIELNICA TPS64/TO	ROZDZIELNICA TPS64/TK	ROZDZIELNICA TPS64/TS	ROZDZIELNICA TPS64/TK	ROZDZIELNICA TPS64/TO
MOC (kW)	33,0	42,8	2,6	3,8	42,9	35,7	3,0	45,6	35,7	78,8	18,4		4,0	25,5		280,0		283,0		26,5	4,0		13,3	123,3	30,4	37,1	2,7	23,5	40,7	3,1	4,2	28,4	14,1	56,0	
PRĄD (A)	51,2	66,3	4,0	6,1	66,6	55,4	4,7	70,8	55,4	122,4	28,6		6,2	39,6		436,0		438,7		41,1	6,2		20,7	191,6	47,2	57,6	4,2	36,5	63,2	4,8	6,6	44,1	21,9	87,0	
PRZEWÓD	N2XH-J 5x50	4xN2XH 1x70 1xN2XH-J 1x70	N2XH-J 5x10	N2XH-J 5x10	4xN2XH 1x70 1xN2XH-J 1x70	N2XH-J 5x35	N2XH-J 5x10	4xN2XH 1x70 1xN2XH-J 1x70	4xN2XH 1x70 1xN2XH-J 1x70	4xN2XH 1x120 1xN2XH 1x120	N2XH-J 5x16		YKY3x2,5 /P180 5x1	N2XH-J 5x50		4x/2xYKOS1x240/ 2xYKOS(20)1x240		4x/2xYKOS1x240/ 2xYKOS(20)1x240		N2XH-J 5x50	4xN2XH 1x180 /P180 5x1	YKY3x2,5	N2XH-J 5x16	4xN2XH 1x150 1xN2XH-J 1x150	N2XH-J 5x25	N2XH-J 5x60	N2XH-J 5x10	N2XH-J 5x35	4xN2XH 1x70 1xN2XH-J 1x70	N2XH-J 5x10	N2XH-J 5x35	N2XH-J 5x25	4xN2XH 1x65 1xN2XH-J 1x65		

TABELA LOGIKI PRACY UKŁADU 1 ETAP	Q1	Q2	Q12	Q13
zos. z TR1, TR2	1	1	0	1
zos. z TR1	1	0	1	0
zos. z TR2	0	1	0	0
brak zos.	-	-	-	-

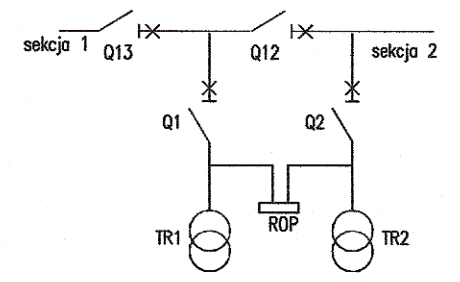


TABELA LOGIKI PRACY UKŁADU DOCELOWEGO	Q1	Q2	Q12	Q13
zos. z TR1, TR2	1	1	0	1
zos. z TR1	1	0	1	1
zos. z TR2	0	1	1	1
brak zos.	-	-	-	-

1 - WTL. ZAMKNIĘTY
0 - WTL. OTWARTY
-- BRAK AKCJI

OCHRONA PRZED PORAZENIEM
SAMOCZYNNE WYŁĄCZENIE ZASILANIA
W UKŁADZIE SIECI TN-S

DOKUMENTACJA
POWYKONAWCZA

AUTORSKA PRACOWNIA PROJEKTOWA
Kraków ul. Beżanowska 46

OPIS
Rozbudowa budynku S-1 o zachodnie i wschodnie skrzydła
w ramach inwestycji pn. "Rozbudowa i nadbudowa budynku S-1"
Działka nr 194/7 obr. 12 Krowodrza, ul. W. Reymonta 13a, Kraków

WYKONAWCA
Akademia Górnictwa i Hutnictwa im. Stanisława Staszica w Krakowie
Al. Miodowicza 30, 30-059 Kraków

WYKONAWCA
mgr inż. Andrzej Nowak, upr.: G.P.U. 45150

SPRZEDAWCA
inż. Marcin Florczyk, upr.: R.P.-UPR 10494

PROJEKT (opracowanie)
DOKUMENTACJA POWYKONAWCZA
Tytuł rysunku
SCHEMAT IDEOWY ROZDZIELNICY RG

Strona
ELEKTR
DP

Data
01.2020

Skala
A3+

Nr rys.
1.

PRJ. NR 192/2017

PRAWA AUTORSKIE ZASTRZEŻONE