


DOKUMENTACJA POWYKONAWCZA


**PRZEBUDOWA I REMONT POMIESZCZEŃ 626 I 627 W PAWILONIE D-8
AGH**

FBW BYCZBUD 06.01.2019


wariant I

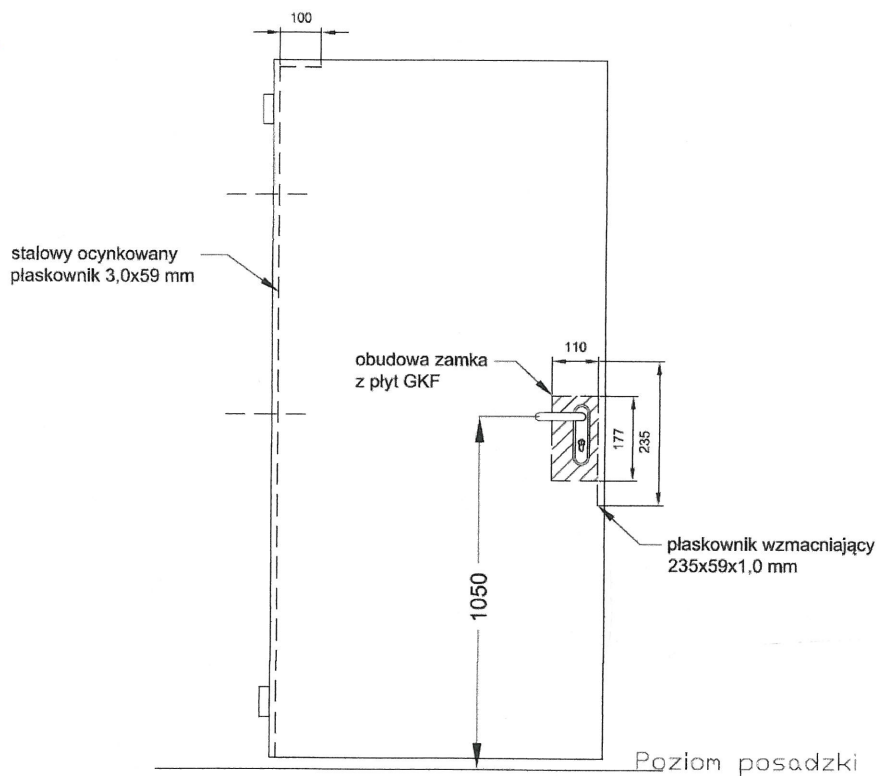


wariant II

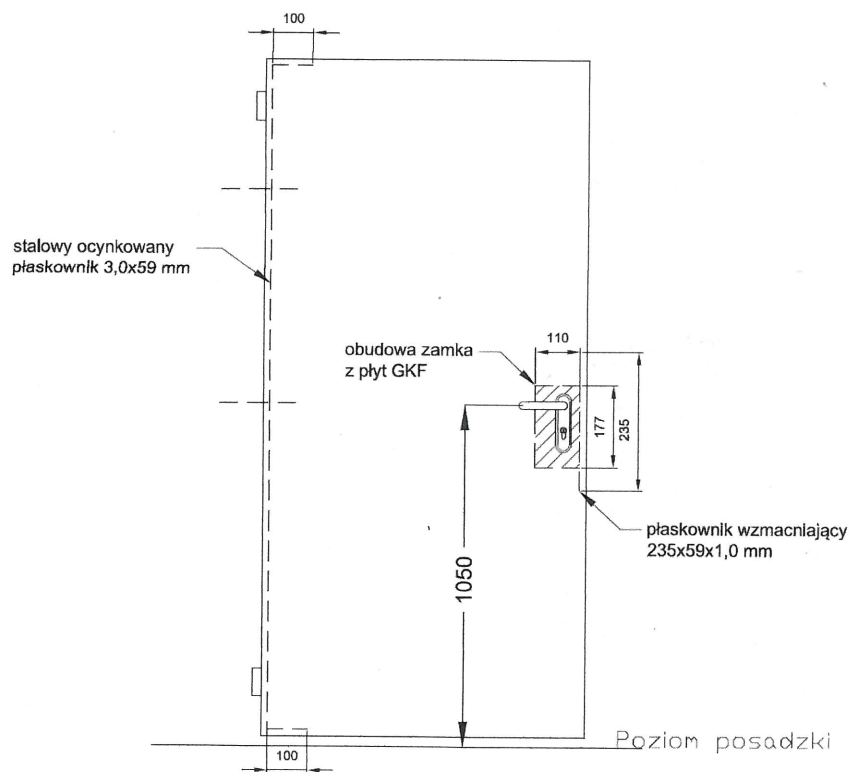


Rys. B3. Drzwi AW DSp EI 30-1 (pełne) – rozmieszczenie wzmocnień (wariant I i II)

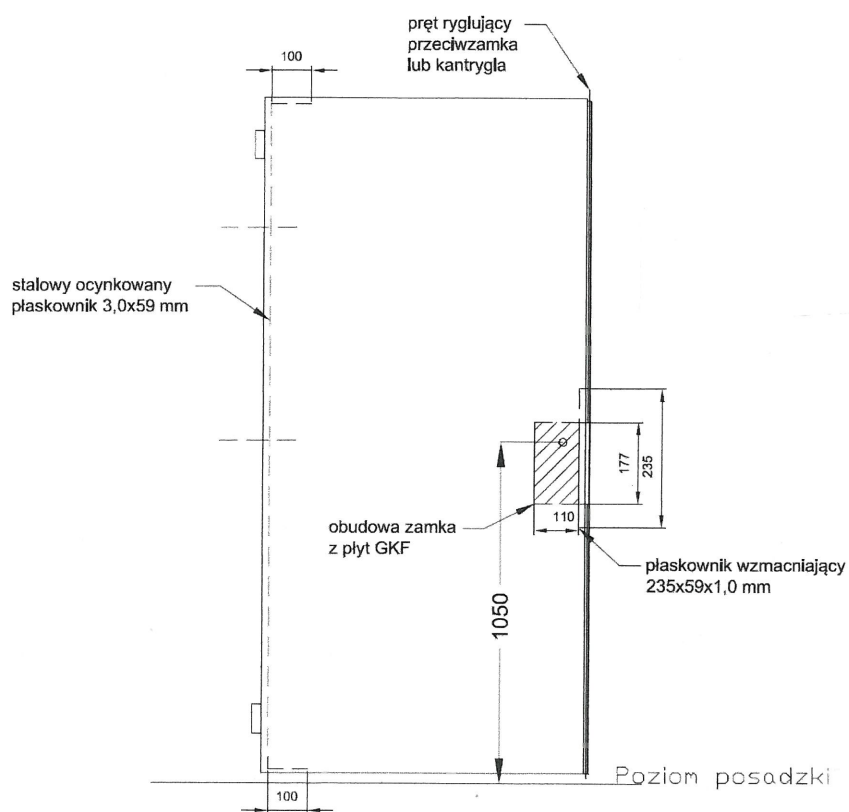


Rys. B4. Skrzydło bierne drzwi AW DSp EI 30-2 (pełne) – rozmieszczenie wzmocnień

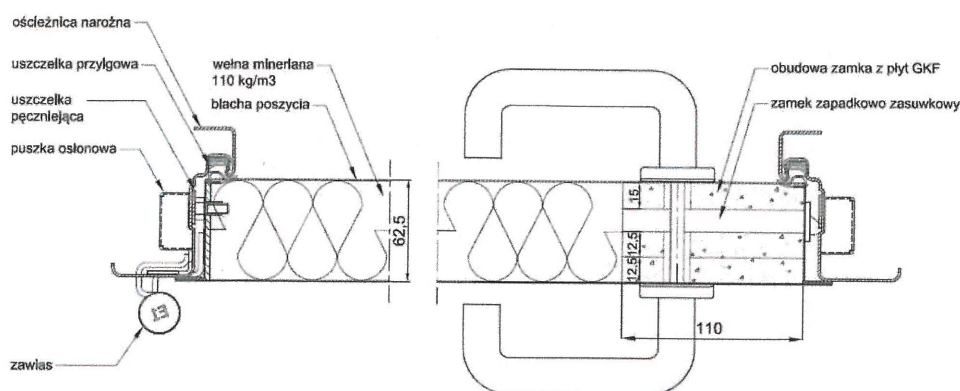


Rys. B5. Drzwi AW DSp EI 30-1 (pełne) – przekrój poziomy na wysokości zamka głównego

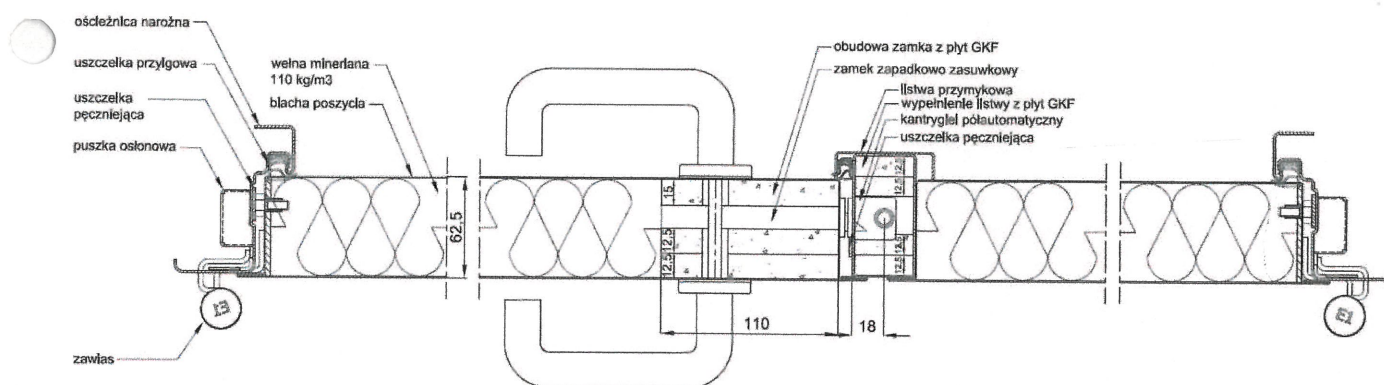


Rys. B6. Drzwi AW DSp EI 30-2 (pełne) – przekrój poziomy na wysokości zamka głównego i kantrygla automatycznego

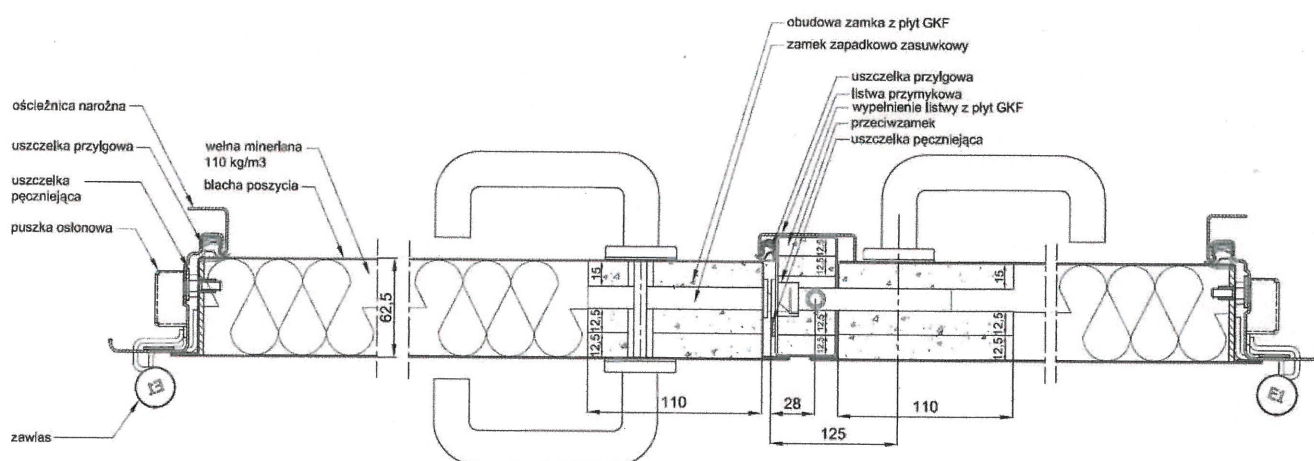


Rys. B7. Drzwi AW DSp EI 30-2 (pełne) – przekrój poziomy na wysokości zamka głównego i przeciwwzamek

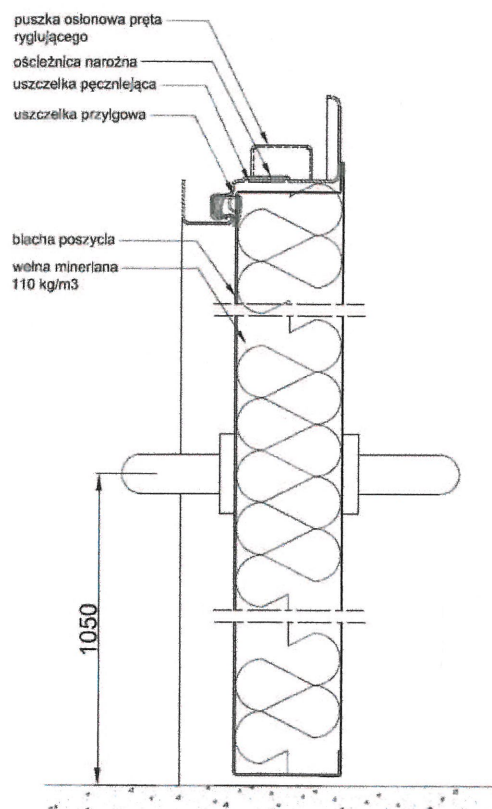


Rys. B8. Drzwi AW DSp EI 30-2 (pełne) – przekrój pionowy przez środek skrzydła czynnego

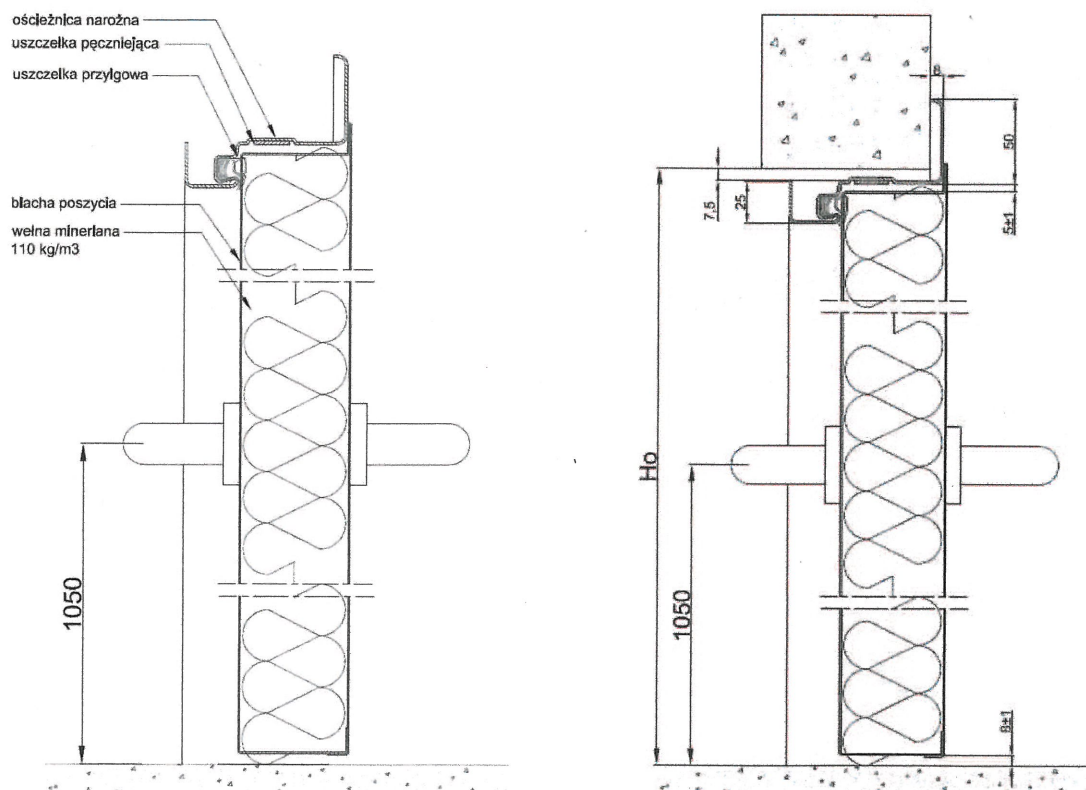


Rys. B9. Drzwi AW DSp EI 30-1 (pełne) – przekrój pionowy przez środek skrzydła

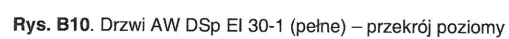


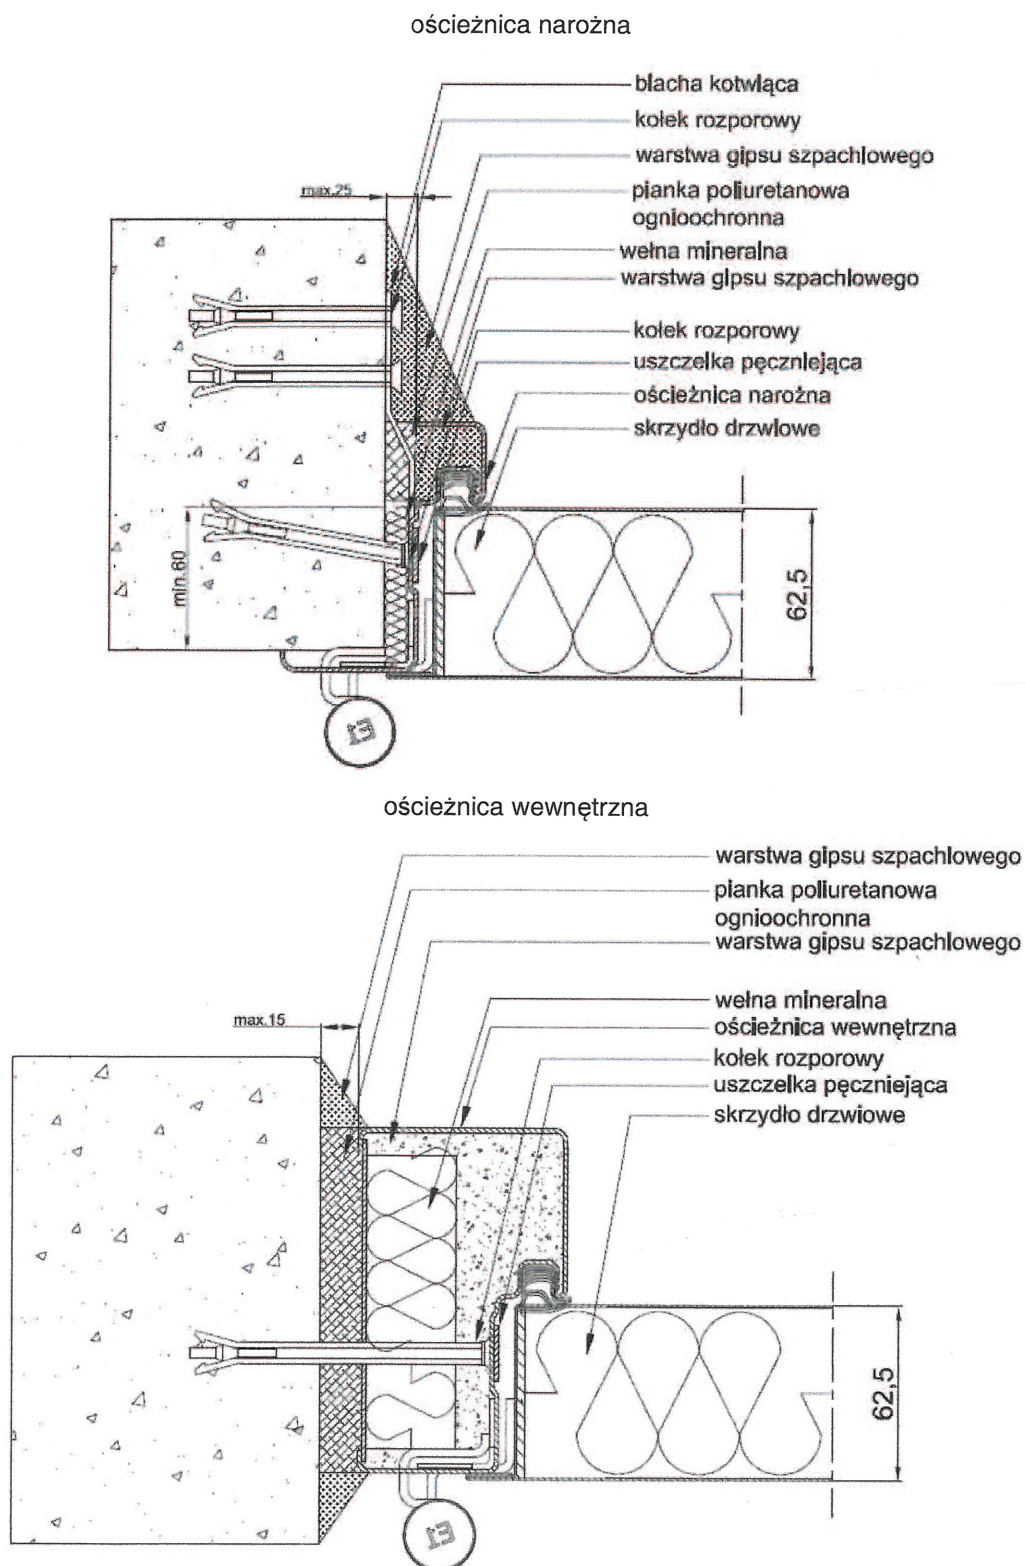


Rys. B12. Drzwi AW DS EI 30 – mocowanie ościeżnicy narożnej i wewnętrznej

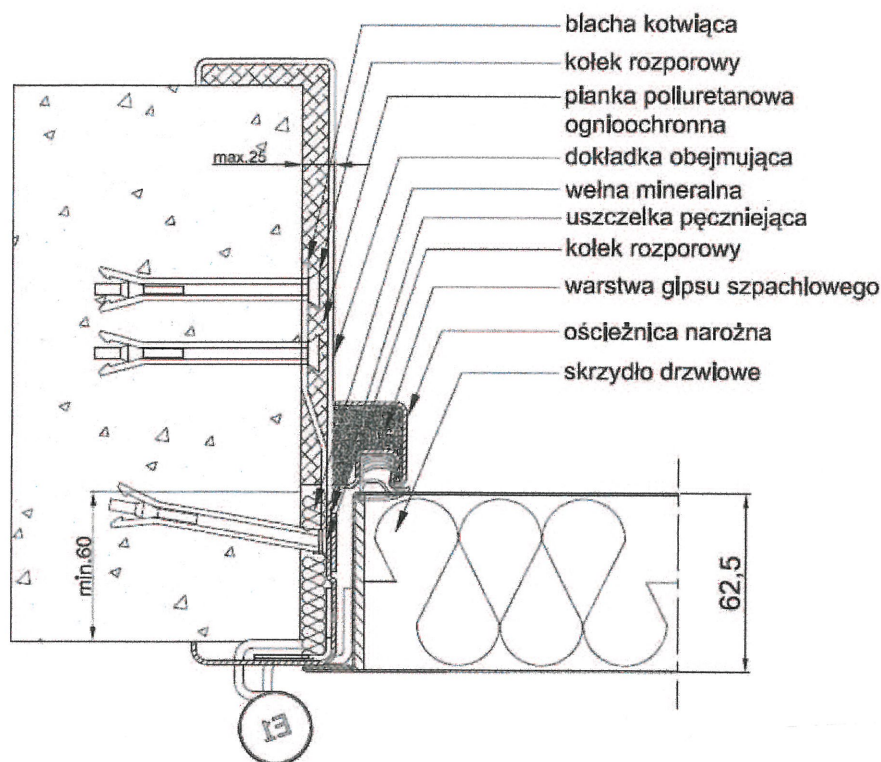


Rys. B13. Drzwi AW DS EI 30 – mocowanie ościeżnicy obejmującej

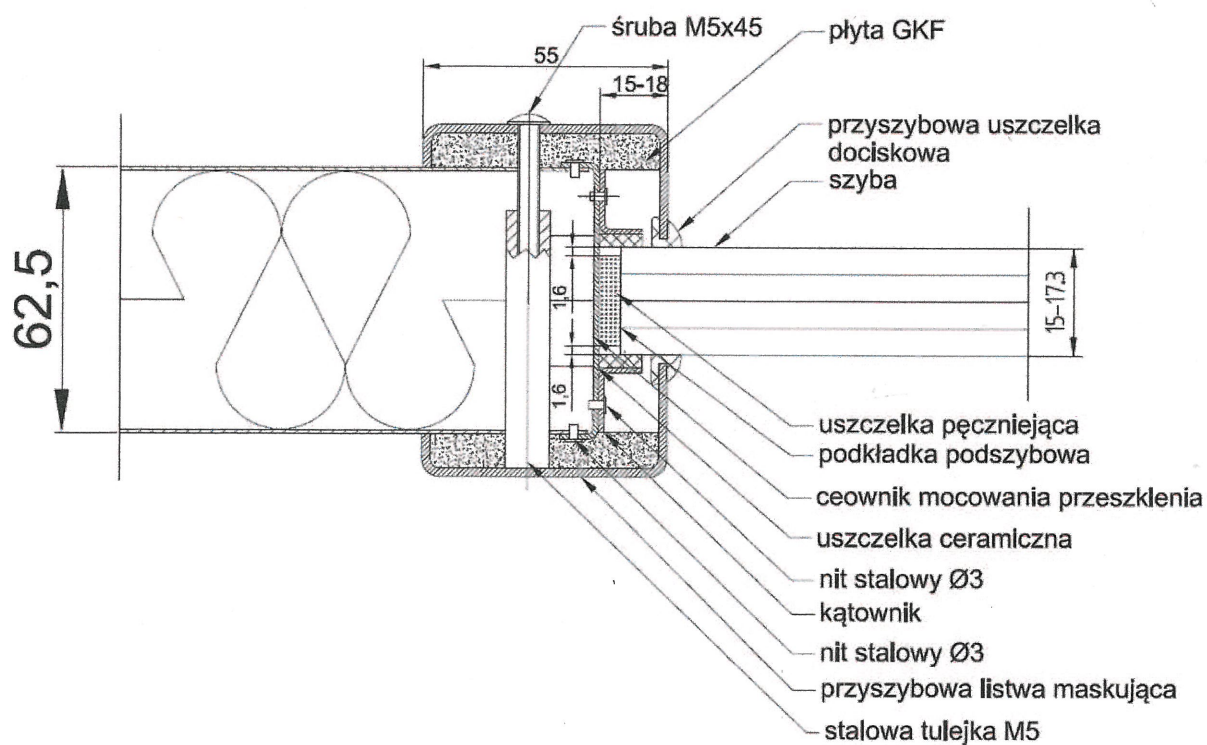


Rys. B14. Drzwi AW DSs EI 30 (przeszkłone) – przekrój przez przeszklenie

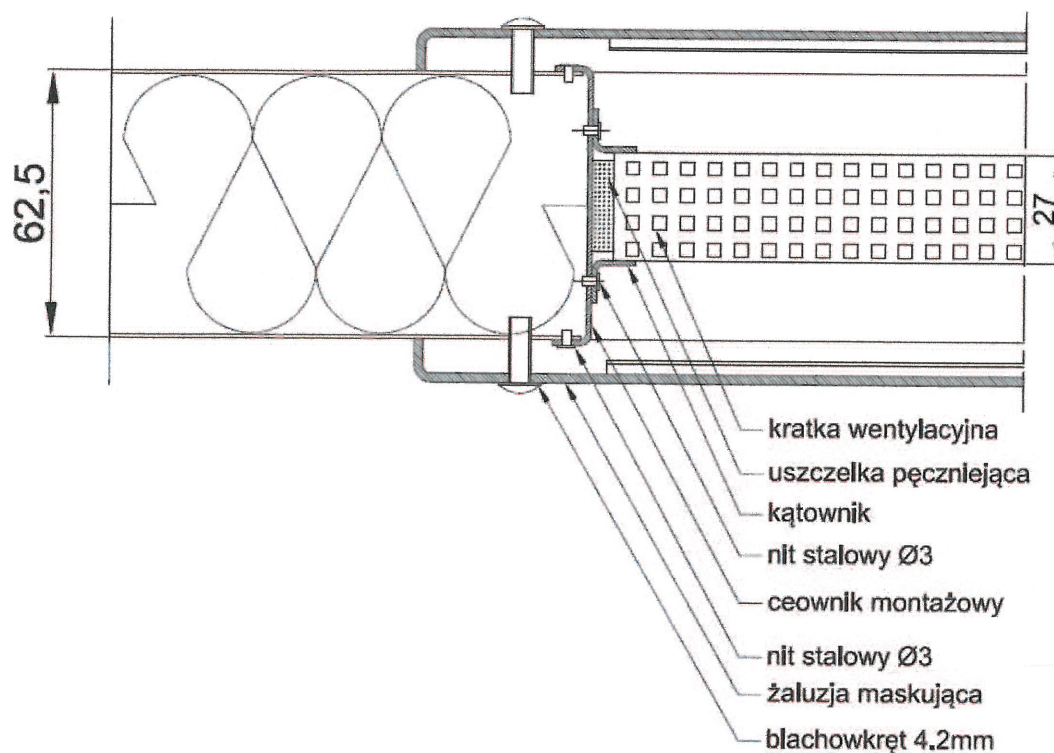


Rys. B15. Drzwi AW DS EI 30 – przekrój przez kratkę wentylacyjną

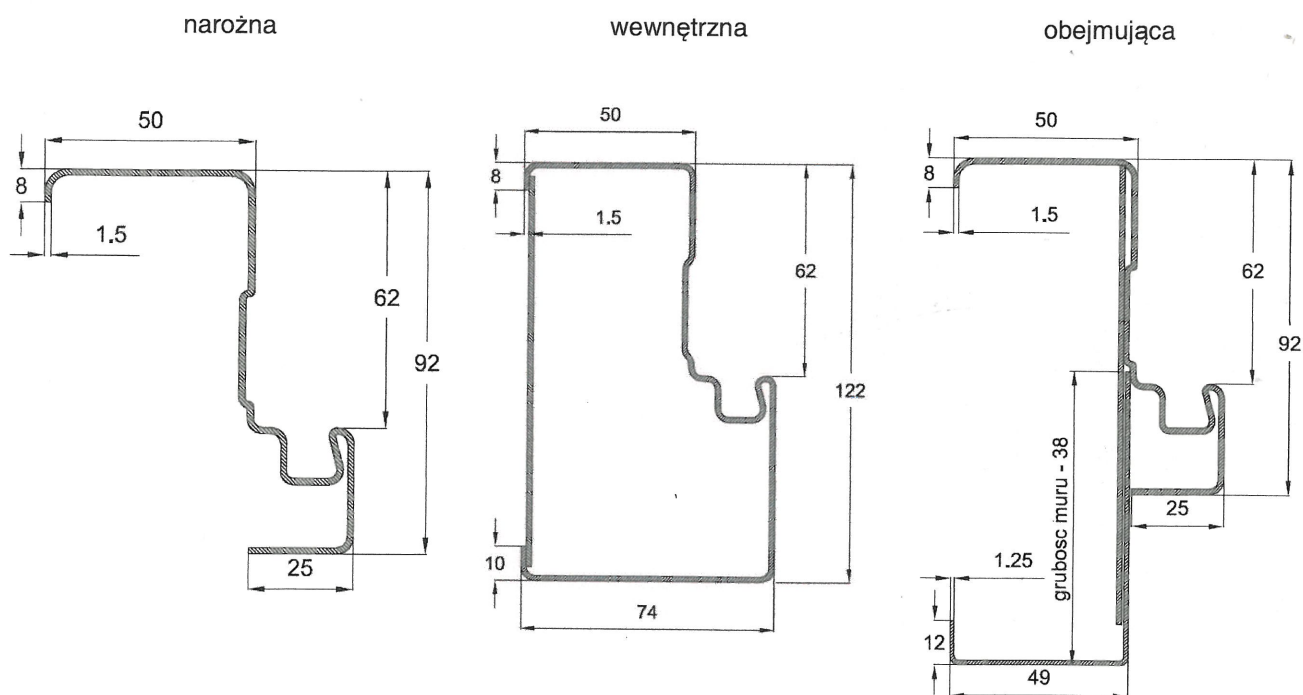


Rys. B16. Drzwi AW DS EI 30 i AW DS EI 60 – rodzaje ościeżnic i przekroje

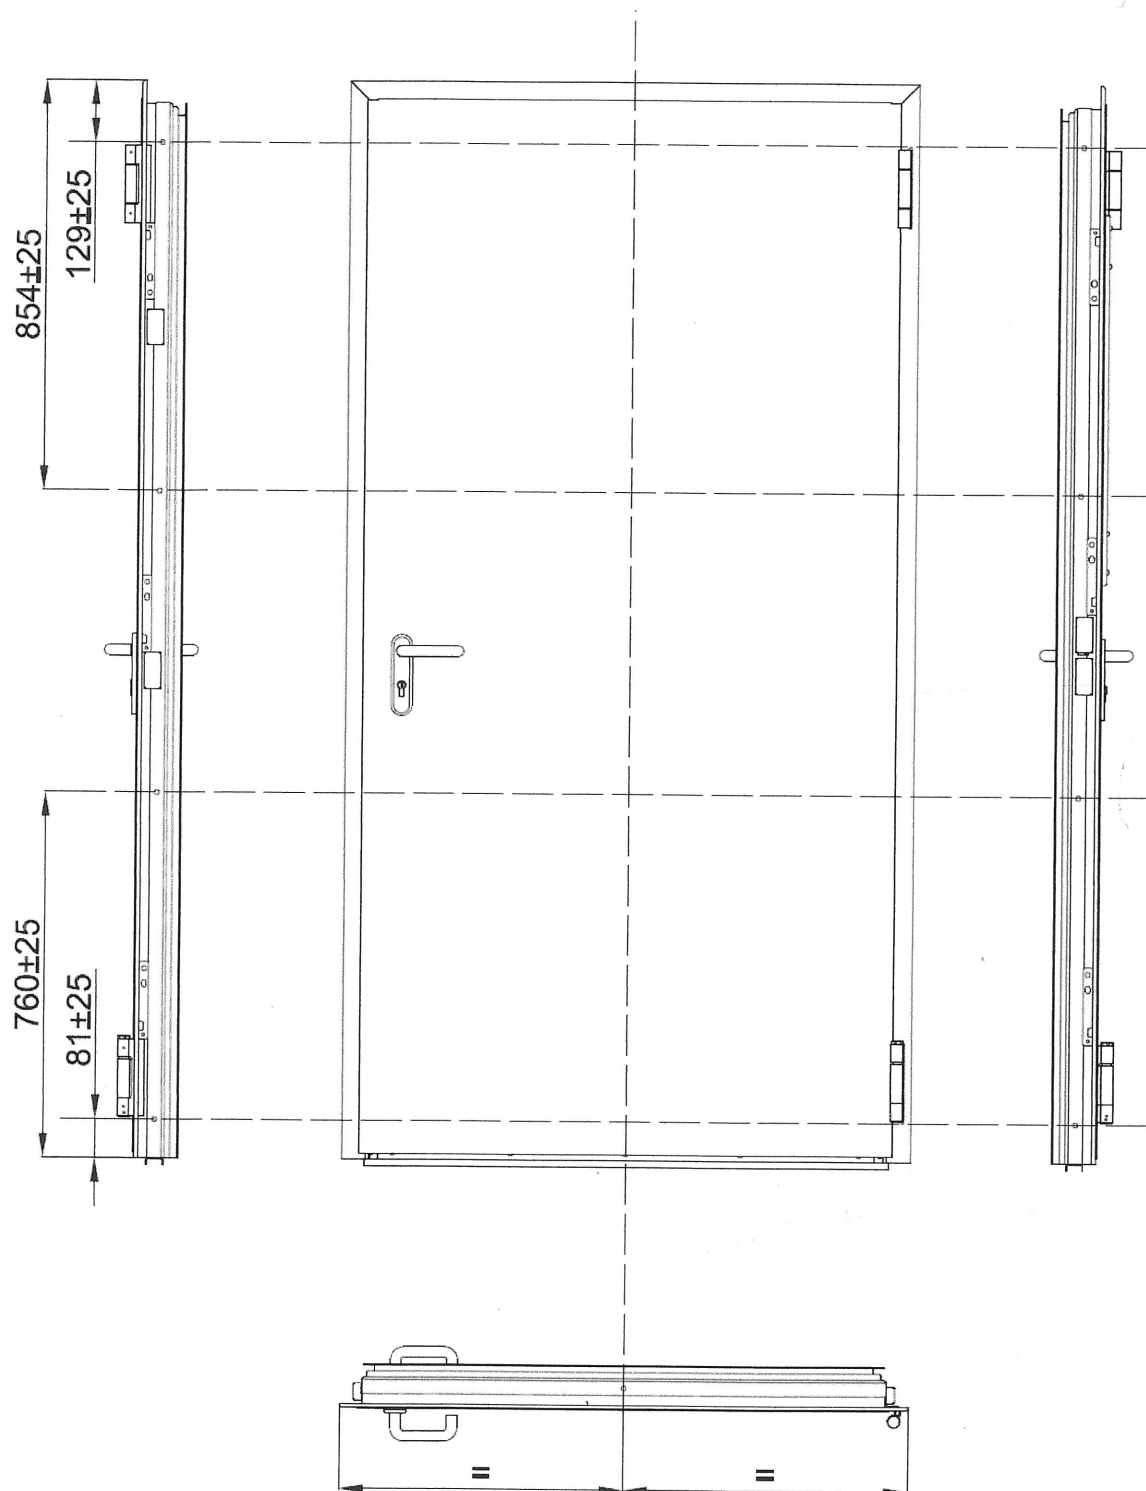

Rys. B17. Drzwi AW DS EI 30 – rozstaw otworów mocujących ościeżnice narożną i obejmującą

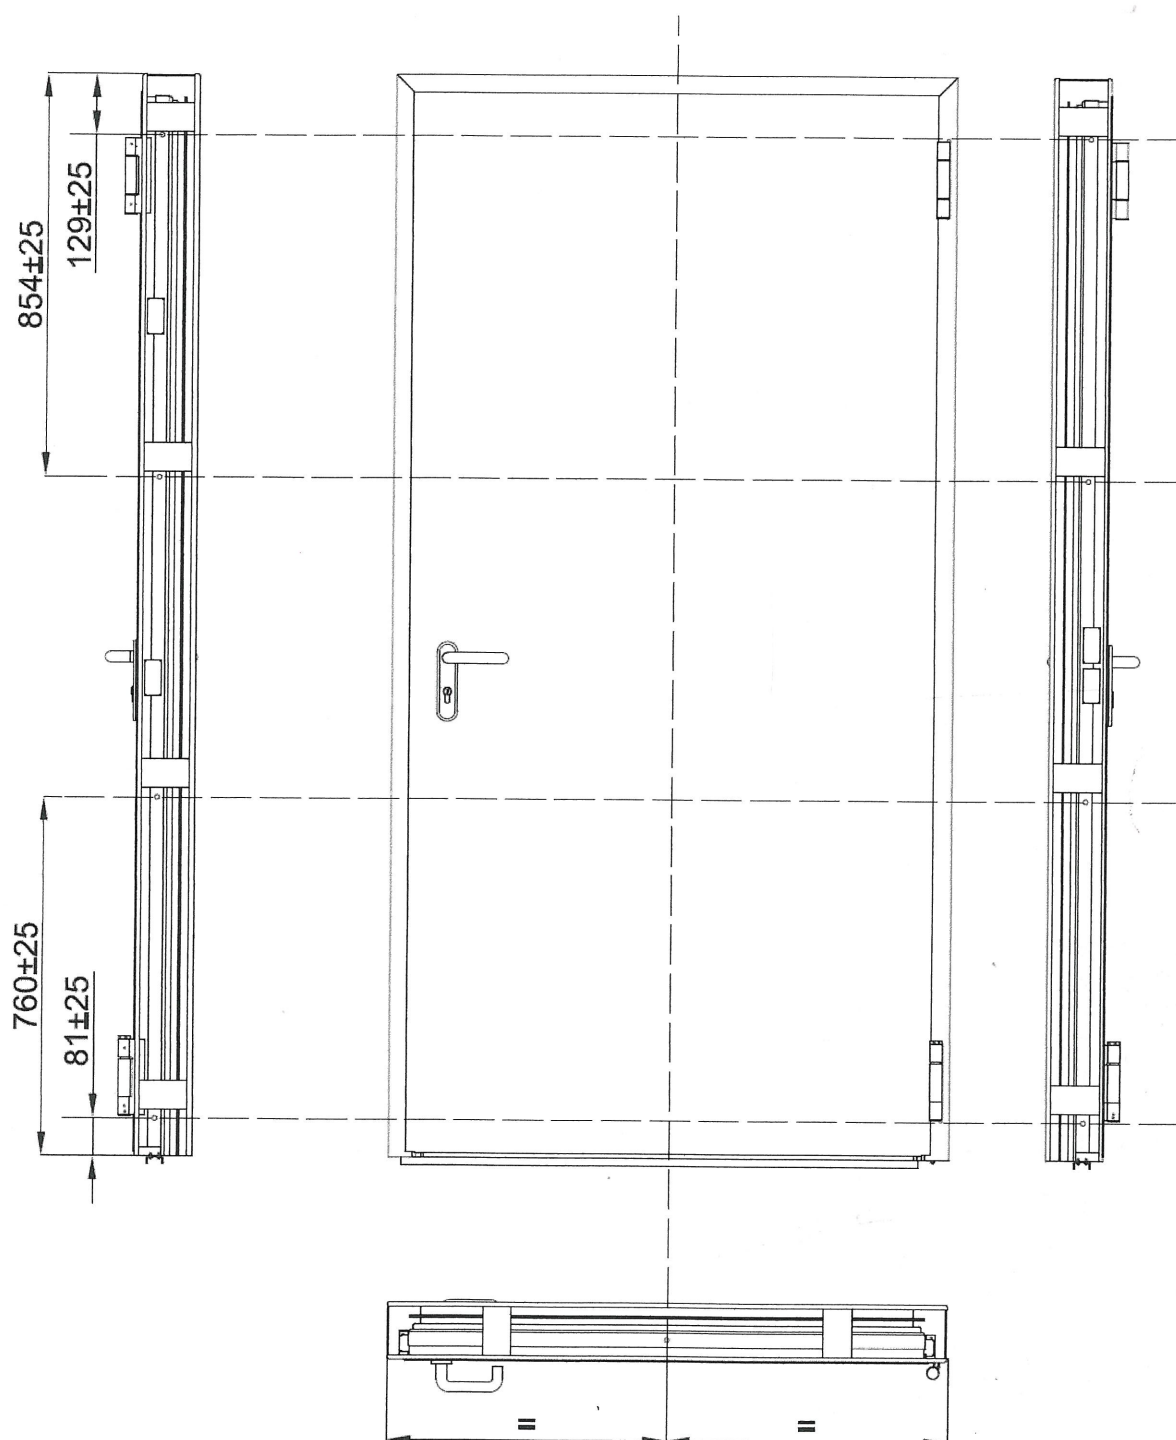


Rys. B18. Drzwi AW DS EI 30 – rozstaw otworów mocujących ościeżnicę wewnętrzną

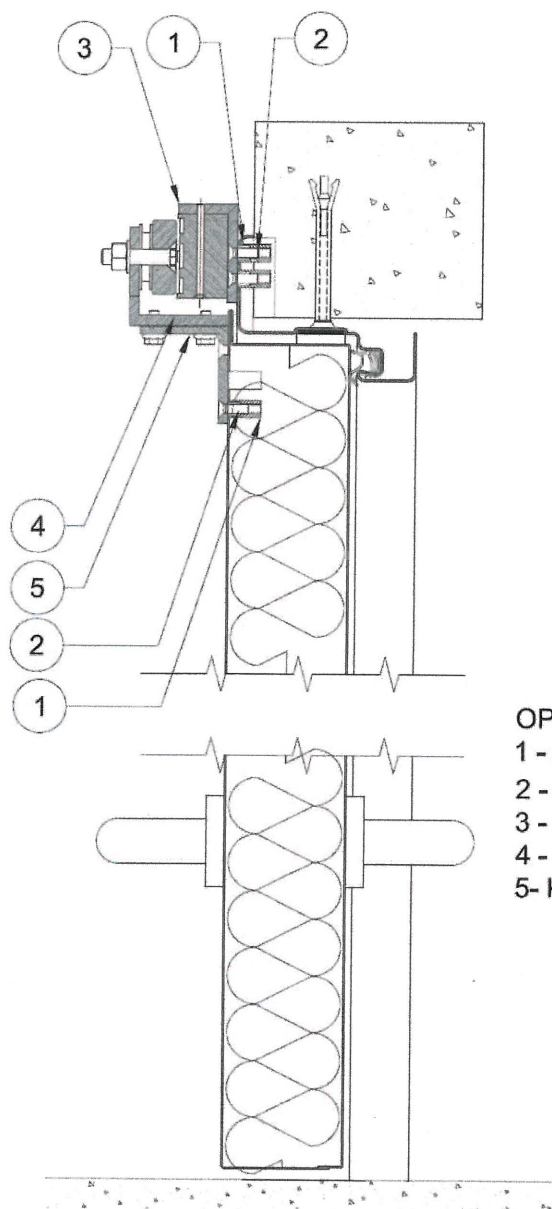

OPIS ELEMENTÓW


- 1 - Nitonakrętka M5
- 2 - Śruba M5
- 3 - Kątownik montażowy nadproża
- 4 - Kątownik montażowy górny
- 5- Kątownik montażowy dolny

Rys. B19. Drzwi AW DS EI 30 – montaż zwory EM3000AH od strony zawiasów

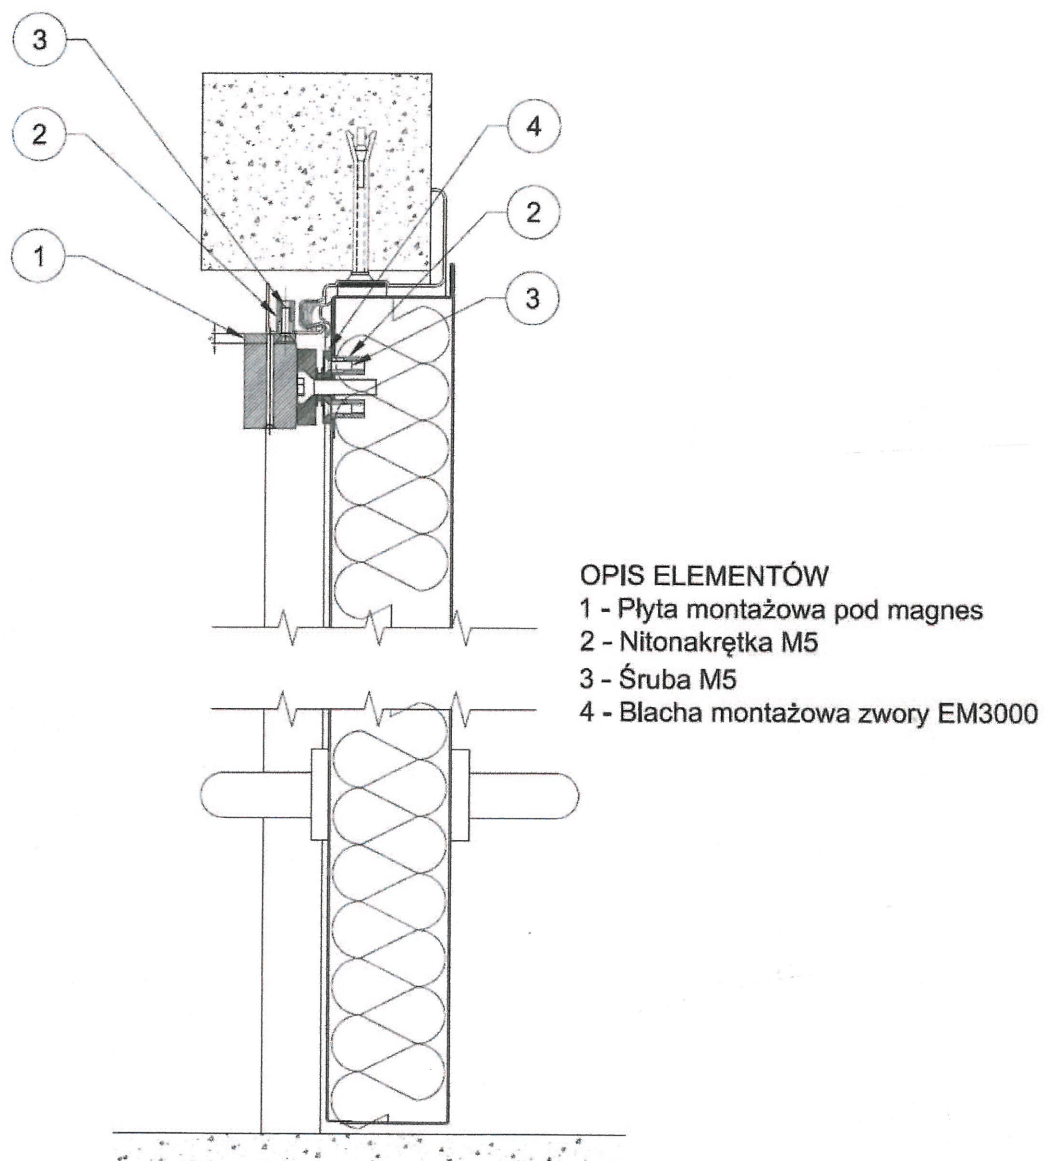


Rys. B20. Drzwi AW DS EI 30 – montaż zwory EM3000AH od strony przeciwnej do zawiasów


drzwi jednoskrzydłowe

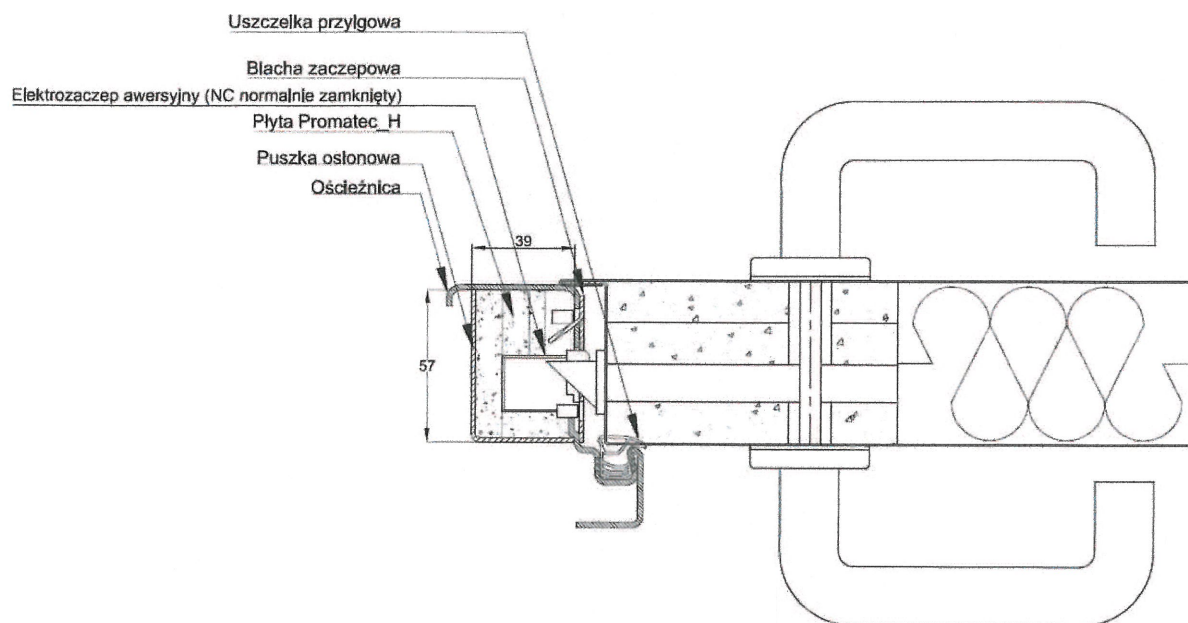


drzwi dwuskrzydłowe

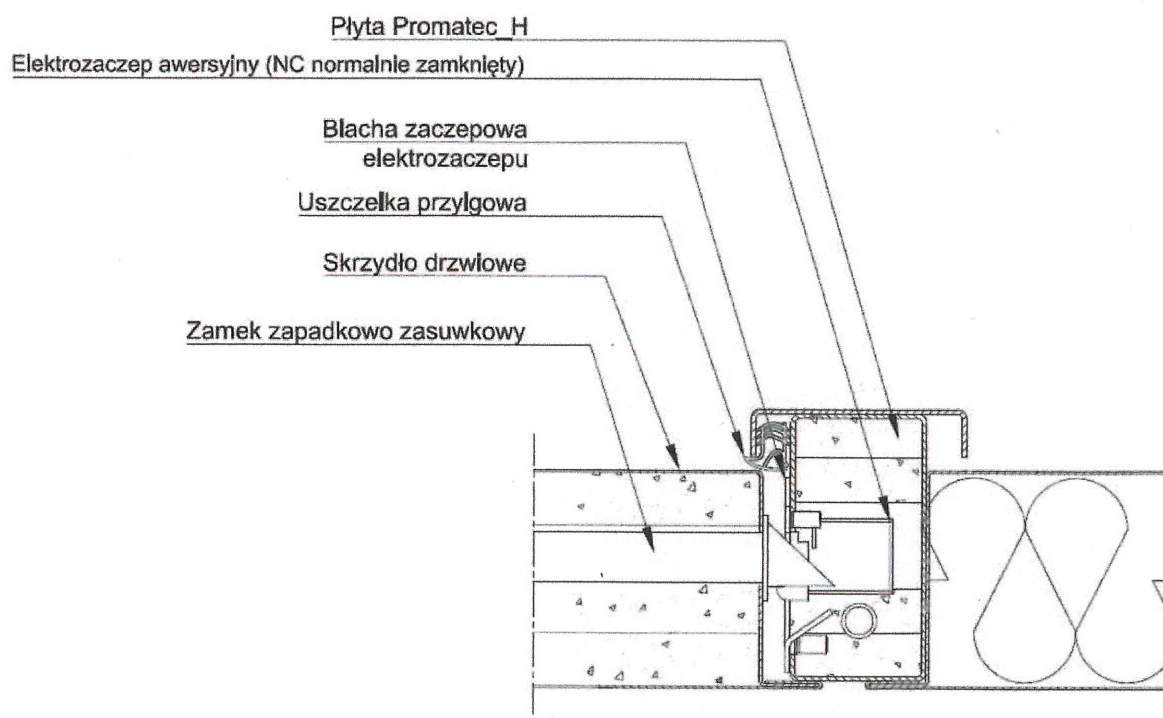


Rys. B21. Drzwi AW DS EI 30 – montaż elektrozaczepów awersyjnych/rewersyjnych

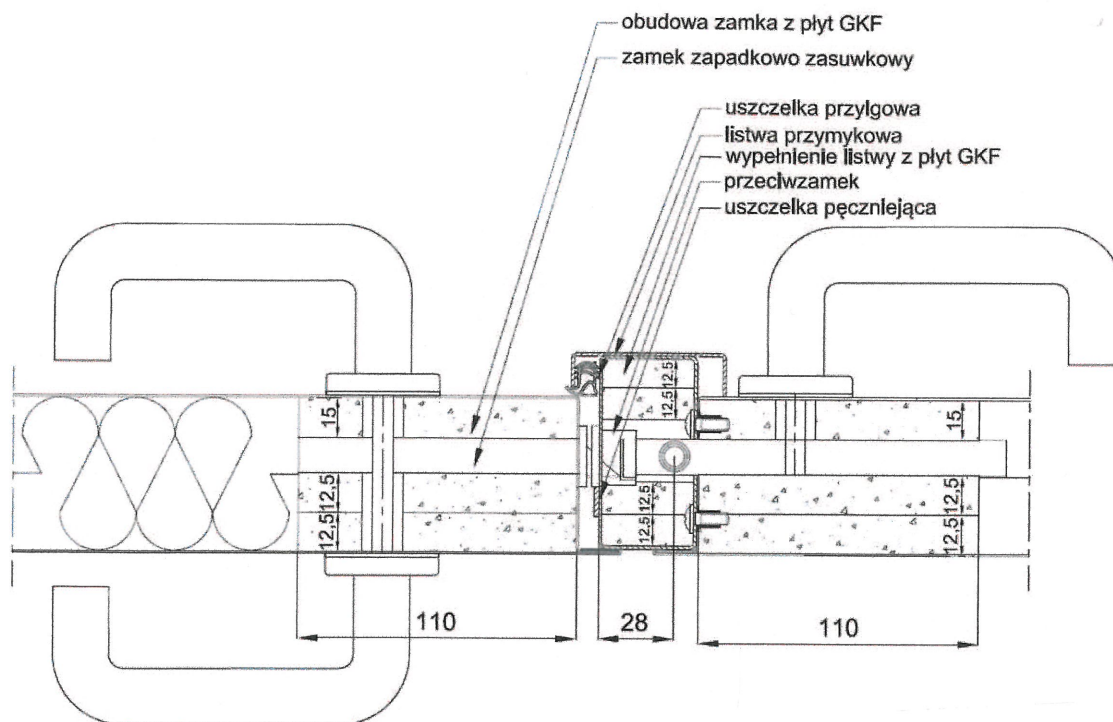


Rys. B22. Drzwi AW DS EI 30-2 – przekrój przez słupek

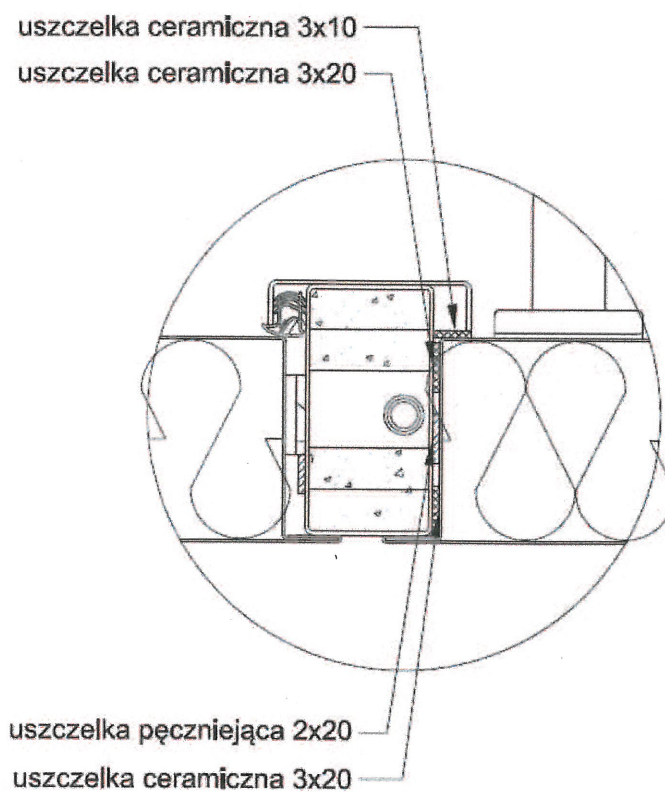

Rys. B23. Drzwi AW DS EI 30-2 – szczegóły słupka i rozmieszczenie uszczelek

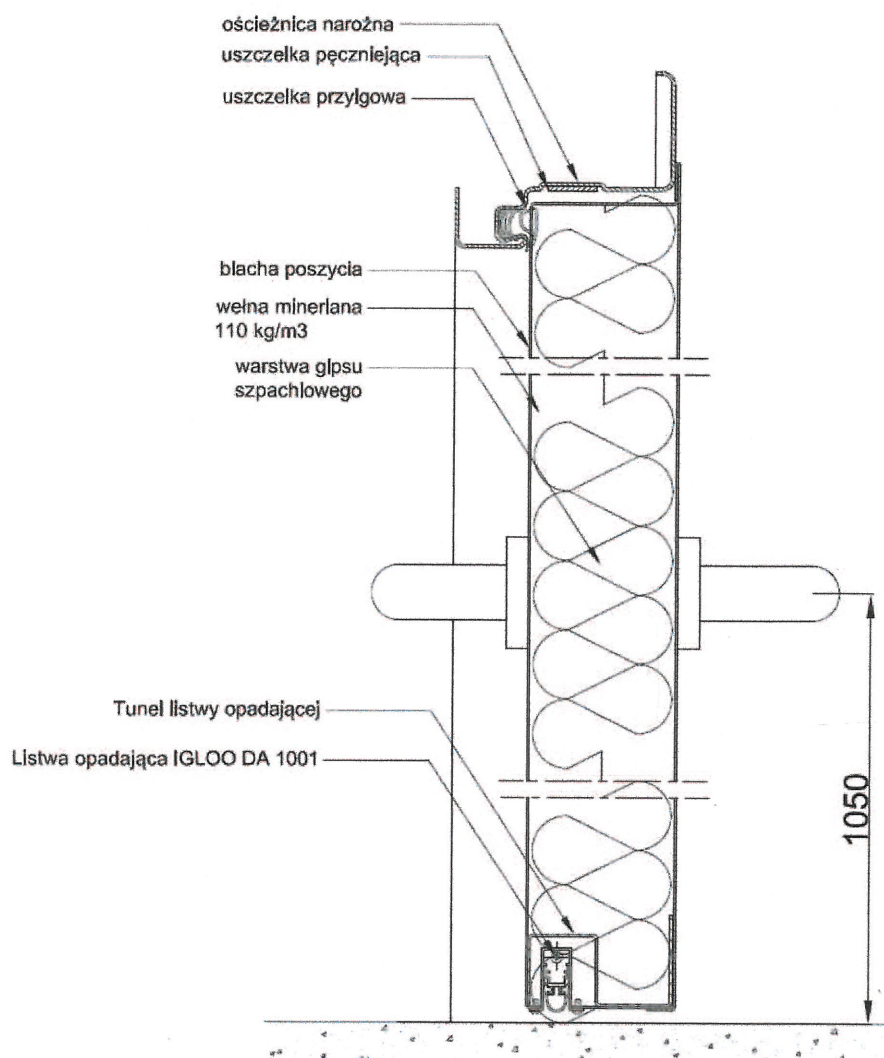


Rys. B24. Drzwi AW DSp EI 30-1 (pełne) – przekrój pionowy przez skrzydło z listwą opadającą Igloo DA1001

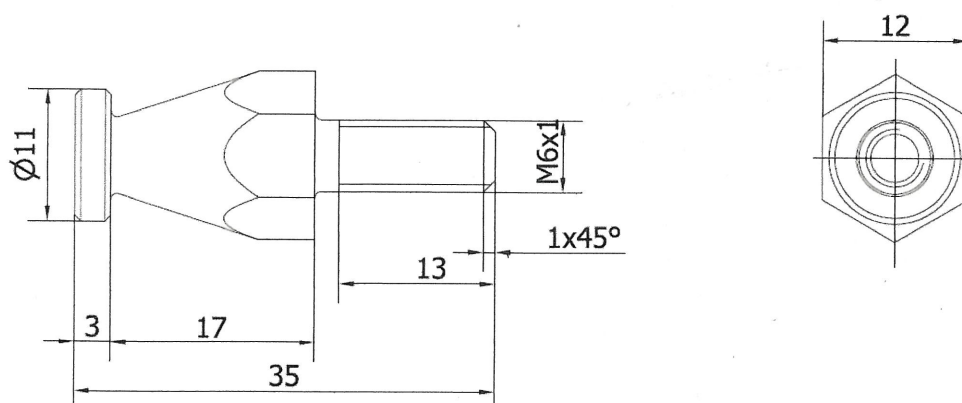



Rys. B25. Drzwi AW DS EI 30 i AW DS EI 60 – bolec antywyważeniowy

wariant I

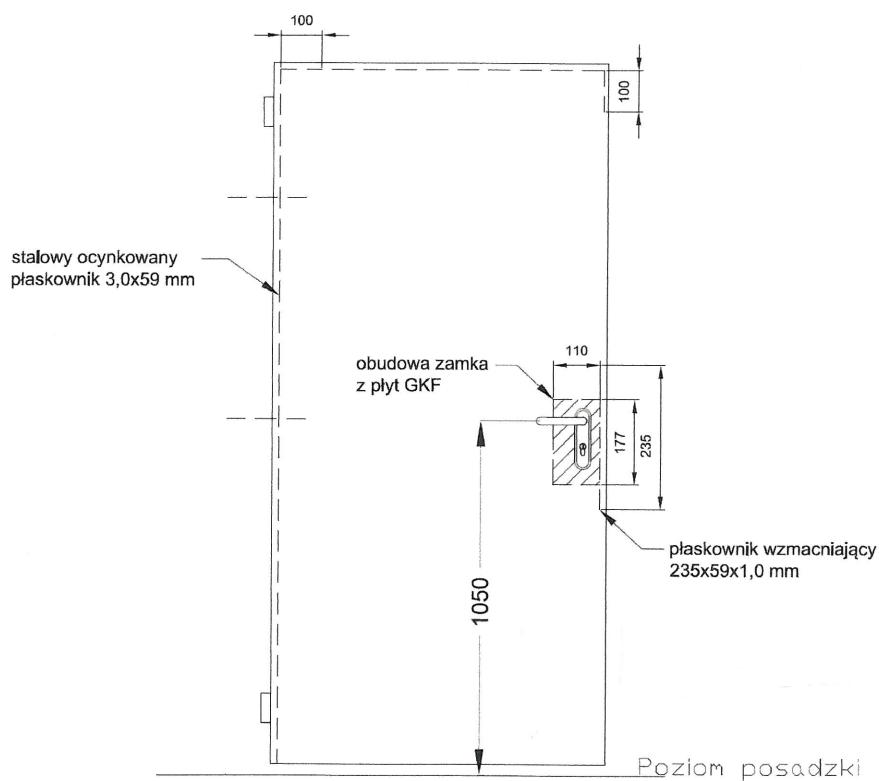


wariant II

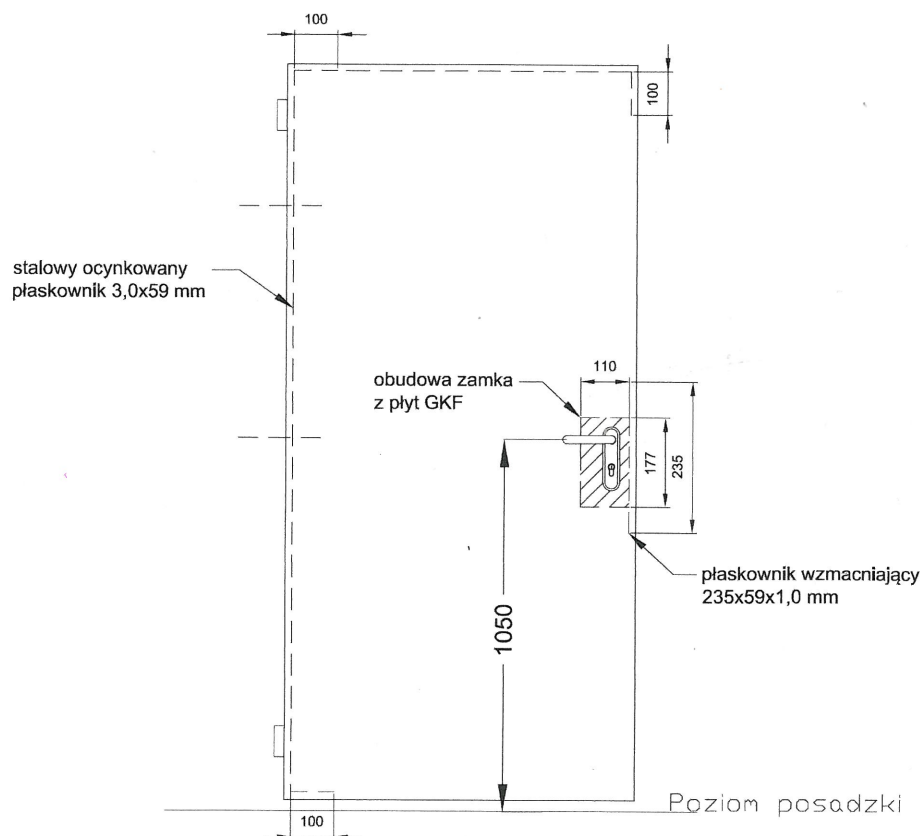
**Rys. B26.** Drzwi AW DSp EI 60-1 (pełne) – rozmieszczenie wzmocnień w skrzydle (wariant I i II)

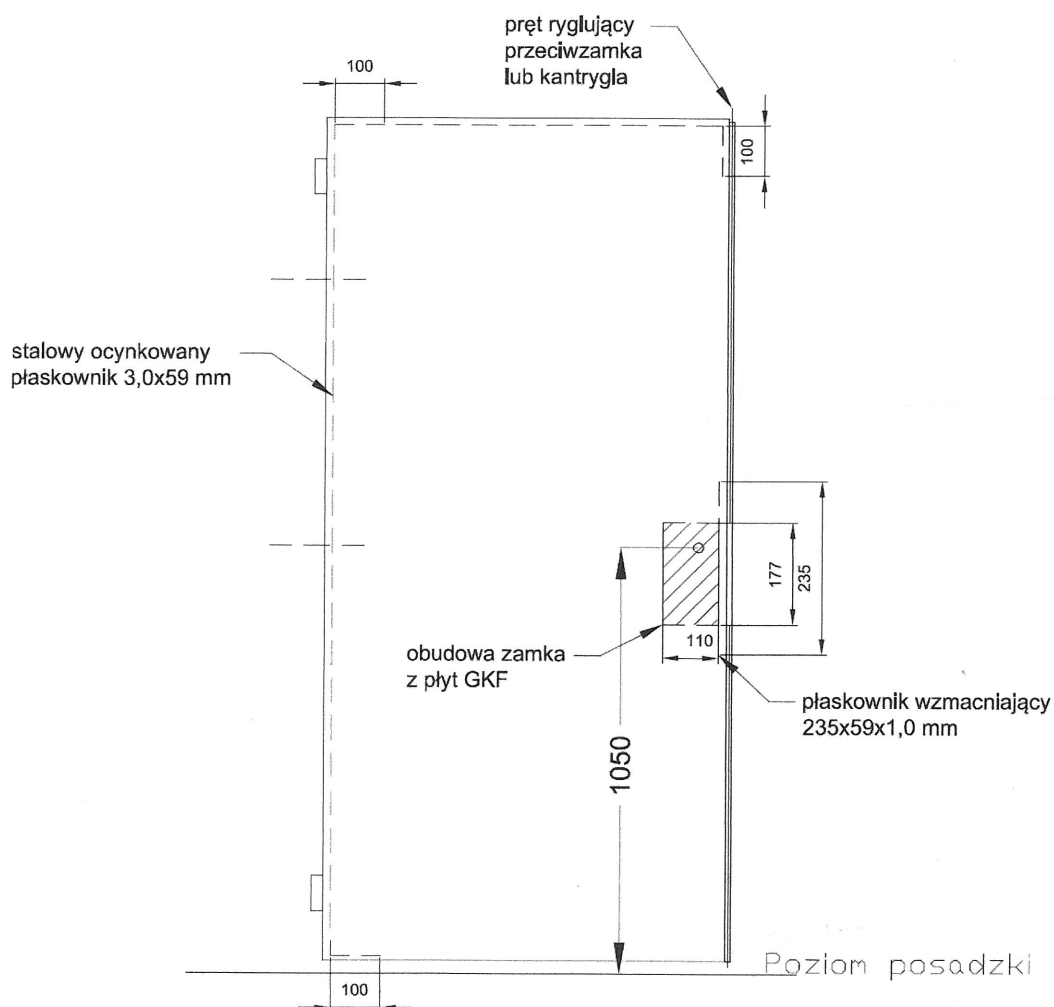


Rys. B27. Skrzydło bierne drzwi AW DSp EI 60-2 (pełne) – rozmieszczenie wzmocnień

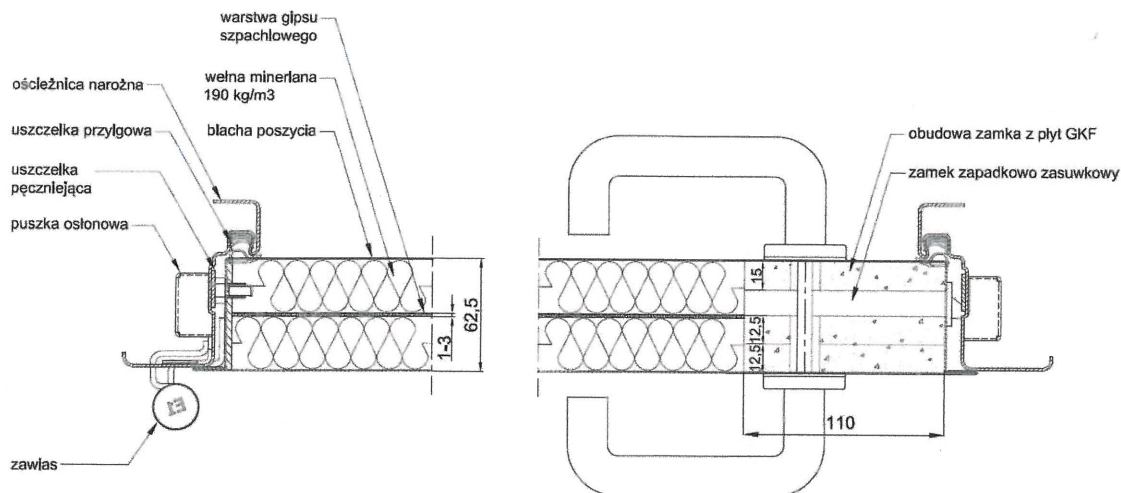


Rys. B28. Drzwi AW DSp EI 60-1 (pełne) – przekrój poziomy na wysokości zamka głównego

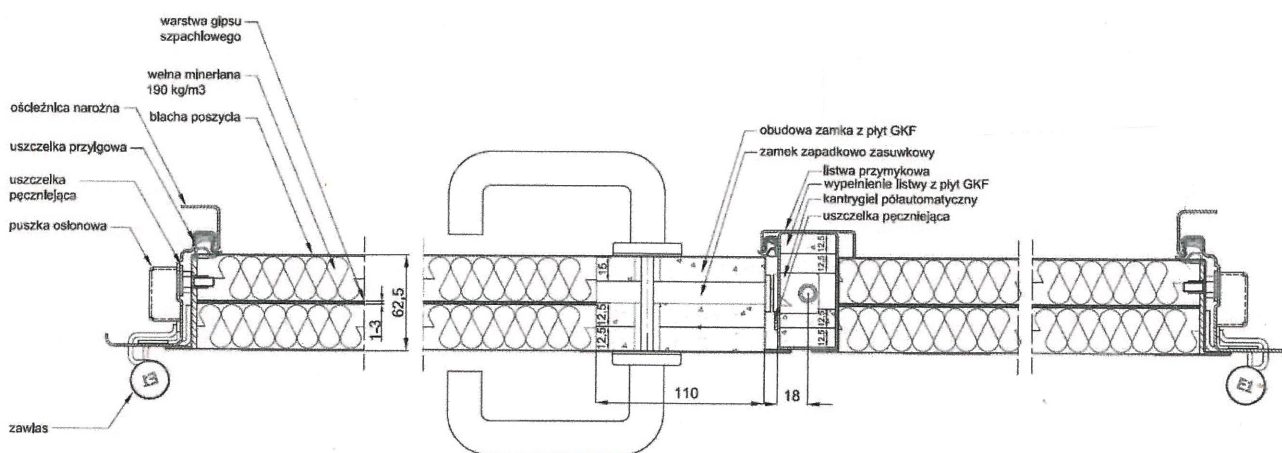


Rys. B29. Drzwi AW DSp EI 60-2 (pełne) – przekrój poziomy na wysokości zamka głównego i kantrygla automatycznego

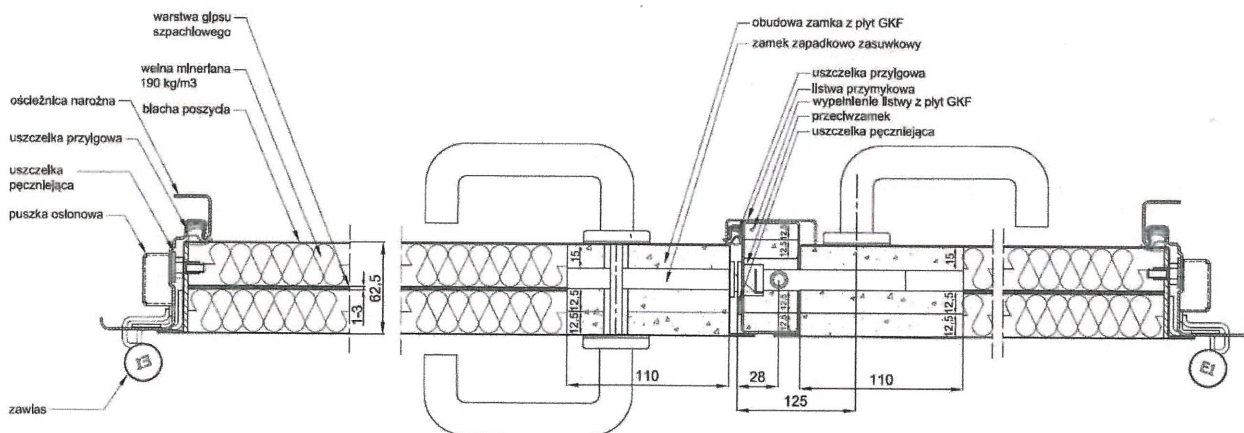


Rys. B30. Drzwi AW DSp EI 60-2 (pełne) – przekrój poziomy na wysokości zamka głównego i przeciwwzamek

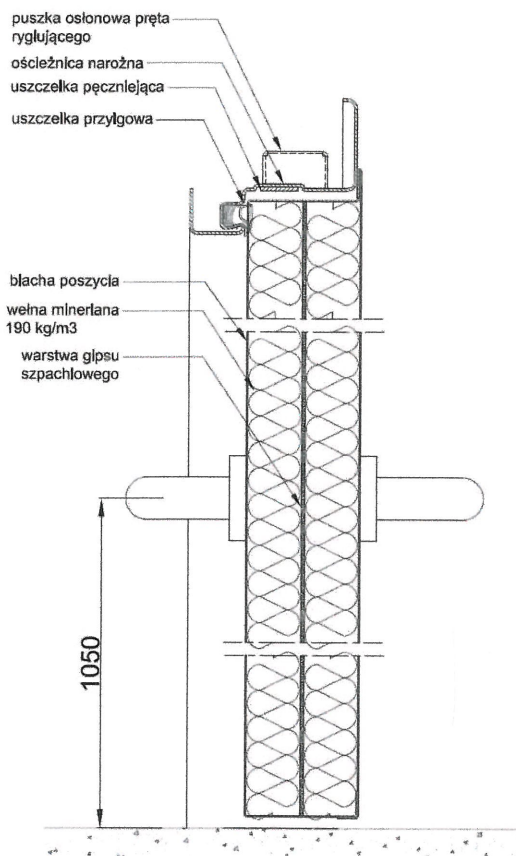


Rys. B31. Drzwi AW DSp EI 60-2 (pełne) – przekrój pionowy przez środek skrzydła czynnego

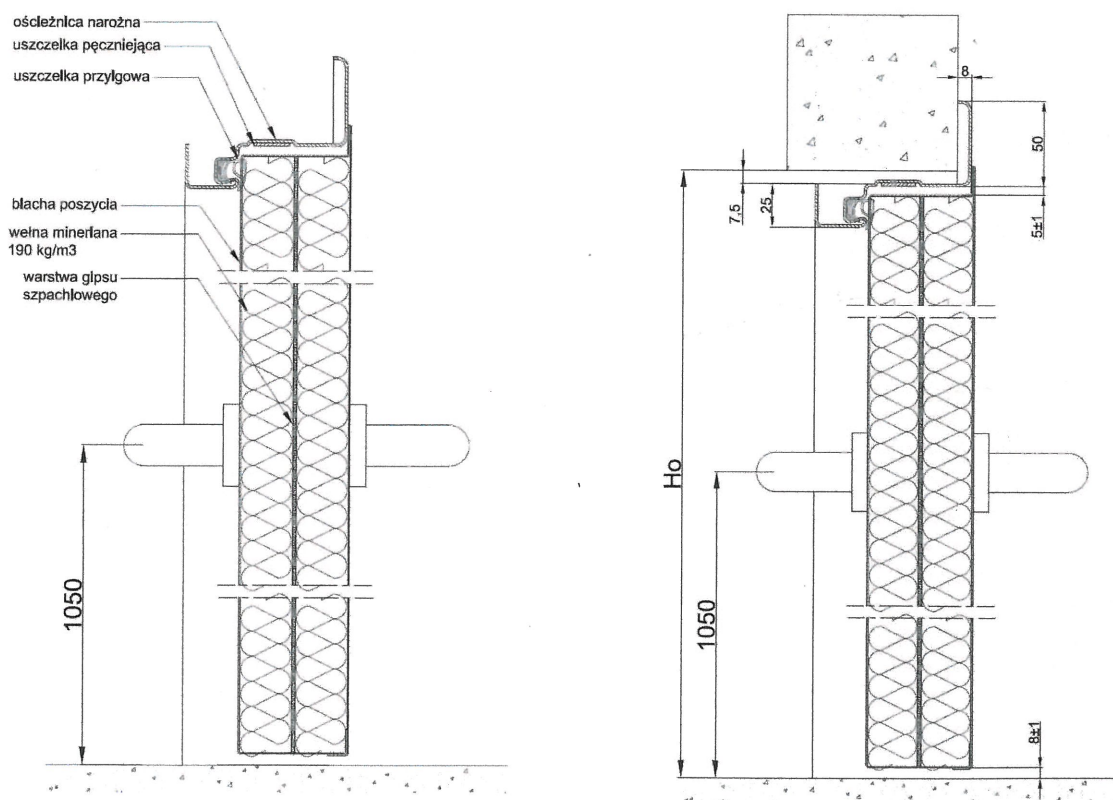


Rys. B32. Drzwi AW DSp EI 60-1(pełne) – przekrój pionowy przez środek skrzydła

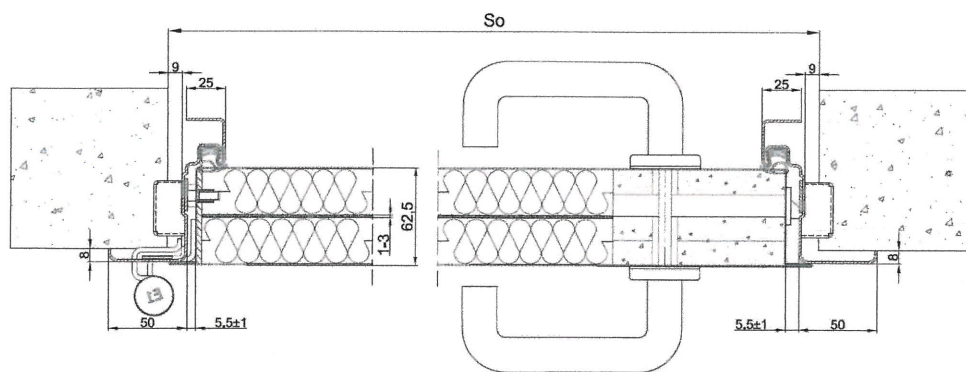


Rys. B33. Drzwi AW DSp EI 60-1 (pełne) – przekrój poziomy

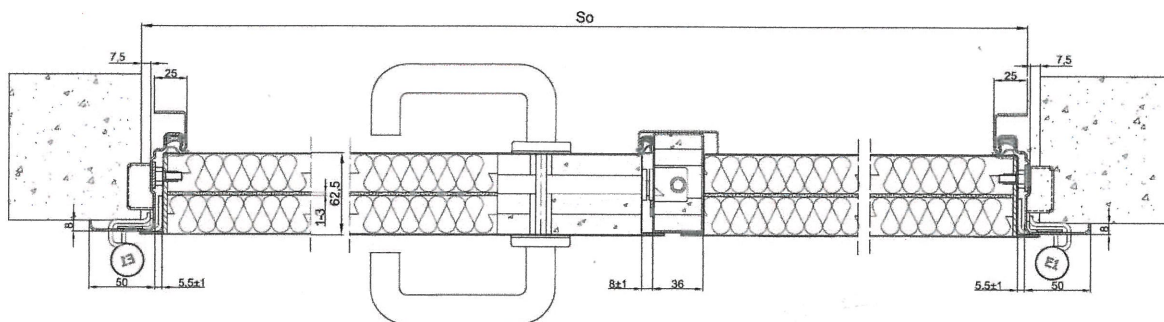


Rys. B34. Drzwi AW DSp EI 30-2 (pełne) – przekrój poziomy

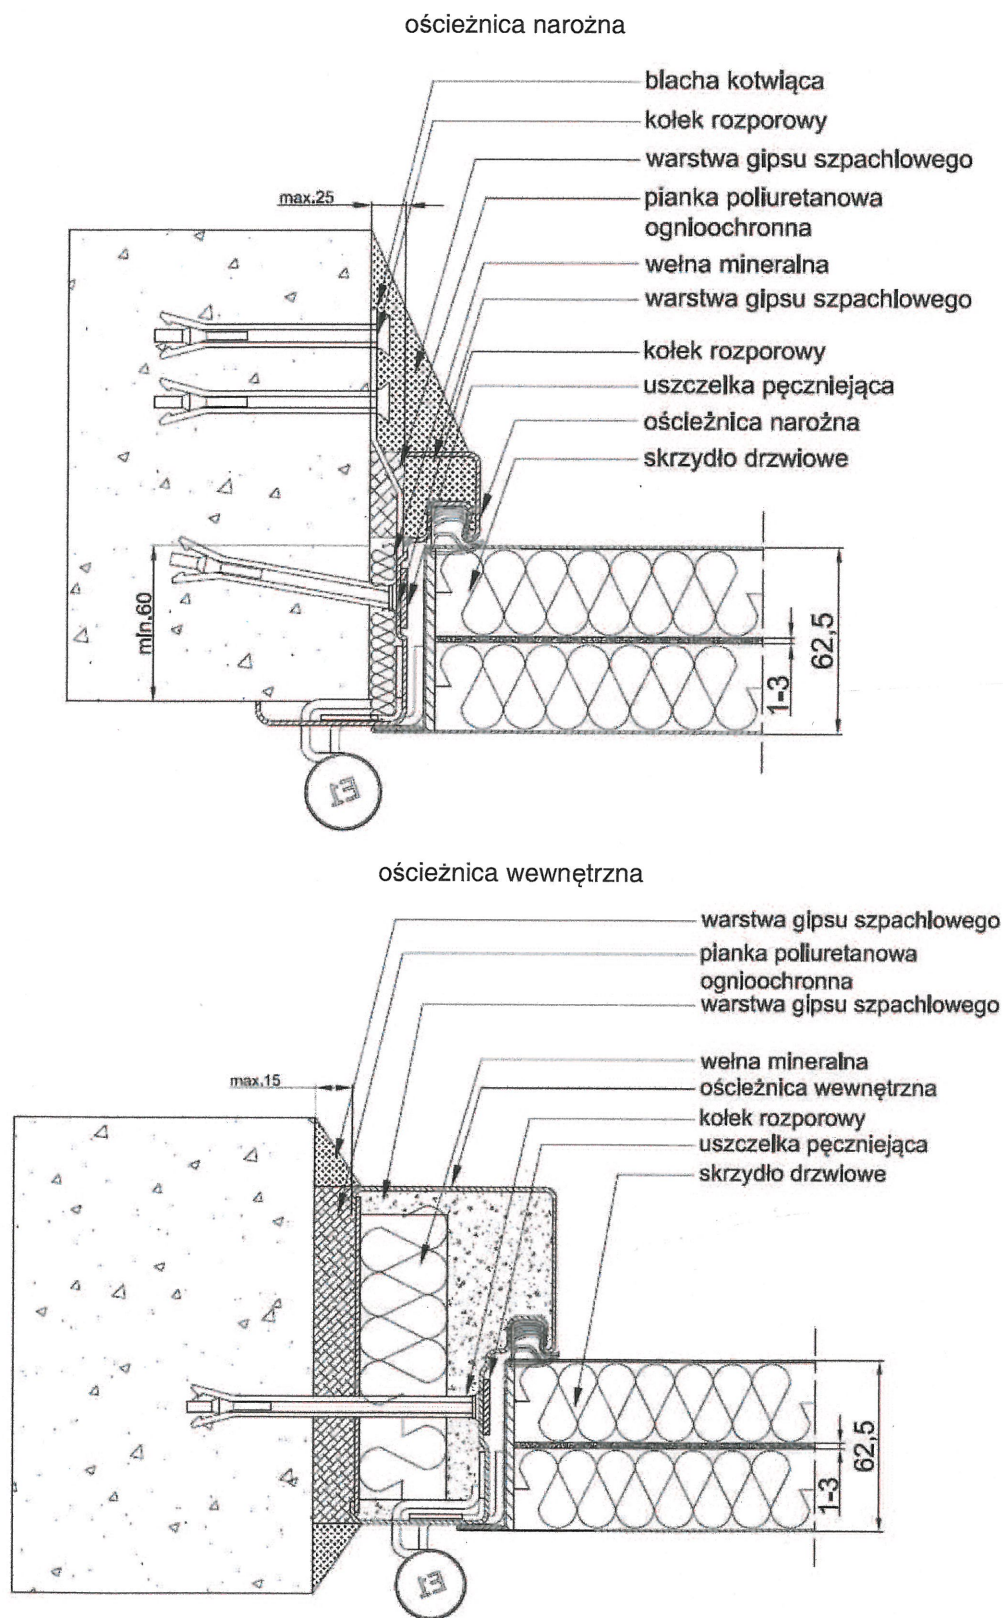


Rys. B35. Drzwi AW DS EI 60 – mocowanie ościeżnicy narożnej i wewnętrznej

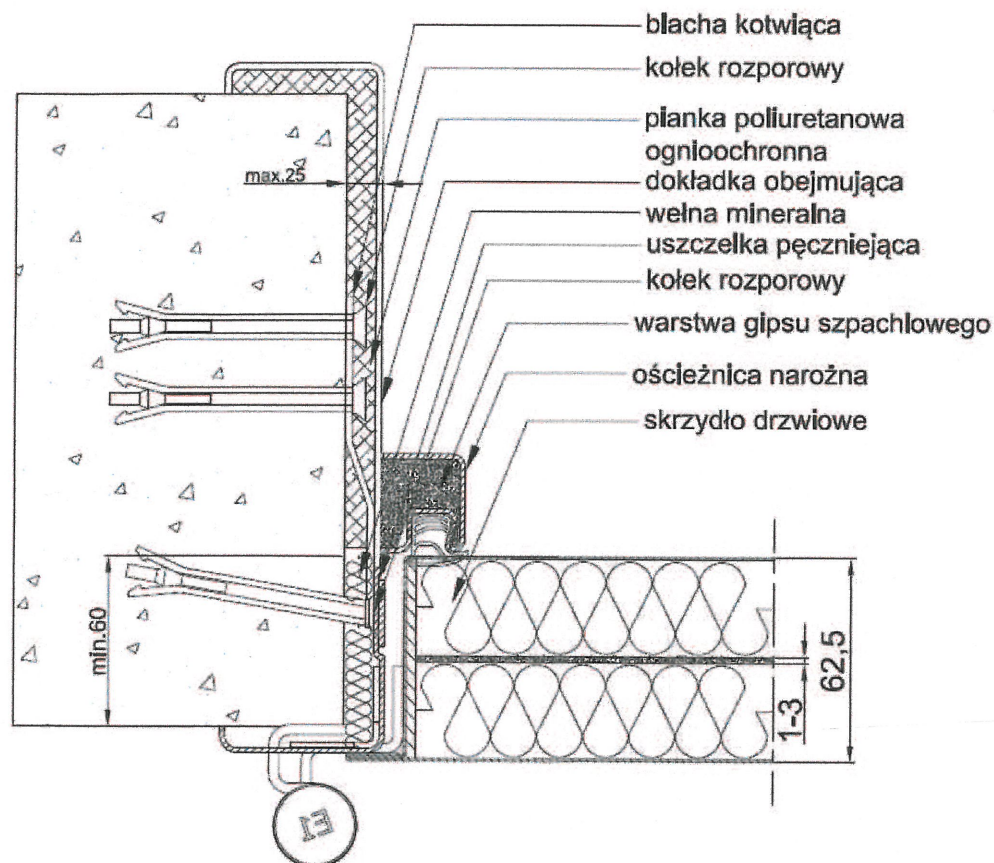


Rys. B36. Drzwi AW DS EI 60 – mocowanie ościeżnicy obejmującej

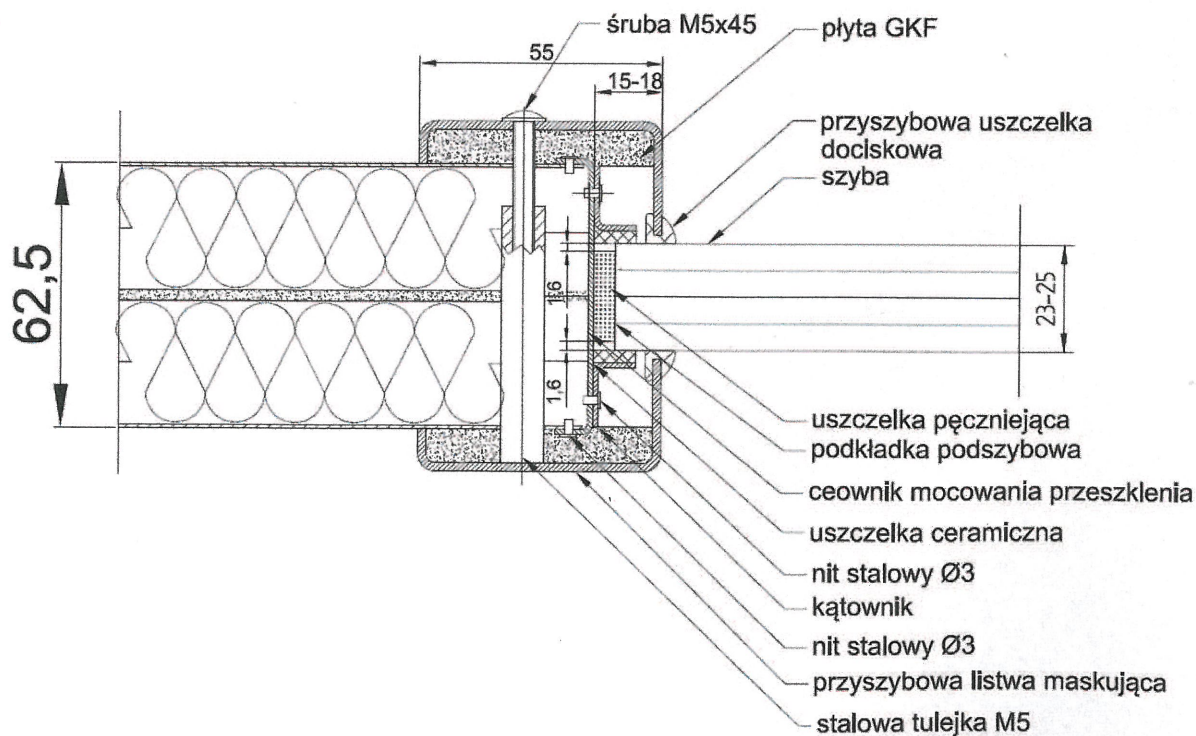


Rys. B37. Drzwi AW DSs EI 60 (przeszkłone) – przekrój przez przeszklenie

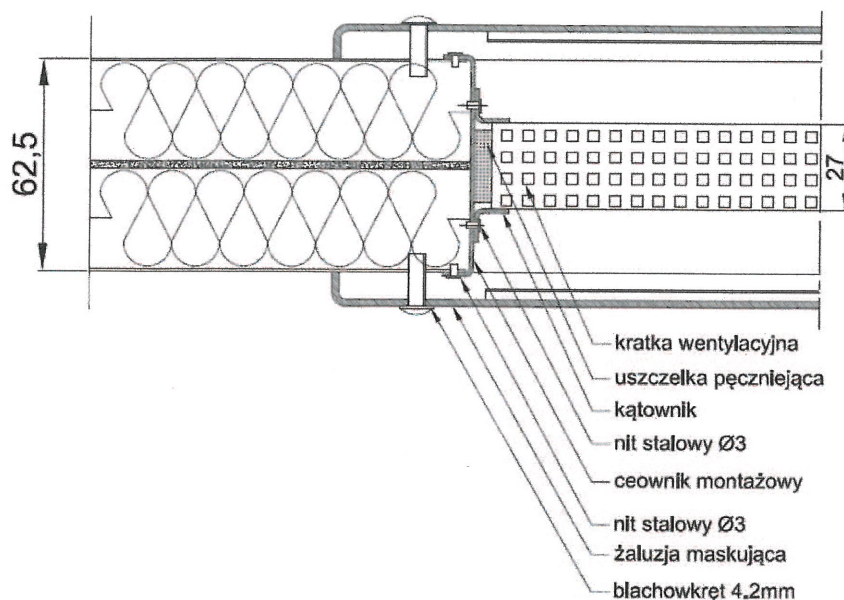



Rys. B38. Drzwi AW DSs EI 60 (przeszkłone) – przekrój przez kratkę wentylacyjną

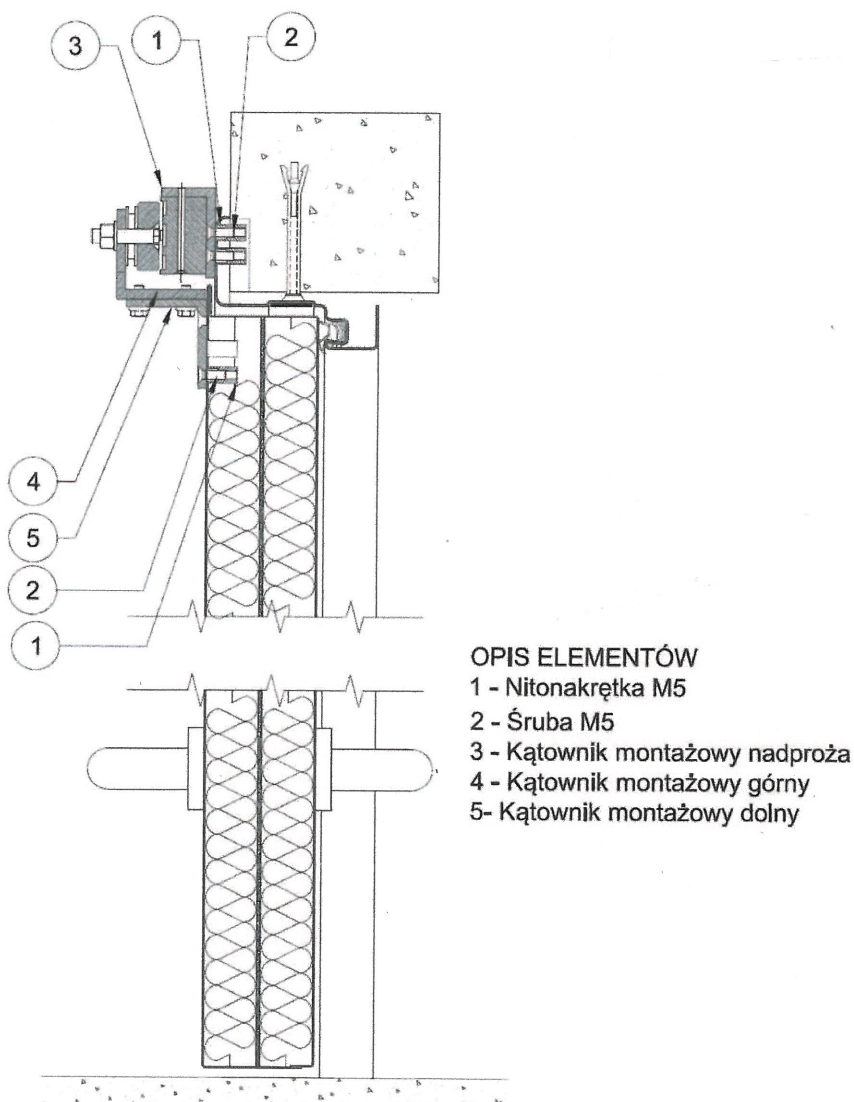


Rys. B39. Drzwi AW DS EI 60 – montaż zwory EM3000AH od strony zawiasów

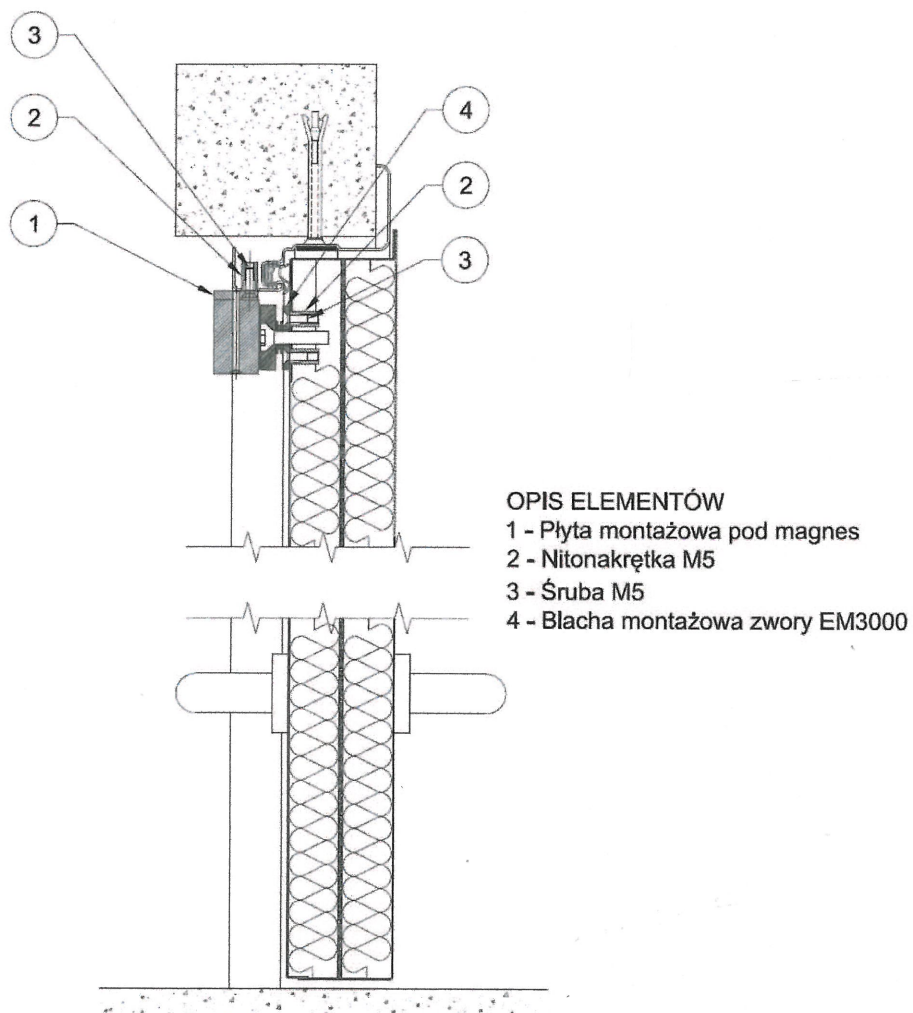

Rys. B40. Drzwi AW DS EI 60 – montaż zwory EM3000AH od strony przeciwnej do zawiasów

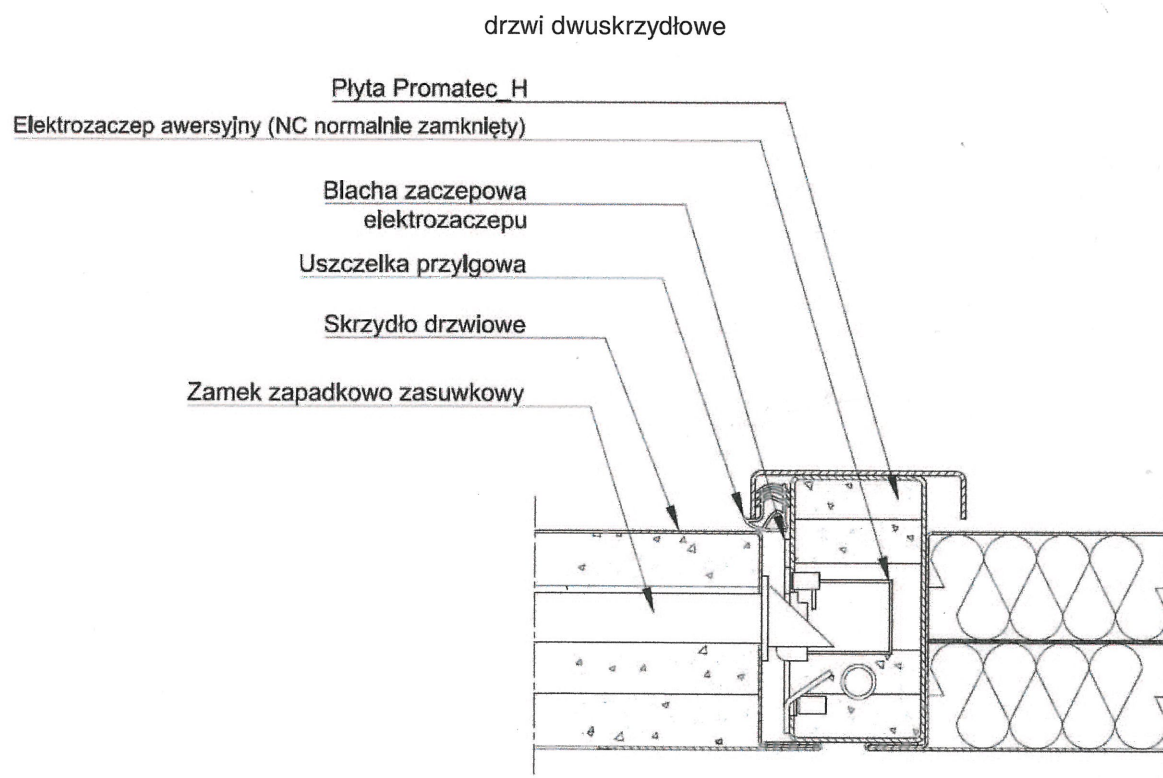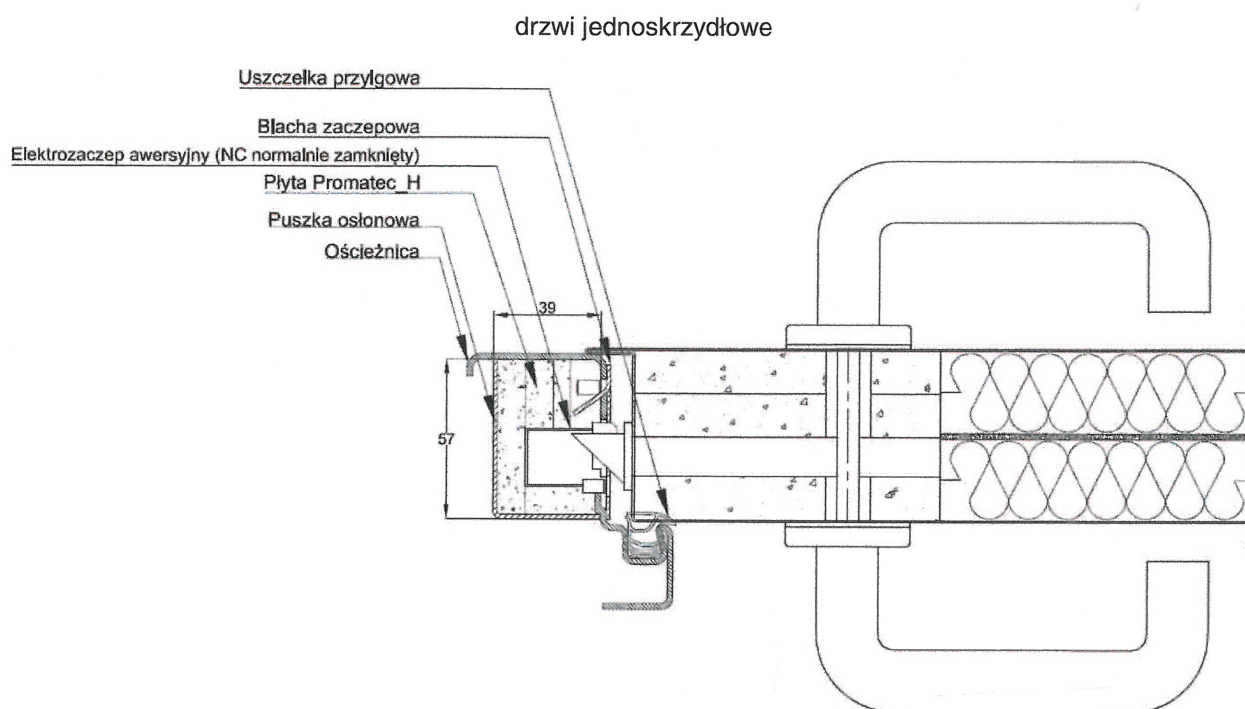


Rys. B41. Drzwi AW DS EI 60 – montaż elektrozaczepów awersyjnych/rewersyjnych

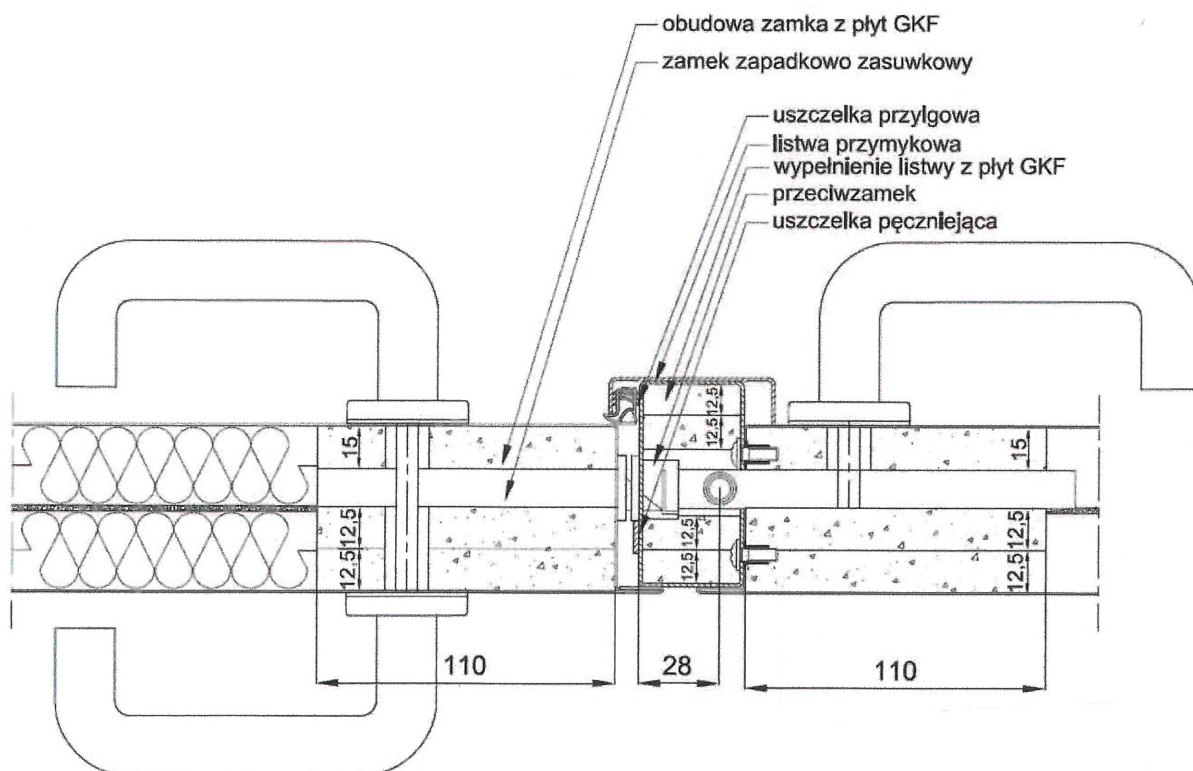


Rys. B42. Drzwi AW DS EI 60-2 – przekrój przez słupek

uszczelka ceramiczna 3x10
uszczelka ceramiczna 3x20


uszczelka pęczniąca 2x20
uszczelka ceramiczna 3x20

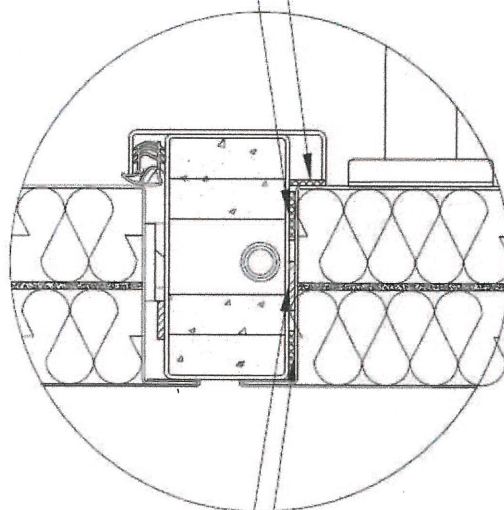


Rys. B43. Drzwi AW DS EI 60-2 – szczegóły słupka i rozmieszczenie uszczelek

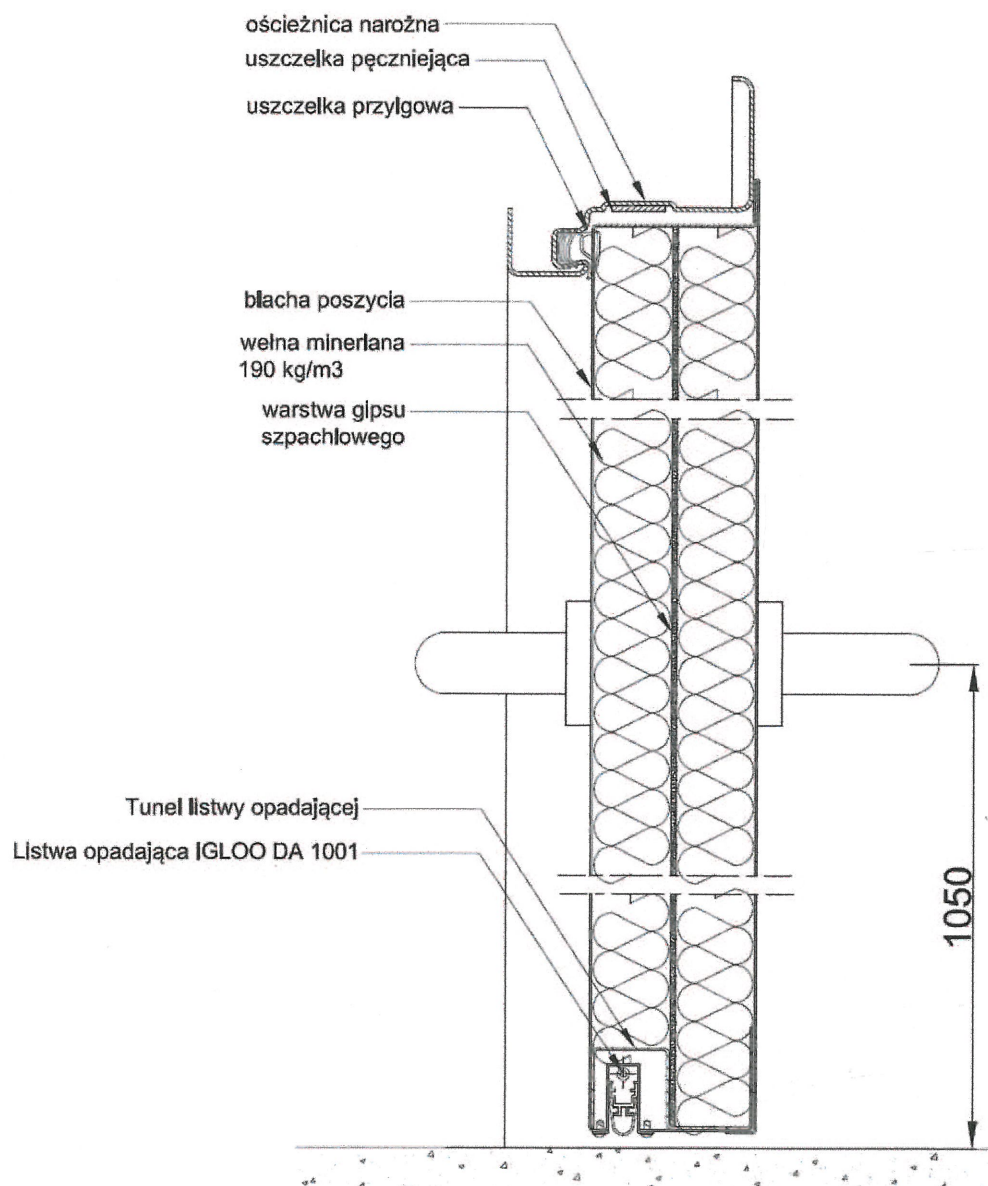


Rys. B44. Drzwi AW DSp EI 60-1 (pełne) – przekrój pionowy przez skrzydło z listwą opadającą Igloo DA1001

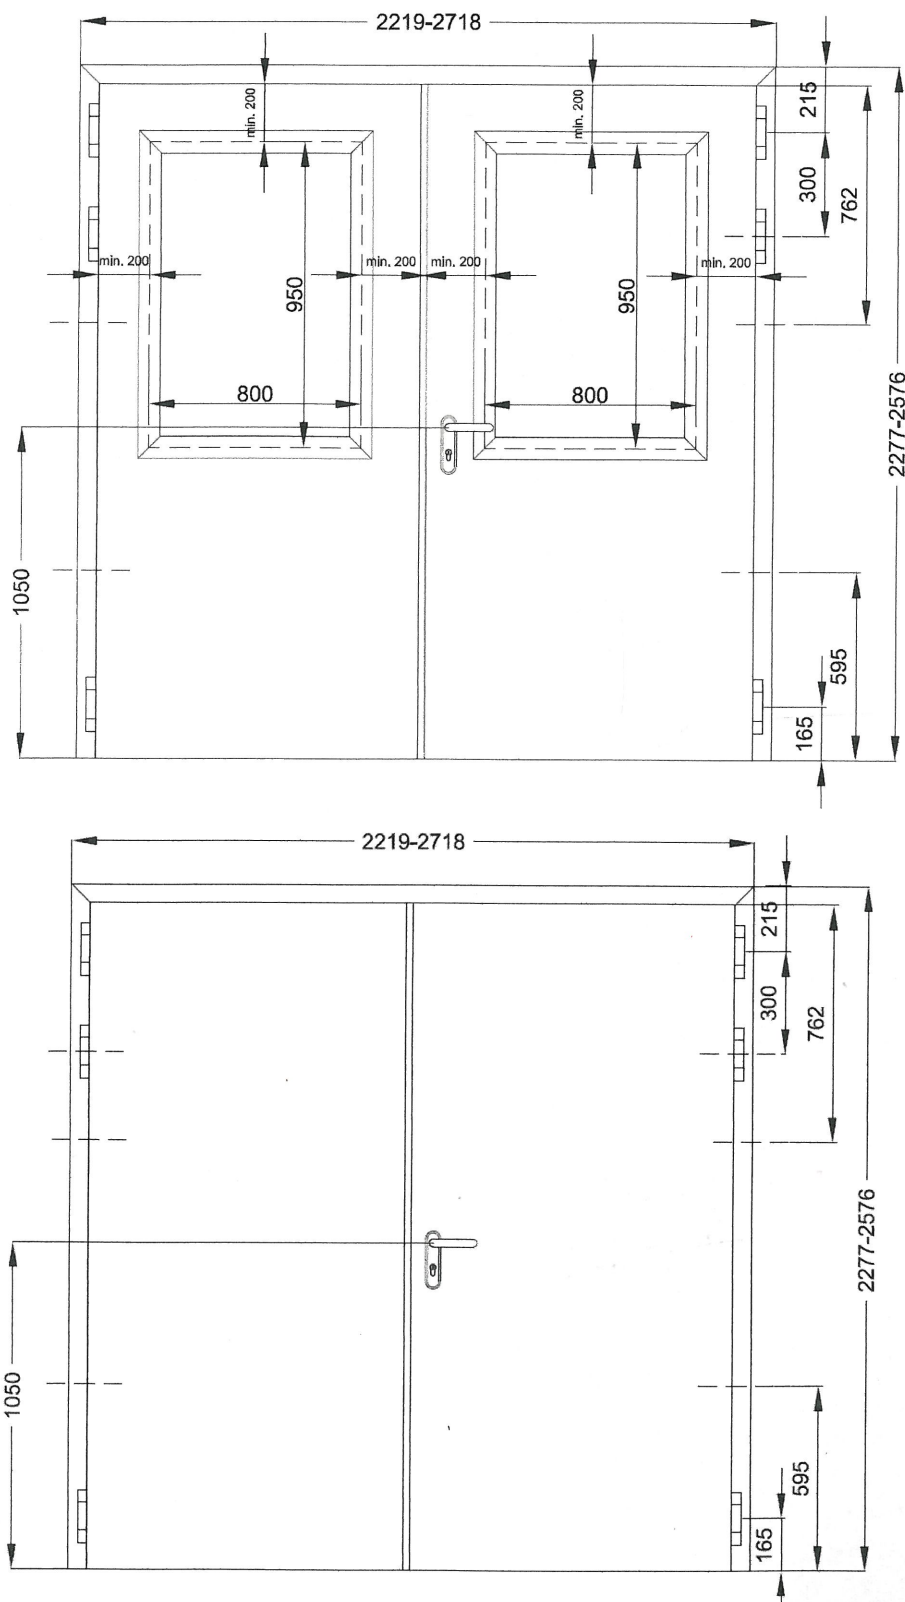

Rys. B45. Drzwi wielkogabarytowe AW DSs EI 30-2 (przeszkłone) i AW DSp EI 30-2 (pełne)
– widok i podstawowe wymiary

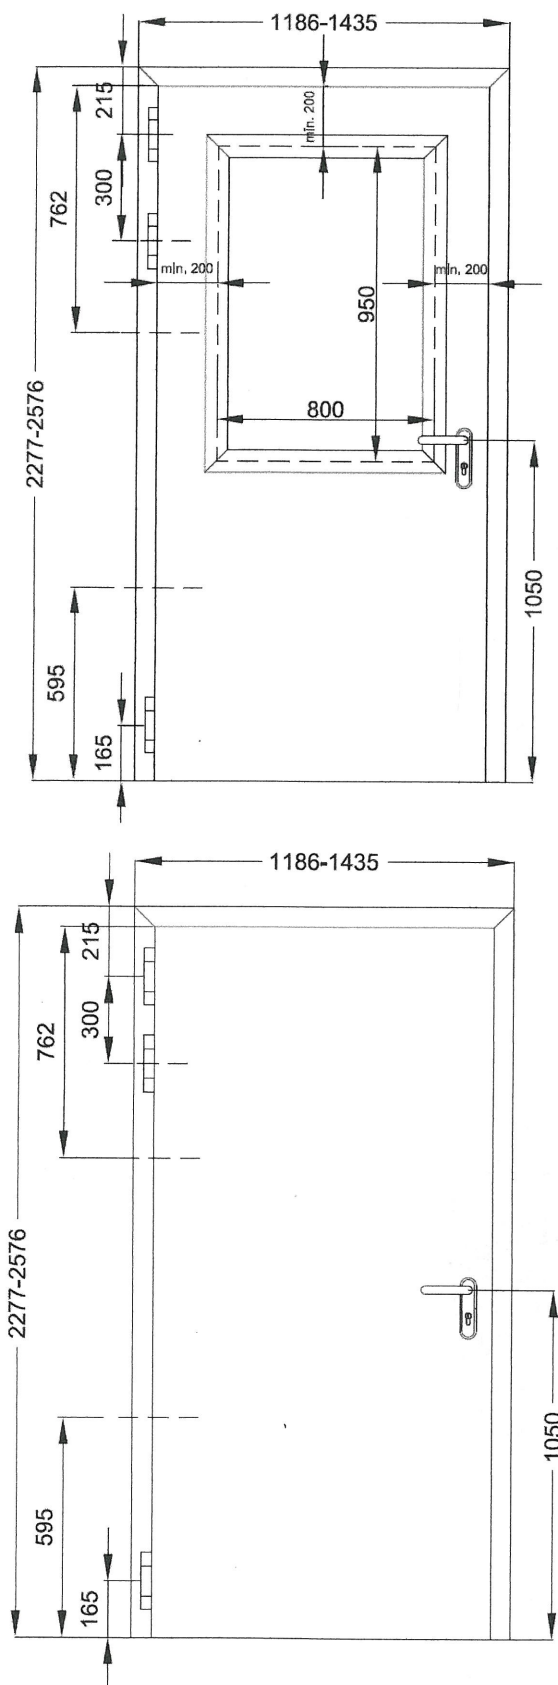

Rys. B46. Drzwi wielkogabarytowe AW DSs EI 30-1 (przeszkłone) i AW DSp EI 30-1 (pełne)
– widok i podstawowe wymiary

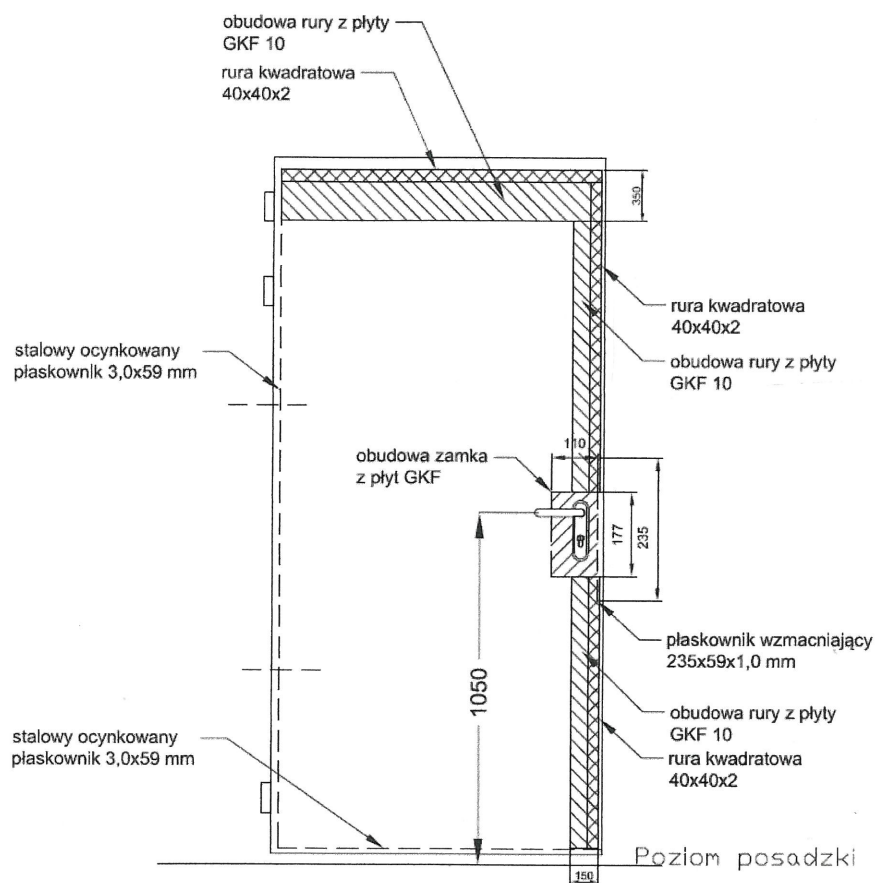

Rys. B47. Drzwi wielkogabarytowe AW DSp EI 30-1 (pełne) – rozmieszczenie wzmocnień