

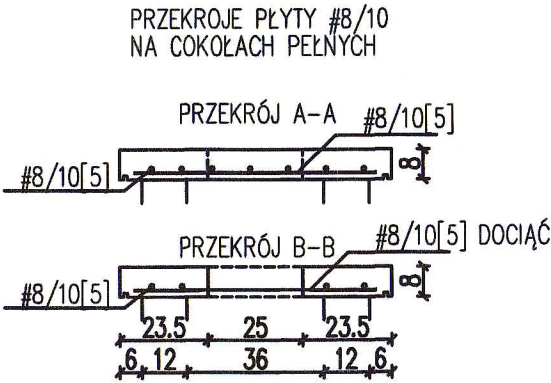
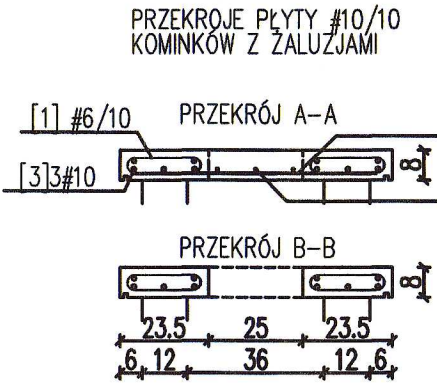


PRZEKRÓJ PIONOWY PRZEZ KOMINEK

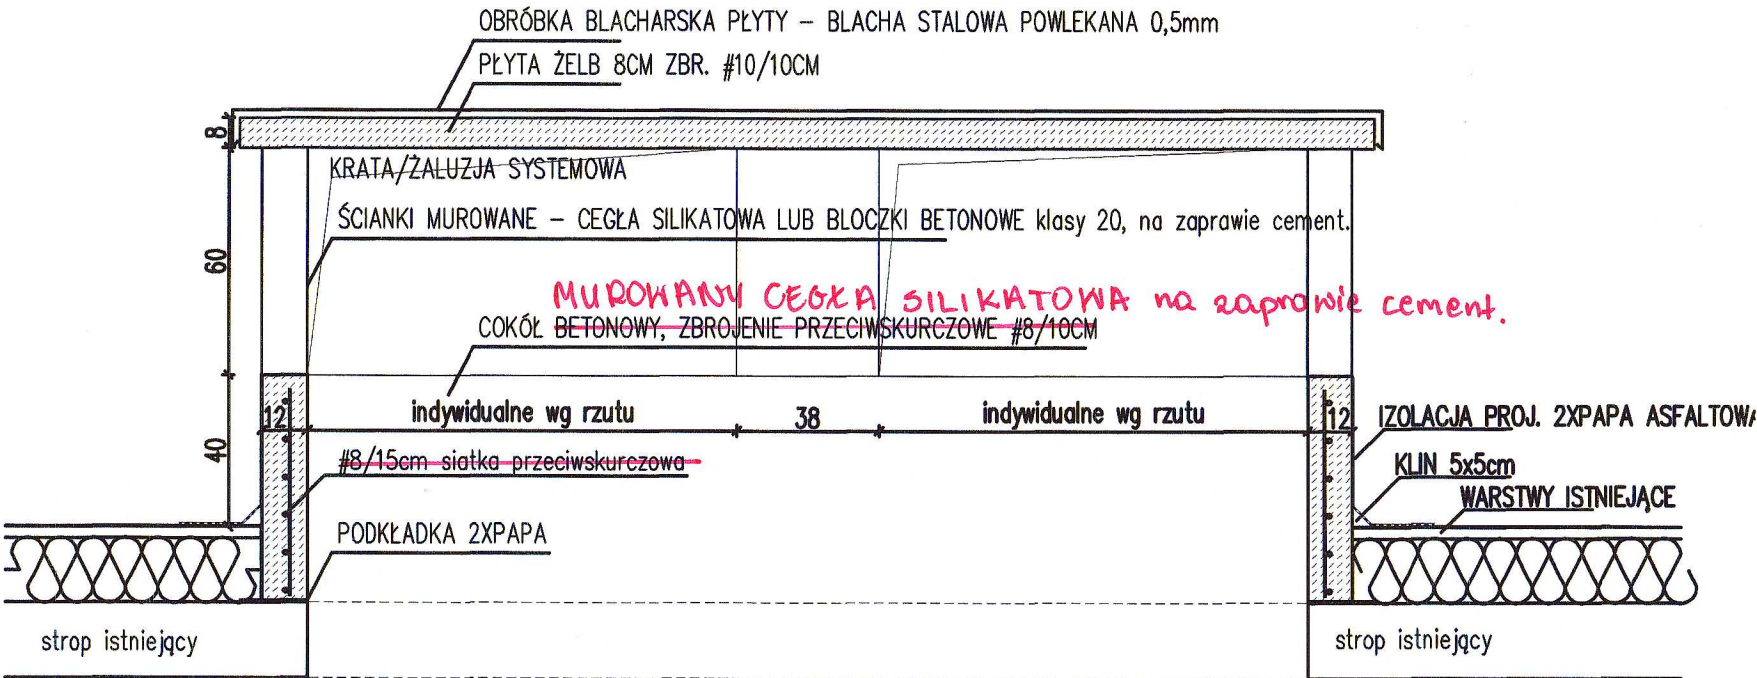

DOKUMENTACJA
POWYKONAWCZA
ZMIANY NANIESIONO
KOLOREM Czerwonym

SCHEMAT ZBROJENIA PŁYTY KOMINKA #10/10 RZUT Z GÓRY

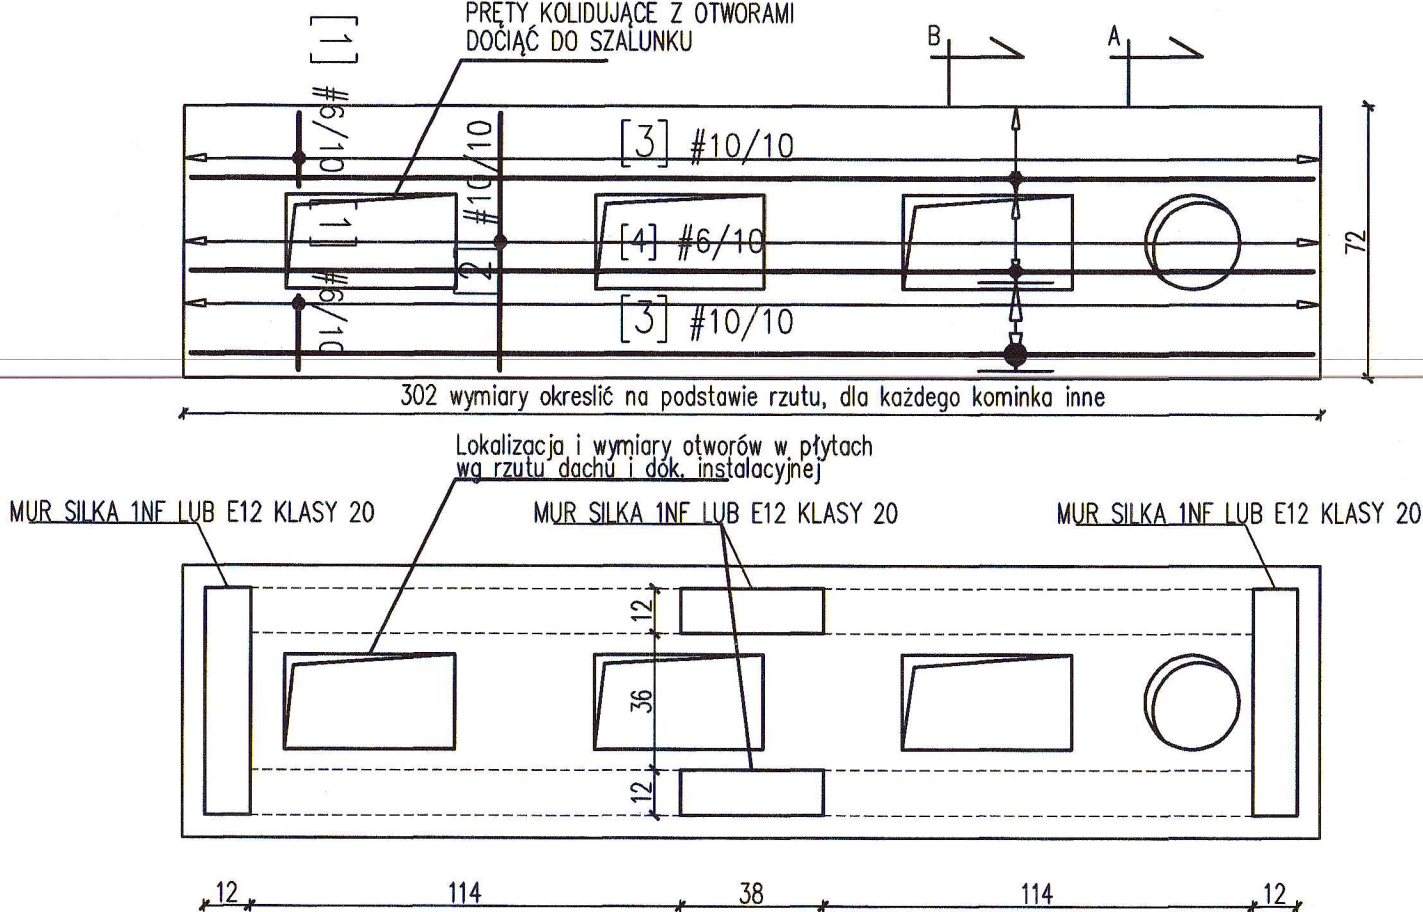

PŁYTA KOMINKA - SCHEMAT PODPARCIA I OTWOROWANIE

WYKAZ STALI ZBROJENIOWEJ									
Nr	Ø [mm]	Klasa stali	Sztuk	Kształt [cm]	Długość [cm]	Długość całkowita [m]			
						#6	#8	#10	
1	#6	A-III	370	6 19 4	58	214.6			
2	#10	A-III	10	1200	1200			120	
3	#10	A-III	16	1200	1200			192	
4	#6	A-III	4	1200	1200	48			
5	#8	A-III	34	1200	1200		408		
6	#8	A-III	49	1200	1200		588		
Długość ogółem [m]						262.6	996	312	
Ciężar 1mb [kg]						0.222	0.395	0.617	
Ciężar ogółem [kg]						58.3	393.4	192.5	
Ciężar wg klas stali [kg]						(A-III) 644.2			
Ciężar razem [kg]						644.2			

BETON C20/25 (B-25)
STAL A-III

UWAGI:
- Wszelkie zmiany konsultować z projektantem.
- Rysunki architektoniczne rozpatrywać wraz z rysunkami konstrukcyjnymi.
- Rysunki rozpatrywać wraz z opisem technicznym.
- Lokalizację otworów instalacyjnych sprawdzić z dokumentacją branżową.
- Roboty demontażowe wykonywać po upewnieniu się, że demontowana konstrukcja nie stanowi podpory pod inne elementy, a jej demontaż jest możliwy i nie zagraża bezpieczeństwu konstrukcji budynku

Biuro Projektowe BIPROJEKT Sp. z o.o. ul. Pabianicka 26A lok.5, 04-219 Warszawa, tel.: (22) 378-12-89, e-mail: biuro@biprojekt.com.pl www.biprojekt.com.pl		
Obiekt BUDYNEK D-8 AGH W KRAKOWIE UL. REYMONTA 23 30-059 KRAKÓW		
Zamawiający AKADEMIA GÓRNICZO-HUTNICZA IM. STANISŁAWA STASZICA UL. MICKIEWICZA 30 30-059 KRAKÓW		
Projektant	Nr uprawnień	Podpis
mgr inż. Artur Wiśniewski	MAZ/0318/POOK/08	
Zespół projektowy	Nr uprawnień	Podpis
-	-	-
Weryfikator	Nr uprawnień	Podpis
-	-	-
Temat PRZEBUDOWA INSTALACJI WENTYLACJI W BUDYNKU D-8 AGH W KRAKOWIE konstrukcja cokołów na dachu		
Tytuł SCHEMAT KONSTRUKCJI KOMINKA SCHEMAT ZBROJENIA PŁYTY PRZEKRYCIA		
Numer rysunku K-03		
Braza	Faza	Skala
K	PROJEKT WYKONAWCZY	1:20
Nr strony	Data	
	20.07.2018	