



PRZEKROJ P2-P2

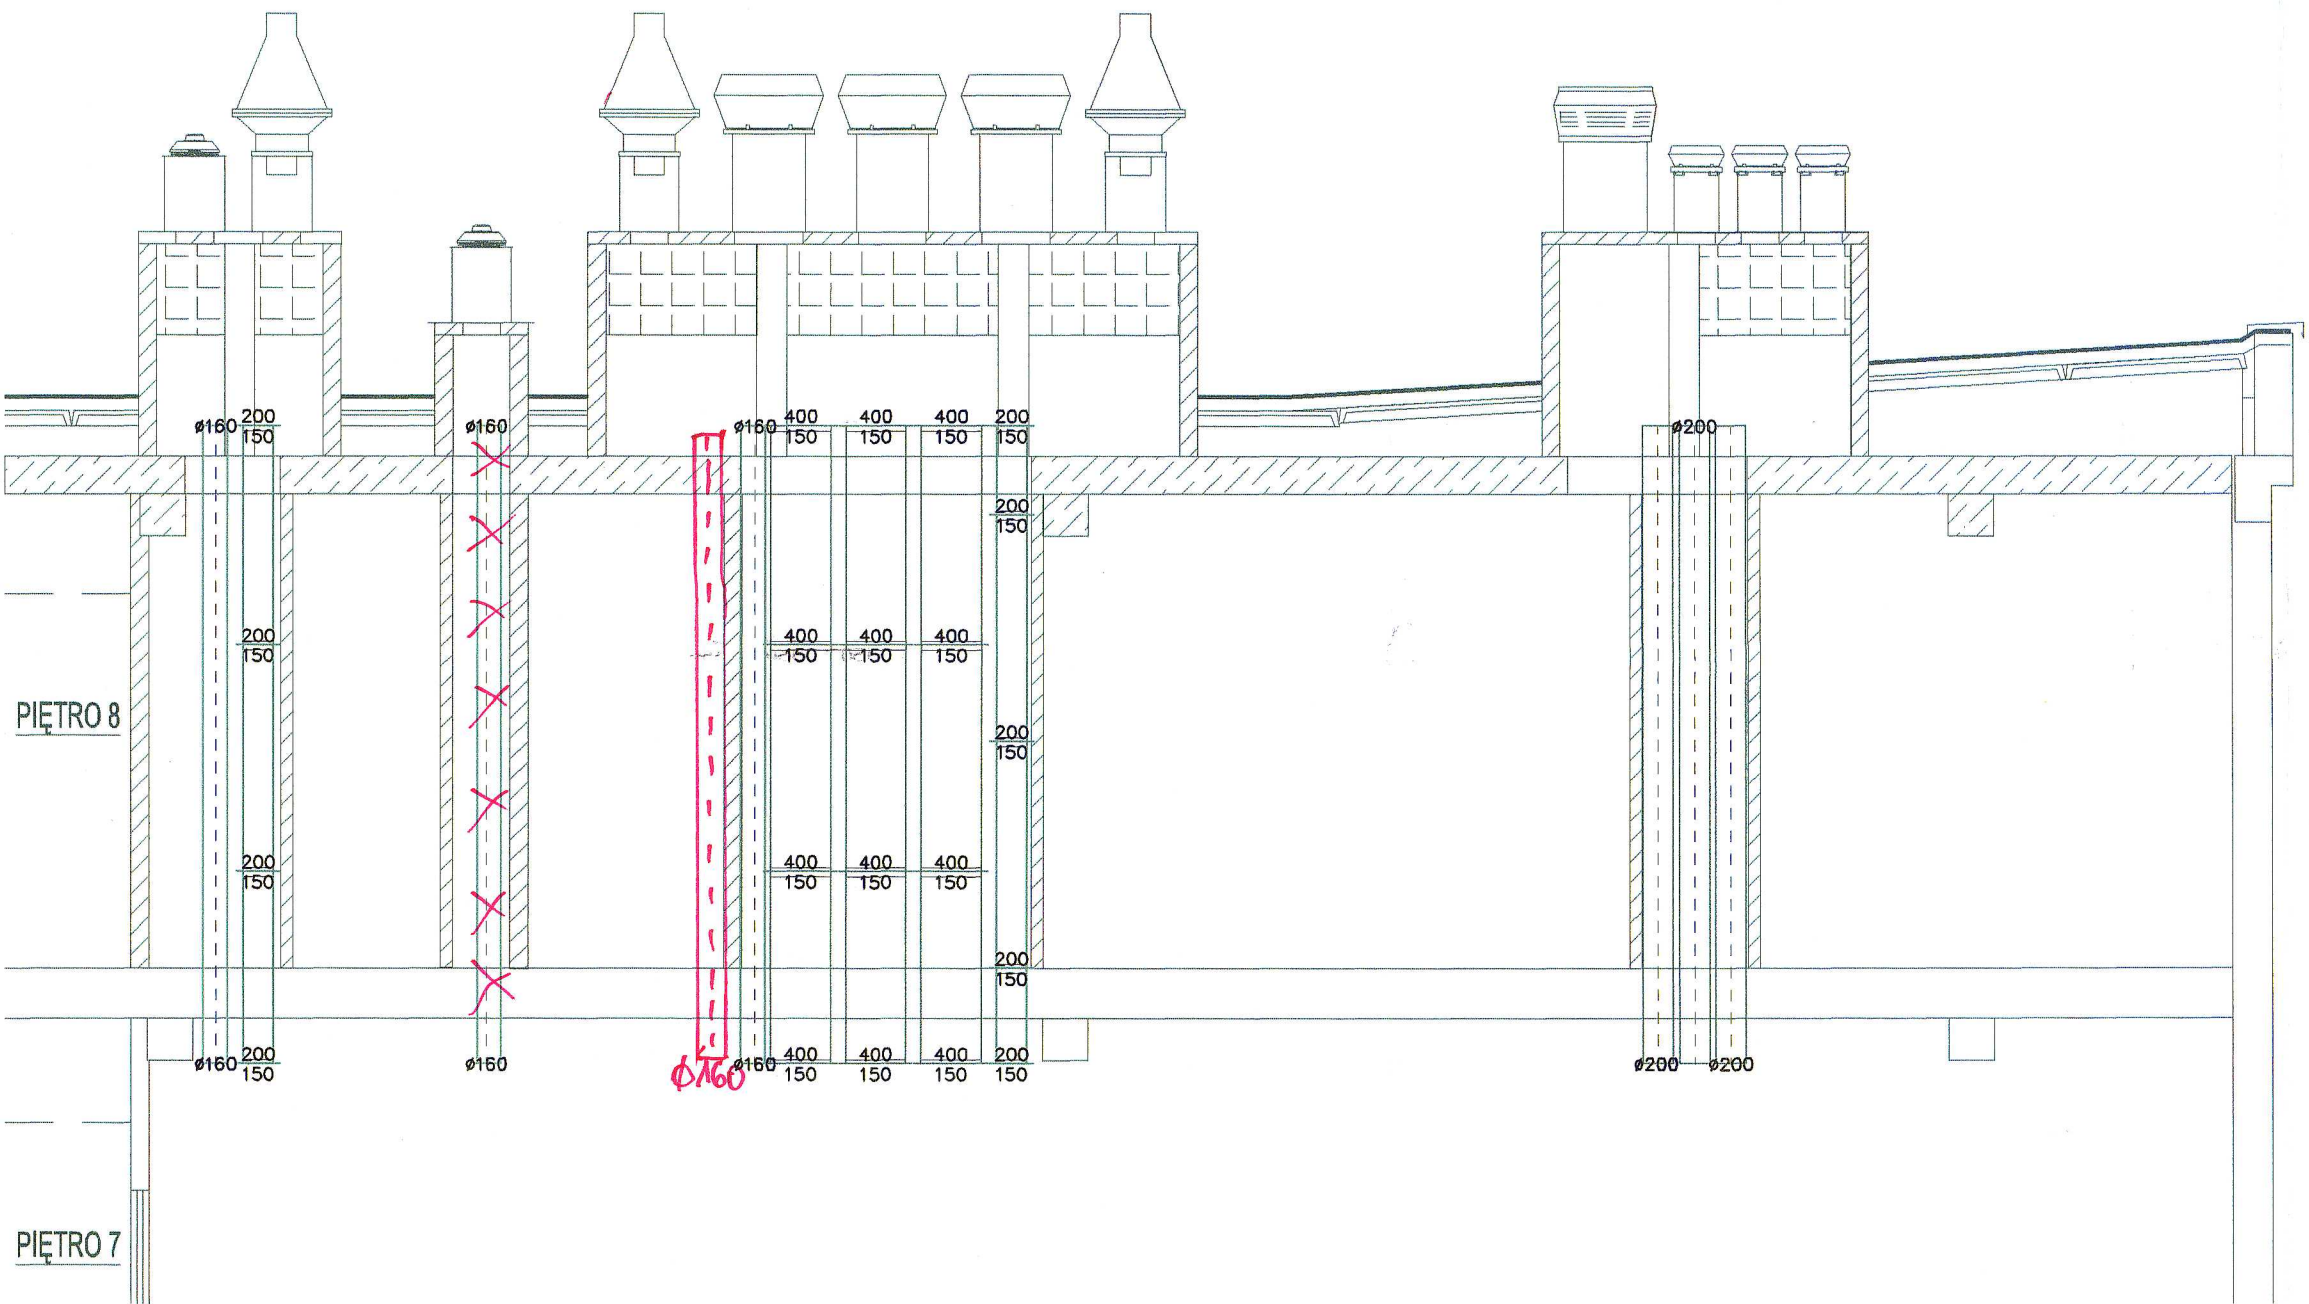

UWAGA:
1. KANAŁY PRZECHODZĄCE PRZEZ STROP POMIĘDZY PIĘTREM 8 ORAZ DACHEM NALEŻY ZAKOŃCZYĆ 50cm NAD STROPEM
2. WENTYLATORY ORAZ ICH AKCESORIA POZA ZAKRESEM NINIEJSZEGO OPRACOWANIA

UWAGA: KANAŁY PRZECHODZĄCE PRZEZ STROP POMIĘDZY PIĘTREM 8 ORAZ 7 NALEŻY ZAKOŃCZYĆ 30cm POD STROPEM

PRZEKROJ P1-P1

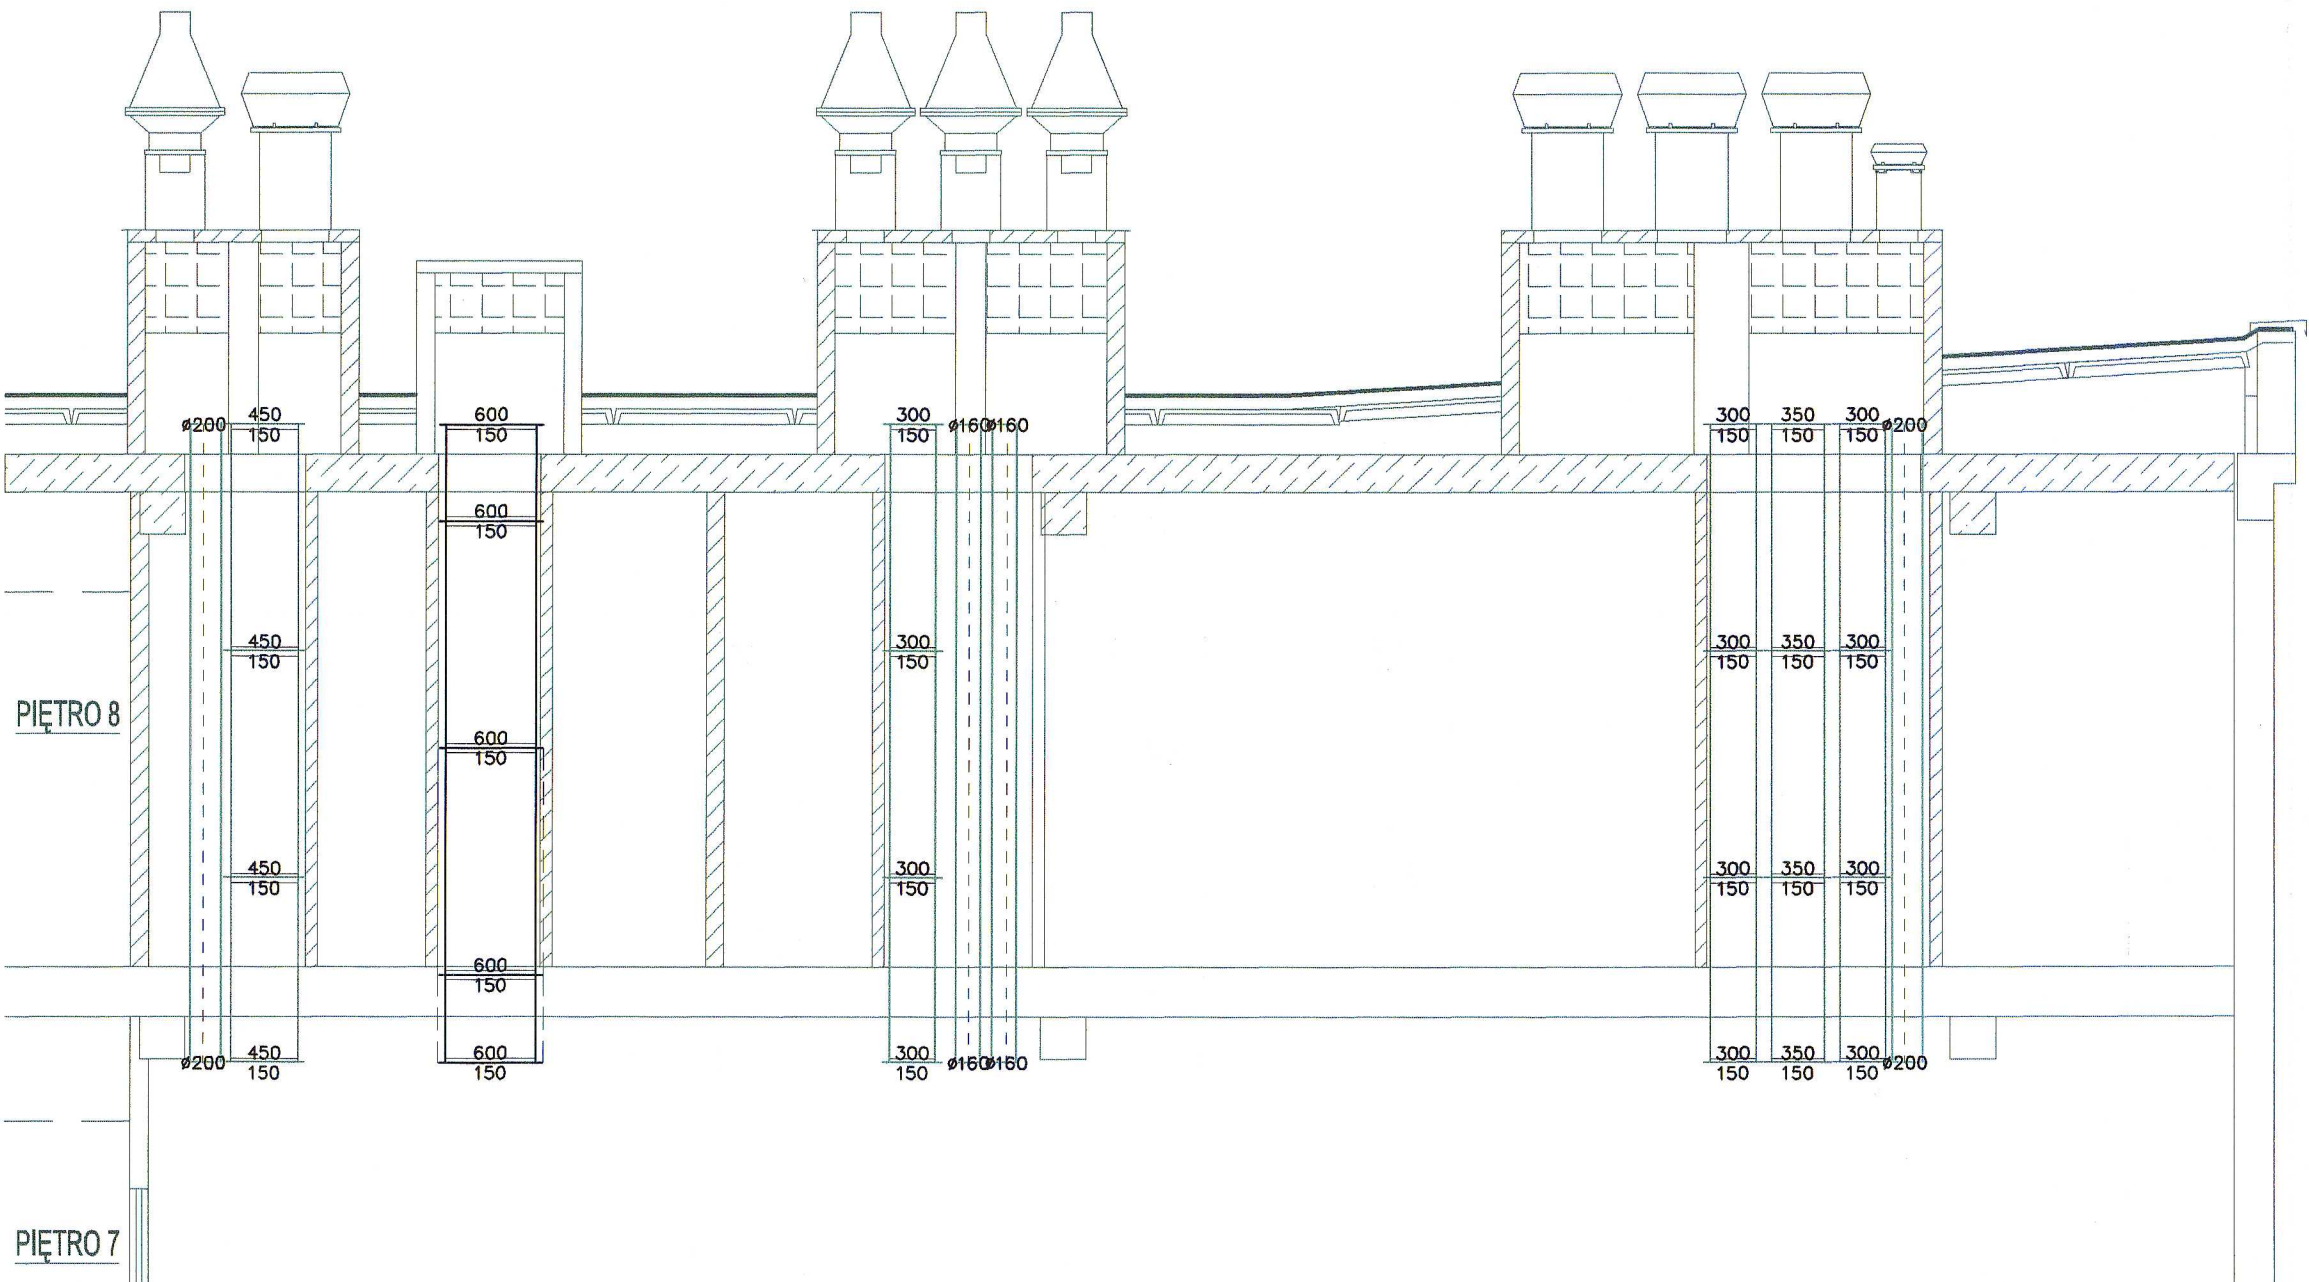

UWAGA:
1. KANAŁY PRZECHODZĄCE PRZEZ STROP POMIĘDZY PIĘTREM 8 ORAZ DACHEM NALEŻY ZAKOŃCZYĆ 50cm NAD STROPEM
2. WENTYLATORY ORAZ ICH AKCESORIA POZA ZAKRESEM NINIEJSZEGO OPRACOWANIA

UWAGA: KANAŁY PRZECHODZĄCE PRZEZ STROP POMIĘDZY PIĘTREM 8 ORAZ 7 NALEŻY ZAKOŃCZYĆ 30cm POD STROPEM

**DOKUMENTACJA
POWYKONAWCZA**
*ZMIANY NAPIESIONO
KOLOREM CZERWONYM*

Biuro Projektowe BIPROJEKT Sp. z o.o. ul. Pabianicka 26A lok.5, 04-219 Warszawa, tel.: (22) 378-12-89, e-mail: biuro@biprojekt.com.pl www.biprojekt.com.pl			
Obiekt BUDYNEK D-8 AGH W KRAKOWIE UL. REYMONTA 23 30-059 KRAKÓW			
Zamawiający AKADEMIA GÓRNICZO-HUTNICZA IM. STANISŁAWA STASZICA UL. MICKIEWICZA 30 30-059 KRAKÓW			
Projektant	Nr uprawnień	Podpis	
mgr inż. Krzysztof Jabłoński	MAZ/0582/PBS/17		
Zespół projektowy	Nr uprawnień	Podpis	
-	-	-	
Weryfikator	Nr uprawnień	Podpis	
mgr inż. Paweł Budziak	MAZ/0411/POOS/09		
Temat	PRZEBUDOWA INSTALACJI WENTYLACJI W BUDYNKU D-8 AGH W KRAKOWIE - PRACE RAEALIZOWANE W OBSZARZE CENTRUM CYBERBEZPIECZEŃSTWA		
Tytuł	PRZEKROJE WENTYLACJI		
Numer rysunku IW-03			
Skala	Faza	Nr strony	Data
IS	PROJEKT WYKONAWCZY	1:50	21.01.2019