
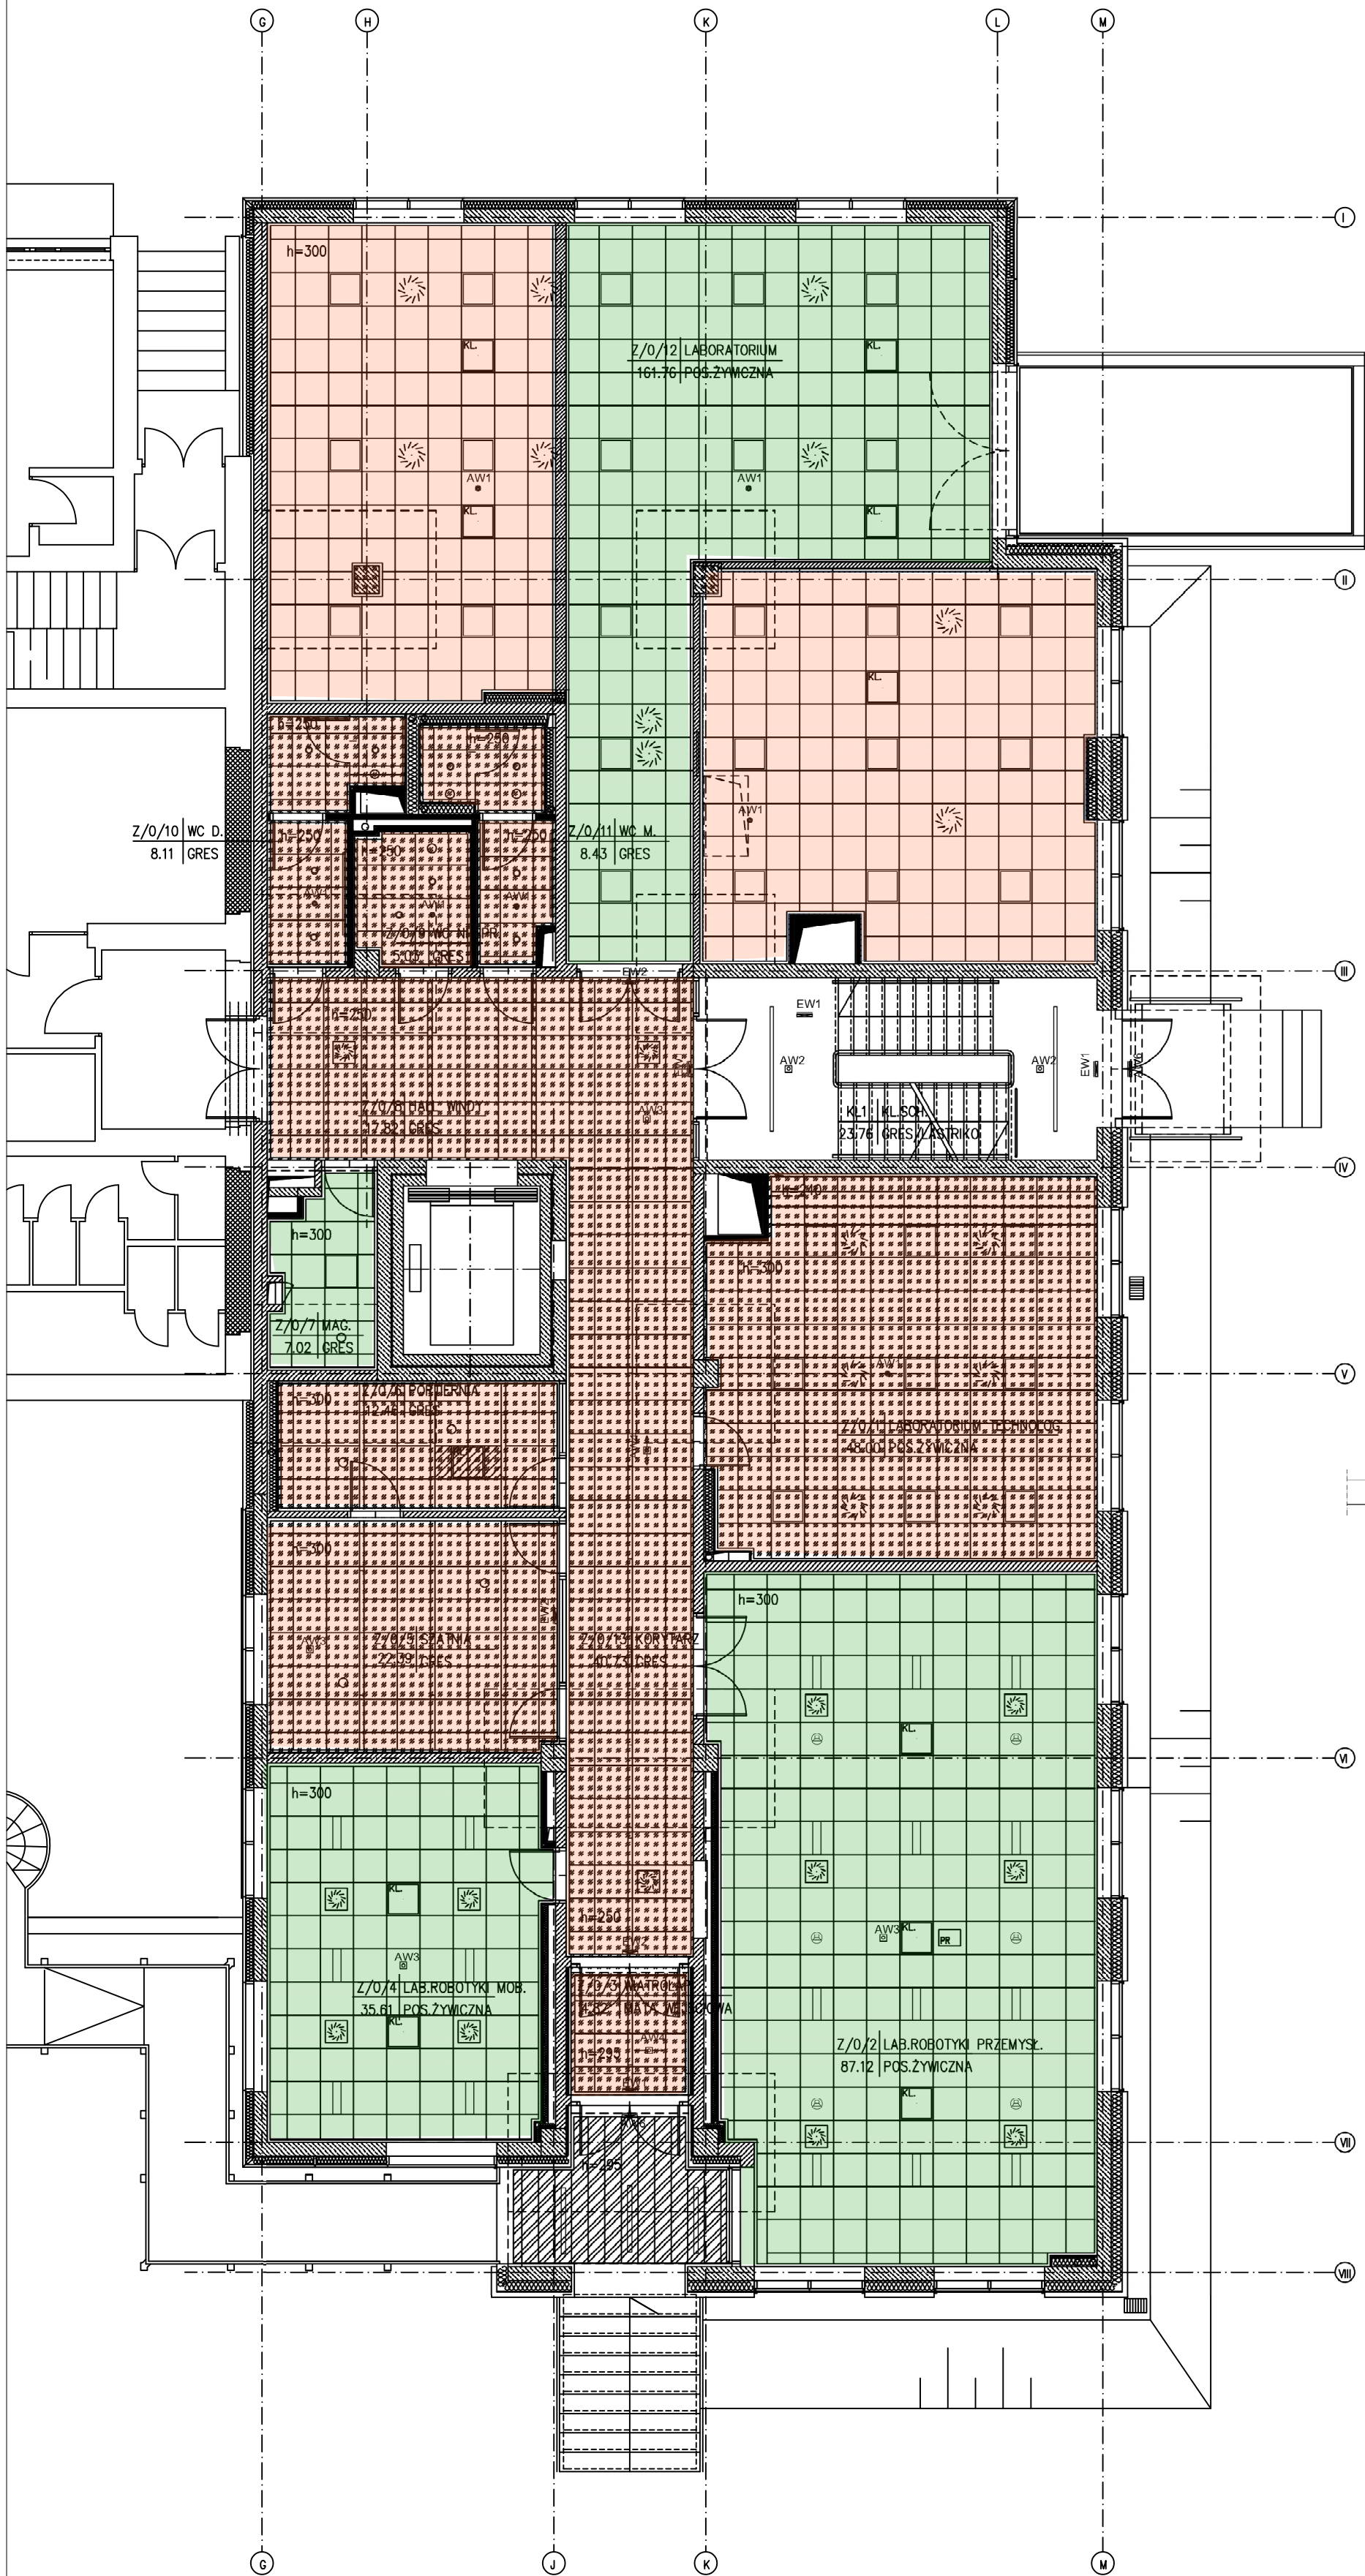
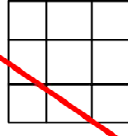
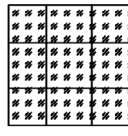


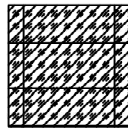



LEGENDA:


 sufit podwieszony z płytą zdejmowaną z prasowanej wełny szklanej na konstrukcji z profili stal. ocynk. krawędź zgodnie z rysunkiem wym. płyty 60x60cm Pow.łączna: 125.70m²

 sufit podwieszony rastrowy aluminiowy otwarty 60x60cm, na konstrukcji z profili stal. ocynk. wys. rastra 50mm, moduł 75x75mm, kolor: 7007(aluminium) Pow.łączna: 326.10m²


 sufit podwieszony rastrowy aluminiowy otwarty 60x60cm, na konstrukcji z profili stal. ocynk. wys. rastra 50mm, moduł 75x75mm, kolor: 7007(aluminium) wym. płyty 120x60cm Pow.łączna: 0.8m²

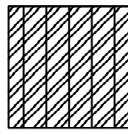 sufit zewnętrzny z listwowy aluminiowy na konstrukcji systemowej z profili stal. ocynk. szer. listwy 30cm Pow.łączna: 8.50m²

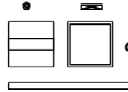 typy opraw oświetleniowych AW—oprawa awaryjna, EW—oprawa ewakuacyjna typy opraw oświetleniowych zgodnie z proj. instalacji elektrycznych

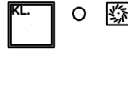 typy klimatyzatorów, anemostatów oraz pozostałych urządzeń wentylacyjnych zgodnie z projektem wentylacji

 głośnik sufitowy

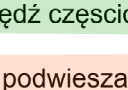 projektor

Sufit podwieszany z wypełnieniem płytami modułowymi 600x600x15mm, krawędź częściowo ukryta - Ecophon Advantage E

Sufit podwieszany rastrowy H=40mm, moduł 75x75mm, RAL 9006

UWAGA:

RYSUNEK ROZPOTRYWAĆ ŁĄCZNIE Z OPRACOWANIEM BRANŻY: ELEKTRYCZNEJ I WENTYLACYJNEJ.

WSZYSTKIE ZMIANY UZGADNIAĆ Z PROJEKTANTEM W RAMACH NADZORU AUTORSKIEGO.

AUTORSKA PRACOWNIA PROJEKTOWA		Kraków ul. Bieżanowska 46	
Opis: Rozbudowa budynku S-1 o zachodnie i wschodnie skrzydło w ramach inwestycji pn. "Rozbudowa i nadbudowa budynku S-1" Działka nr 19/47 obr. 12 Krowodrza, ul. W. Reymonta 13a, Kraków			
Inwestor: Akademia Górniczo - Hutnicza Im. Stanisława Staszka w Krakowie Al. Mickiewicza 30, 30-059 Kraków			
Projektował:	mgr inż.arch. J.Wowczak	G.P.U., 45100	
Sprawił:	mgr inż.arch. E.Wowczak	R.P.-UPR 104/04	
Współprac:	mgr inż.arch. P.Szlachta		
Projekt (opracowanie)		Branża	ARCH.
PROJEKT WYKONAWCZY		Stadium	PW
SKRZYDŁO ZACHODNIE		Data	12.2017
Treść rysunku		Skala	1:100
PROJEKT WNETRZ - SUFITY PODWIESZANE			
RZUT PARTERU			
		Nr rys.	Z.A.1.2
		Format rys.	A2
		PRJ. NR	192/2017
PRAWA AUTORSKIE ZASTRZEŻONE			