


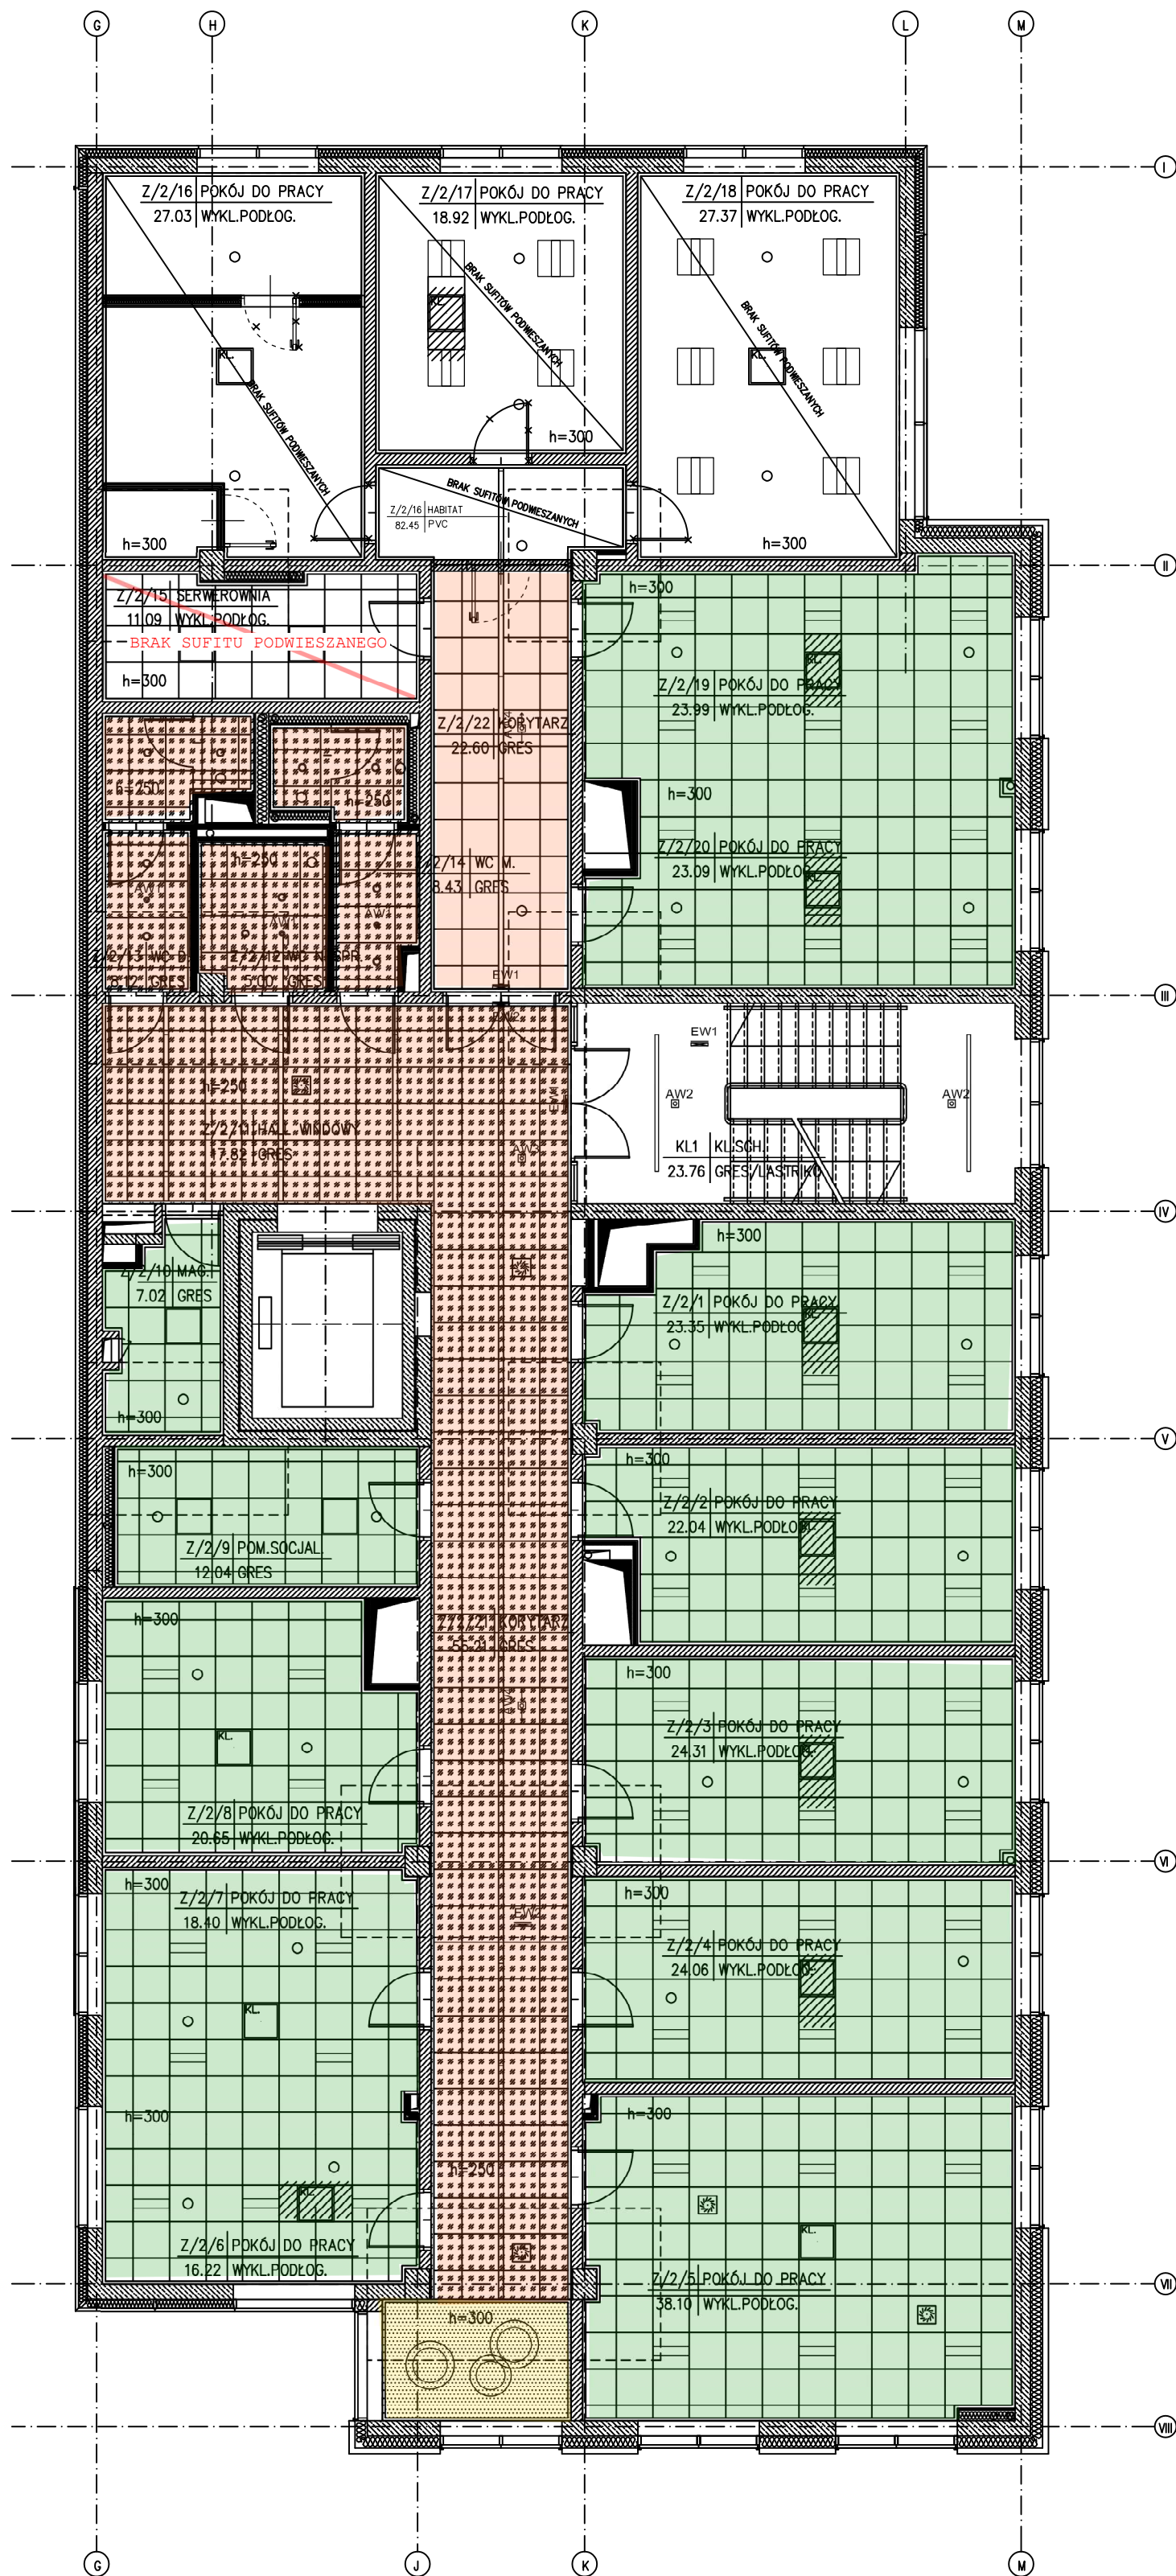
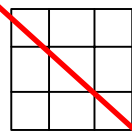


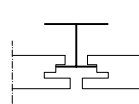


LEGENDA:

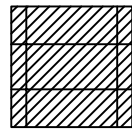


sufit podwieszony z płytą zdejmowaną z prasowanej wełny szklanej na konstrukcji z profili stal. ocynk. krawędź zgodnie z rysunkiem wym. płyty 60x60cm Pow.łączna: 329.20m<sup>2</sup>

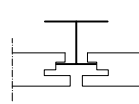


sufit podwieszony z płytą zdejmowaną z prasowanej wełny szklanej na konstrukcji z profili stal. ocynk. krawędź zgodnie z rysunkiem wym. płyty 120x60cm Pow.łączna: 5.80m<sup>2</sup>

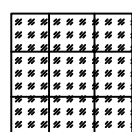

sufit podwieszony rastrowy aluminiowy otwarty 60x60cm, na konstrukcji z profili stal. ocynk. wys. rastra 50mm, moduł 75x75mm, kolor: 7007(aluminium) Pow.łączna: 109.18m<sup>2</sup>

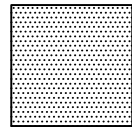

sufit podwieszony z płyt gipsowo-kartonowych 2x12.5mm, na konstrukcji z profili stal. ocynk. Pow.łączna: 6.20m<sup>2</sup>

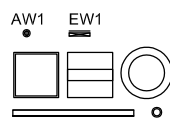

typy opraw oświetleniowych  
AW-oprawa awaryjna, EW-oprawa ewakuacyjna  
typy opraw oświetleniowych  
zgodnie z proj. instalacji elektrycznych



typy klimatyzatorów, anemostatów  
oraz pozostałych urządzeń wentylacyjnych  
zgodnie z projektem wentylacji

Sufit podwieszany z wypełnieniem płytami modułowymi 600x600x15mm, krawędź częściowo ukryta - Ecophon Advantage E

Sufit podwieszany rastrowy H=40mm, moduł 75x75mm, RAL 9006

Sufit podwieszany 1xGKB na konstrukcji systemowej

UWAGA:

RYСУNEK ROZPOTRYWAĆ ŁĄCZNIE Z OPRACOWANIEM BRANŻY: ELEKTRYCZNEJ I WENTYLACYJNEJ.

WSZYSTKIE ZMIANY UZGADNIAĆ Z PROJEKTANTEM W RAMACH NADZORU AUTORSKIEGO.

|   |                           |                           |                |
|---|---------------------------|---------------------------|----------------|
| AUTORSKA PRACOWNIA PROJEKTOWA   |                           | Kraków ul. Bieżanowska 46 |                |
| <b>Opis:</b><br>Rozbudowa budynku S-1 o zachodnie i wschodnie skrzydło w ramach inwestycji pn. "Rozbudowa i nadbudowa budynku S-1"<br>Działka nr 19/47 obr. 12 Krowodrza, ul. W. Reymonta 13a, Kraków |                           |                           |                |
| <b>Inwestor:</b><br>Akademia Górniczo - Hutnicza im. Stanisława Staszica w Krakowie<br>Al. Mickiewicza 30, 30-059 Kraków                                                                              |                           |                           |                |
| Projektował:   | mgr inż. arch. J.Wowczak  | G.P.U. 45190              |                |
| Sprawił:   | mgr inż. arch. E.Wowczak  | R.P.-UPR 104/94           |                |
| Współpracował:   | mgr inż. arch. P.Szlachta |                           |                |
| <b>Projekt (opracowanie)</b><br><br><b>PROJEKT WYKONAWCZY</b><br><br><b>SKRZYDŁO ZACHODNIE</b><br><br>Treść rysunku:<br><br><b>PROJEKT WNETRZ - SUFITY PODWIESZANE</b><br><br><b>RZUT II PIĘTRA</b>   |                           | Branża                    | <b>ARCH.</b>   |
|   |                           | Stadium                   | <b>PW</b>      |
|   |                           | Data                      | <b>12.2017</b> |
|   |                           | Skala                     | <b>1:100</b>   |
|   |                           | Nr rys.                   | <b>Z.A.1</b>   |
|   |                           | Format rys.               | <b>A2</b>      |
|   |                           | <b>PRJ. NR 192/2017</b>   |                |