
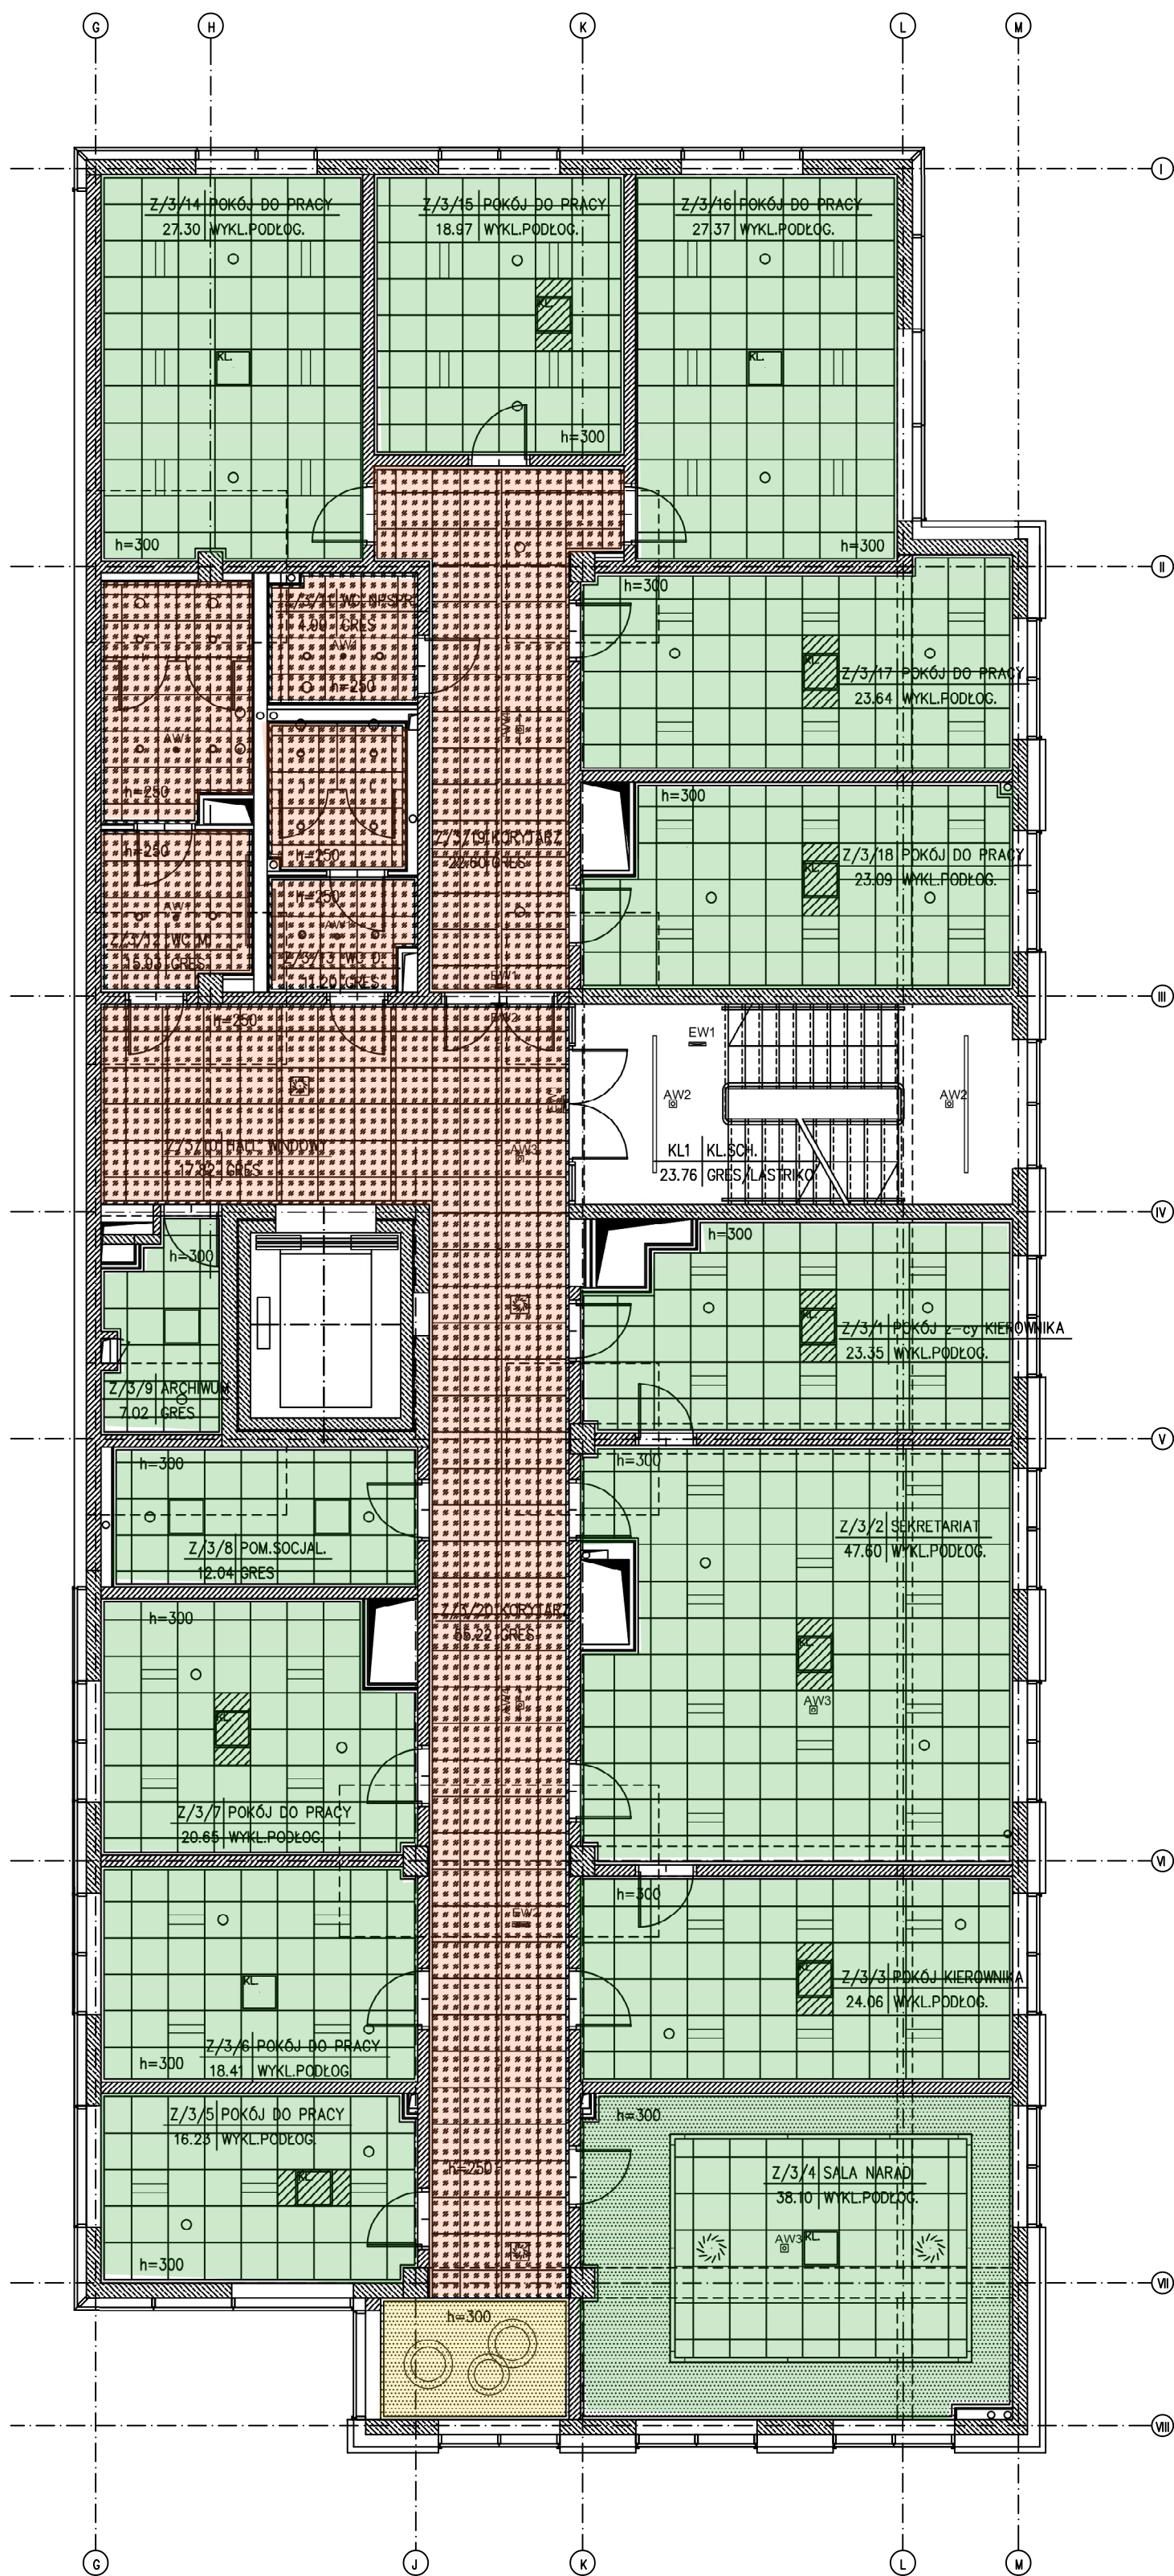
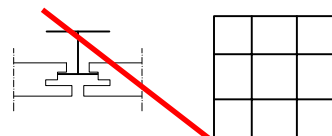
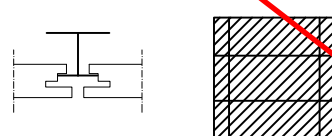
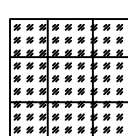
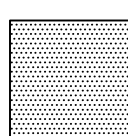


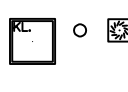

- LEGENDA:
-  sufit podwieszony z płytą zdejmowaną z prasowanej wełny szklanej na konstrukcji z profili stal. ocynk. krawędź zgodnie z rysunkiem wym. płyty 60x60cm
Pow. łączna: 300.65m²
 -  sufit podwieszony z płytą zdejmowaną z prasowanej wełny szklanej na konstrukcji z profili stal. ocynk. krawędź zgodnie z rysunkiem wym. płyty 120x60cm
Pow. łączna: 5.8m²
 -  sufit podwieszony rastrowy aluminiowy otwarty 60x60cm, na konstrukcji z profili stal. ocynk. wys. rastra 50mm, moduł 75x75mm, kolor: 7007(aluminium)
Pow. łączna: 120.18m²
 -  sufit podwieszony z płyt gipsowo-kartonowych 2x12.5mm, na konstrukcji z profili stal. ocynk.
Pow. łączna: 25.35m²
 -  typy opraw oświetleniowych
AW—oprawa awaryjna, EW—oprawa ewakuacyjna
typy opraw oświetleniowych zgodnie z proj. instalacji elektrycznych
 -  typy klimatyzatorów, anemostatów oraz pozostałych urządzeń wentylacyjnych zgodnie z projektem wentylacji

- Sufit podwieszany z wypełnieniem płytami modułowymi 600x600x15mm, krawędź częściowo ukryta - Ecophon Advantage E
- Sufit podwieszany rastrowy H=40mm, moduł 75x75mm, RAL 9006
- Sufit podwieszany 1xGKB na konstrukcji systemowej

RYСУNEK ROZPOTRYWAĆ ŁĄCZNIE Z OPRACOWANIEM BRANŻY: ELEKTRYCZNEJ I WENTYLACYJNEJ.

WSZYSTKIE ZMIANY UZGADNIAĆ Z PROJEKTANTEM W RAMACH NADZORU AUTORSKIEGO.

AUTORSKA PRACOWNIA PROJEKTOWA		Kraków ul. Biezanowska 46		
Opis: Rozbudowa budynku S-1 o zachodnie i wschodnie skrzydło w ramach inwestycji pn. "Rozbudowa i nadbudowa budynku S-1" Działka nr 19/47 obr. 12 Krowodrza, ul. W. Reymonta 13a, Kraków				
Inwestor: Akademia Górniczo - Hutnicza im. Stanisława Staszica w Krakowie Al. Mickiewicza 30, 30-059 Kraków				
Projektował:	mgr inż.arch. J.Wowczak	G.P.J.I. 451/90		
Sprawił:	mgr inż.arch. E.Wowczak	R.P.-UPR 104/94		
Współpracował:	mgr inż.arch. P.Szachtla			
Projekt (opracowanie): PROJEKT WYKONAWCZY SKRZYDŁO ZACHODNIE Treść rysunku PROJEKT WNETRZ - SUFITY PODWIESZANE RZUT III PIĘTRA		Branża	ARCH.	Nr rys.
		Stadium	PW	Z.A.1.5
		Data	12.2017	Format rys.
		Skala	1:100	A2
			PRJ. NR 192/2017	
PRAWA AUTORSKIE ZASTRZEŻONE				