
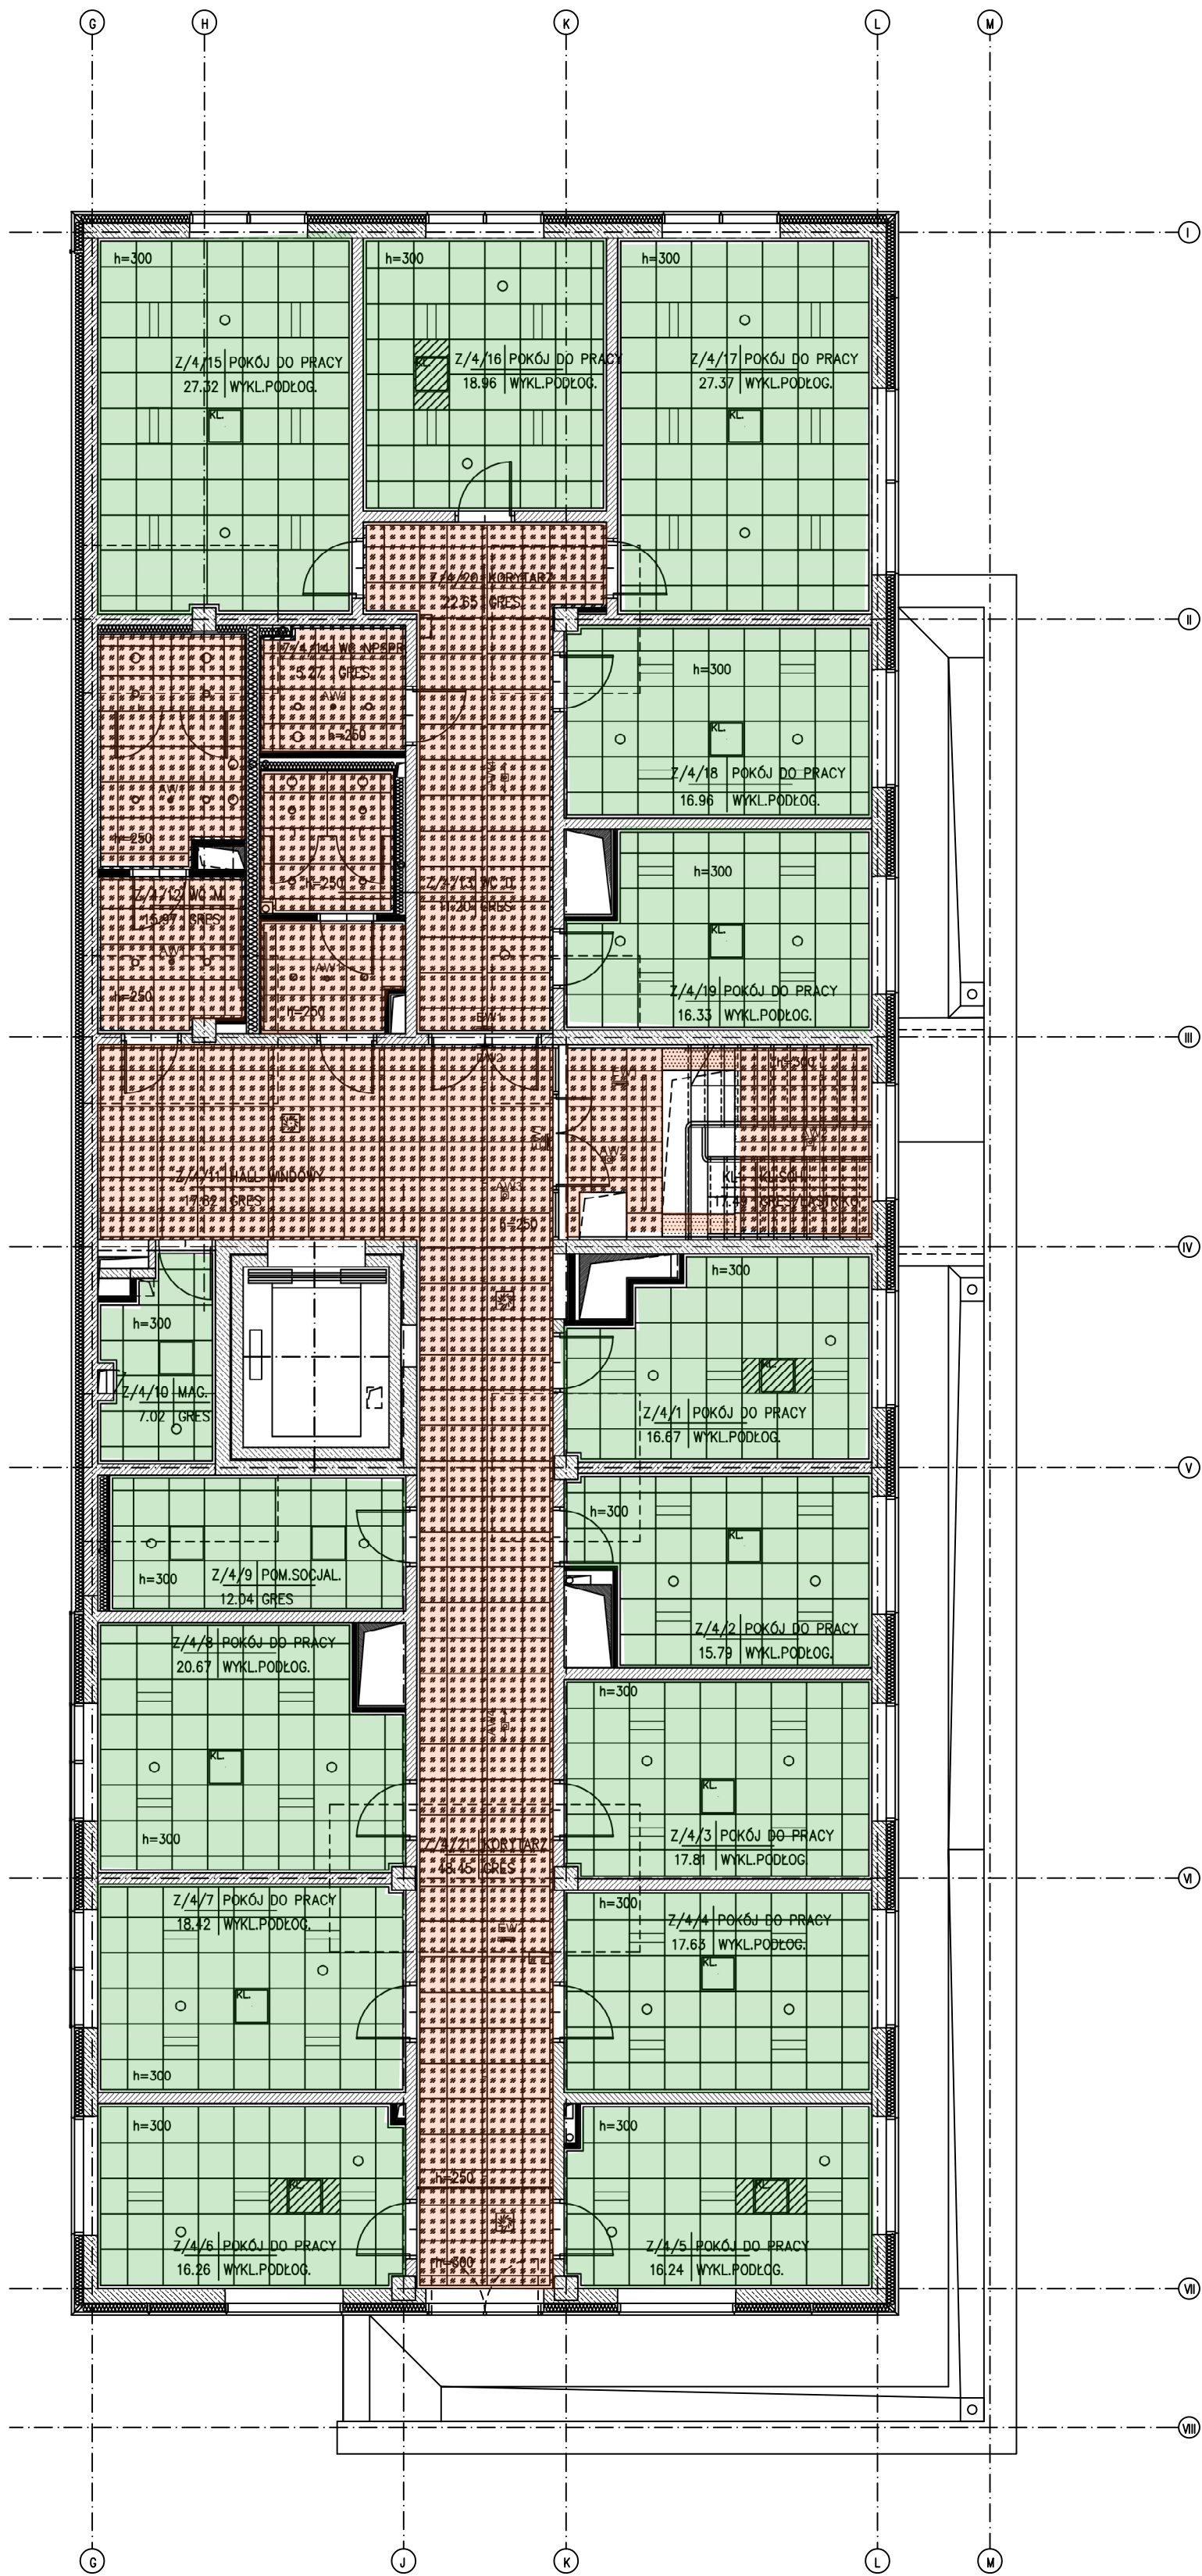
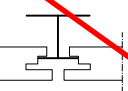
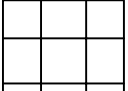
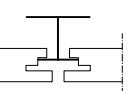
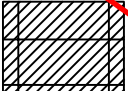
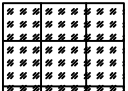


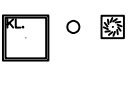

- LEGENDA:
-   sufit podwieszony z płytą zdejmowaną z prasowanej wełny szklanej na konstrukcji z profili stal. ocynk. krawędź zgodnie z rysunkiem wym. płyty 60x60cm
Pow.łączna: 260.70m²
 -   sufit podwieszony z płytą zdejmowaną z prasowanej wełny szklanej na konstrukcji z profili stal. ocynk. krawędź zgodnie z rysunkiem wym. płyty 120x60cm
Pow.łączna: 2.90m²
 -  sufit podwieszony rastrowy aluminiowy otwarty 60x60cm, na konstrukcji z profili stal. ocynk. wys. rastra 50mm, moduł 75x75mm, kolor: 7007(aluminium)
Pow.łączna: 132.40m²
 -  sufit podwieszony z płyt gipsowo-kartonowych 2x12.5mm, na konstrukcji z profili stal. ocynk.
Pow.łączna: 0.95m²
 -  typy opraw oświetleniowych
AW—oprawa awaryjna, EW— oprawa ewakuacyjna
typy opraw oświetleniowych zgodnie z proj. instalacji elektrycznych
 -  typy klimatyzatorów, anemostatów oraz pozostałych urządzeń wentylacyjnych zgodnie z projektem wentylacji

Sufit podwieszany z wypełnieniem płytami modułowymi 600x600x15mm, krawędź częściowo ukryta - Ecophon Advantage E

Sufit podwieszany rastrowy H=40mm, moduł 75x75mm, RAL 9006

UWAGA:

RYСУNEK ROZPOTRYWAĆ ŁĄCZNIE Z OPRACOWANIEM BRANŻY: ELEKTRYCZNEJ I WENTYLACYJNEJ.

WSZYSTKIE ZMIANY UZGADNIAĆ Z PROJEKTANTEM W RAMACH NADZORU AUTORSKIEGO.

AUTORSKA PRACOWNIA PROJEKTOWA		Kraków ul. Bieżanowska 46	
Opis Rozbudowa budynku S-1 o zachodnie i wschodnie skrzydło w ramach inwestycji pn. "Rozbudowa i nadbudowa budynku S-1" Działka nr 19/47 obr. 12 Krowodrza, ul. W. Reymonta 13a, Kraków			
Inwestor Akademia Górniczo - Hutnicza im. Stanisława Staszka w Krakowie Al. Mickiewicza 30, 30-059 Kraków			
Projektował:		mgr inż.arch. J.Wowczak	
Sprawdził:		mgr inż.arch. E.Wowczak	
Współpracuje:		mgr inż.arch. P.Szlachta	
Projekt (opracowanie)		Branża Stadium Data Skala ARCH. PW 12.2017 1:100 Nr rys. Z.A.1.6 Format rys. A2	
PROJEKT WYKONAWCZY			
SKRZYDŁO ZACHODNIE			
Treść rysunku			
PROJEKT WNETRZ - SUFITY PODWIESZANE			
RZUT IV PIĘTRA		PRJ. NR 192/2017	
PRAWA AUTORSKIE ZASTRZEŻONE			