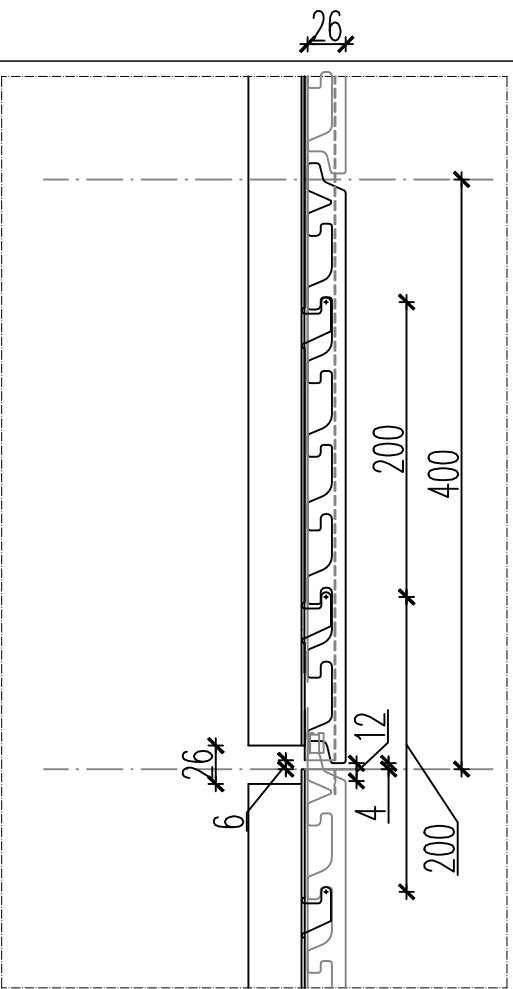


SCHEMAT ROZMIESZCZENIA PODKONSTRUKCJI_ BUDYNEK NISKI

EL. WSCH, EL.PN, EL.ZACH, EL.PD

MODUŁ
PLYT
ELEWACYJNYCHPROFIL ALUMINIOWY
MALOWANY PROSZKOWOPROFIL ALUMINIOWY
MALOWANY PROSZKOWOOKŁADZINA NA ELEWACJI
POŁUDNIOWEJOKŁADZINA NA ELEWACJI
WSCHODNIEJMODUŁ
PLYT
ELEWACYJNYCH

ZESTAWIENIE PROFILI TONALITY		
SYMBOL	IŁOŚĆ	DL(mmm) RODZAJ
BR-0140	1	140 bras
BR-0360	2	360 bras
BR-0526	1	526 bras
BR-1118	1	1118 bras
BR-1124	9	1124 bras
BR-1670	1	1670 bras
BR-2384	6	2384 bras
BR-2794	20	2794 bras
BRF-0140	1	140 bras
BRF-0404	3	404 bras
BRF-0526	1	526 bras
BRF-1118	1	1118 bras
BRF-1124	16	1124 bras
BRF-1670	1	1670 bras
BRF-2794	28	2794 bras
BRF-2799	3	2794 bras
BRF-389	3	389 bras
PLn-073	2	730 L30x30x2
PLn-300	4	3000 L30x30x2

ZESTAWIENIE PROFILI ALUM.		
SYMBOL	IŁOŚĆ	DL(mmm) RODZAJ
PL-022	5	220 L60x40x2
PT-036	5	360 T100x50x2
PT-038	3	380 T100x50x2
PT-067	2	670 T100x50x2
PT-112	25	1120 T100x50x2
PT-238	6	2380 T100x50x2
PT-278	51	2780 T100x50x2

MOCOWANIE PROFILI NAROŻNYCH		
PŁASKOWNIKI ALUM GR.2 mm		
SYMBOL	IŁOŚĆ	DL(mmm) RODZAJ
P-025	16	250 P80x2


ZESTAWIENIE MATERIAŁÓW		
	szt.	
KOTWA MECHANICZNA OCYNK	340	
KOTWA PODWIESZENIE R-FR1-10K100		
KOTWA CHEMICZNA R. KEM II		
KOSZYCE DO PRETAM6 L = 100mm		
R-LX-HF-ZF Zinc flake		
DO DREWNA KOELNER		
CS-08100		
pręt Ø 8 A2 gwintowany		
podkładki do prętów M		
nakrętki M8 do prętów A2		
samowkręty OCS-5505 A2 4.8/19	2269	
Samowkręty DO PRZYKRĘCENIA KONSOL ONP-55032		
STAL		
Samowkręty DO PRZYKRĘCENIA płyty OSB ONP-55032		
Podkładki do samowkrętów A-16		

łączeni do welny		
plyta OSB	KCX-165 + WO-48080	
podwieszenie	R-TFIX-85-295	
blocek betonowy	łącznik standardowy Koelnera welna 20 cm	
beton	łącznik standardowy Koelnera welna 20 cm	690
blacha	O-NR - 5563-241A19 + POK 041	14
welna		108,9 m2
20 cm		5,6 m2
20 cm		

PROFILE		
PROFIL	TONALITY	szt.
PROFIL kątownik PL PL	L60x40x2	1 szt.
PROFIL kątownik PL PL	L60x40x2 GIĘTY	1 szt.
PROFIL kątownik PKm	L60x40x2	1 szt.
PROFIL kątownik PK	L160x50x3	1 szt.
PROFIL teowy PT	T100x50x2	38 szt.

PROFILE TONALITY		szt.	(mm)
PROFIL kątownik PL, PLs	TONALITY rail end 20x40x20mm	31	2794
PROFIL kątownik PLm	*BAS TONALITY clinch rail profile	41	2794
PROFIL kątownik PKm	TONALITY-external corner profile L 30 x 30 mm	6	3000

KONSOLE		
	szt.	
20	konsola AGS H+ Z8 VC-160-190-CORRIER	
2X	konsola AGS H+ Z7 VC-160-70-SLIDING	
40	konsola AGS H+ Z8 VC-250-190-CORRIER	
4X	konsola AGS H+ Z7 VC-250-70-SLIDING	
50	konsola AGS H+ Z8 VC-280-190-CORRIER	
5X	konsola AGS H+ Z7 VC-280-70-SLIDING	
10	konsola AGS H+ Z8 VC-55-190-CORRIER	
1X	konsola AGS H+ Z7 VC-55-70-SLIDING	
30	konsola AGS H+ Z8 VC-210-160-CORRIER	8
3X	konsola AGS H+ Z7 VC-210-70-SLIDING	8
200	konsola AGS H+ Z8 VC-120-160-CORRIER	130
20X	konsola AGS H+ Z7 VC-120-70-SLIDING	2
100	konsola AGS H+ Z8 VC-55-160-CORRIER	2

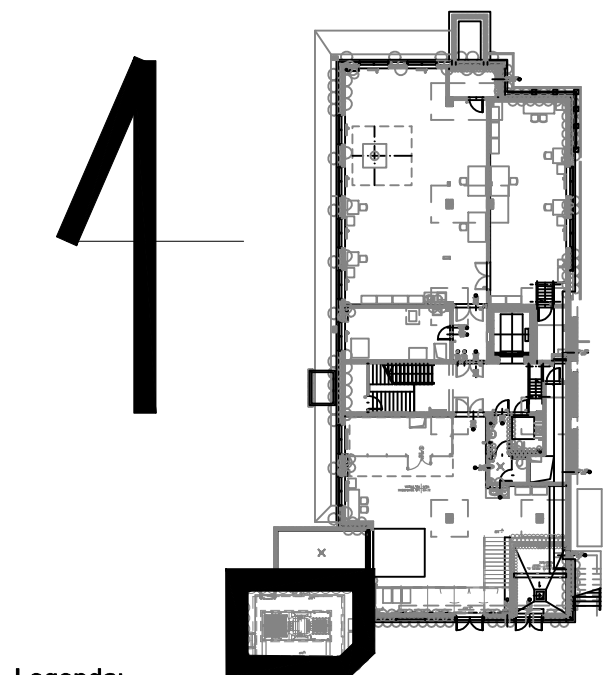kupis
VENTILATED FASADE TECHNOLOGY
www.kupiselewacje.pl

Legenda:

UWAGA:

WSZYSTKIE WYMIARY ZWERYFIKOWAĆ NA BUDOWIE

Wszelkie prawa autorskie dotyczące tego rysunku są własnością firmy KUPIS. Niniejszy rysunek jest wydany pod warunkiem, że nie będzie kopiowany ani udostępniany bez uzgodnienia z KUPIS.

GENERALNY WYKONAWCA ELEWACJI:
KUPIS ELEWACJE
Sp. z o.o.
ul. Puławska 99/1, 02-695 Warszawa
www.kupiselewacje.plTemat:
SCHEMAT ROZMIESZCZENIA PODKONSTRUKCJI_ BUDYNEK NISKIObiekt:
Rozbudowa budynku S-1 o zachodnie i wschodnie skrzydło w ramach inwestycji pn. "Rozbudowa i nadbudowa budynku S-1" Działka nr 19/47 obr. 12 Krowodrza, ul. W. Reymonta 13a, KrakówProjektował: mgr inż. Wojciech Kupis
Opracował: mgr inż. arch. Marcin PopławskiFaza: DOKUMENTACJA POWYKONAWCZA
Skala: 1:50
Data: 07.2023
Nr rysunku: K-2