


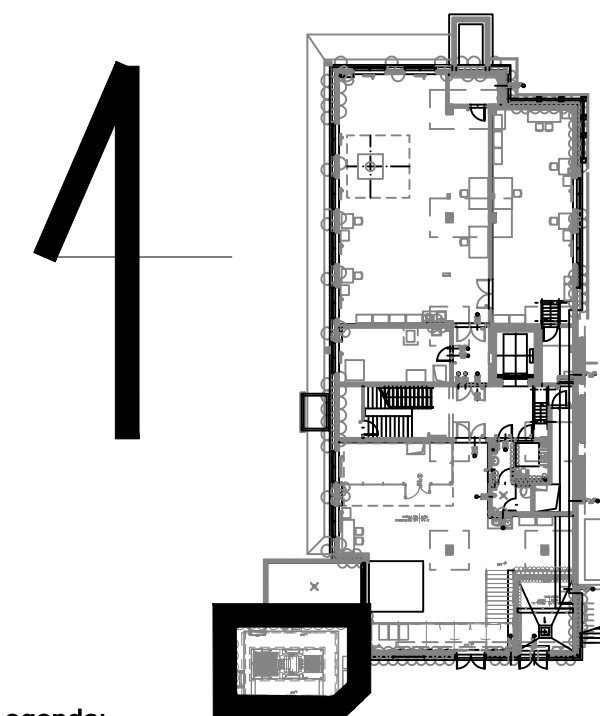

Legenda:

A1-00	plytki ceramiczne gładkie kolor czerwony
-------	--

B1-00	plytki ceramiczne żłobkowane kolor czerwony
-------	---

UWAGA:

WSZYSTKIE WYMIARY ZWERYFIKOWAĆ NA BUDOWIE





Wszelkie prawa autorskie dotyczące tego rysunku są własnością firmy KUPIS
Niniejszy rysunek jest wydany pod warunkiem, że nie będzie kopiowany, ani
udostępniany bez uzgodnienia z KUPIS.

**GENERALNY WYKONAWCA ELEWACJI
KUPIS ELEWACJE**
Sp. z o.o.
ul. Puławska 99/1, 02-595 Warszawa
www.kupiselewacje.pl


Temat:
ROZKRÓJ PŁYT TONALITY EL.WSCH, EL.PD, EL PN, EL.ZAC
BUDYNEK NISKI

Obiekt:
Rozbudowa budynku S-1 o zachodnie i wschodnie skrzydło w ramach inwestycji pn. "Rozbudowa i nadbudowa budynku S-1 Działka nr 19/47 obr. 12 Krowodrza, ul. W. Reymonta 13a, Kraków

	Imię i Nazwisko	Nr Uprawnień:	Podpis:
Projektował:	mgr inż. Wojciech Kupis	SWK/0019/PBKb/16	
Opracował:	mgr inż. arch Marcin Popławski		
Faza:	DOKUMENTACJA POWYKONAWCZA	Skala: 1:50	Data: 07.2023
			Nr rysunku: R-2

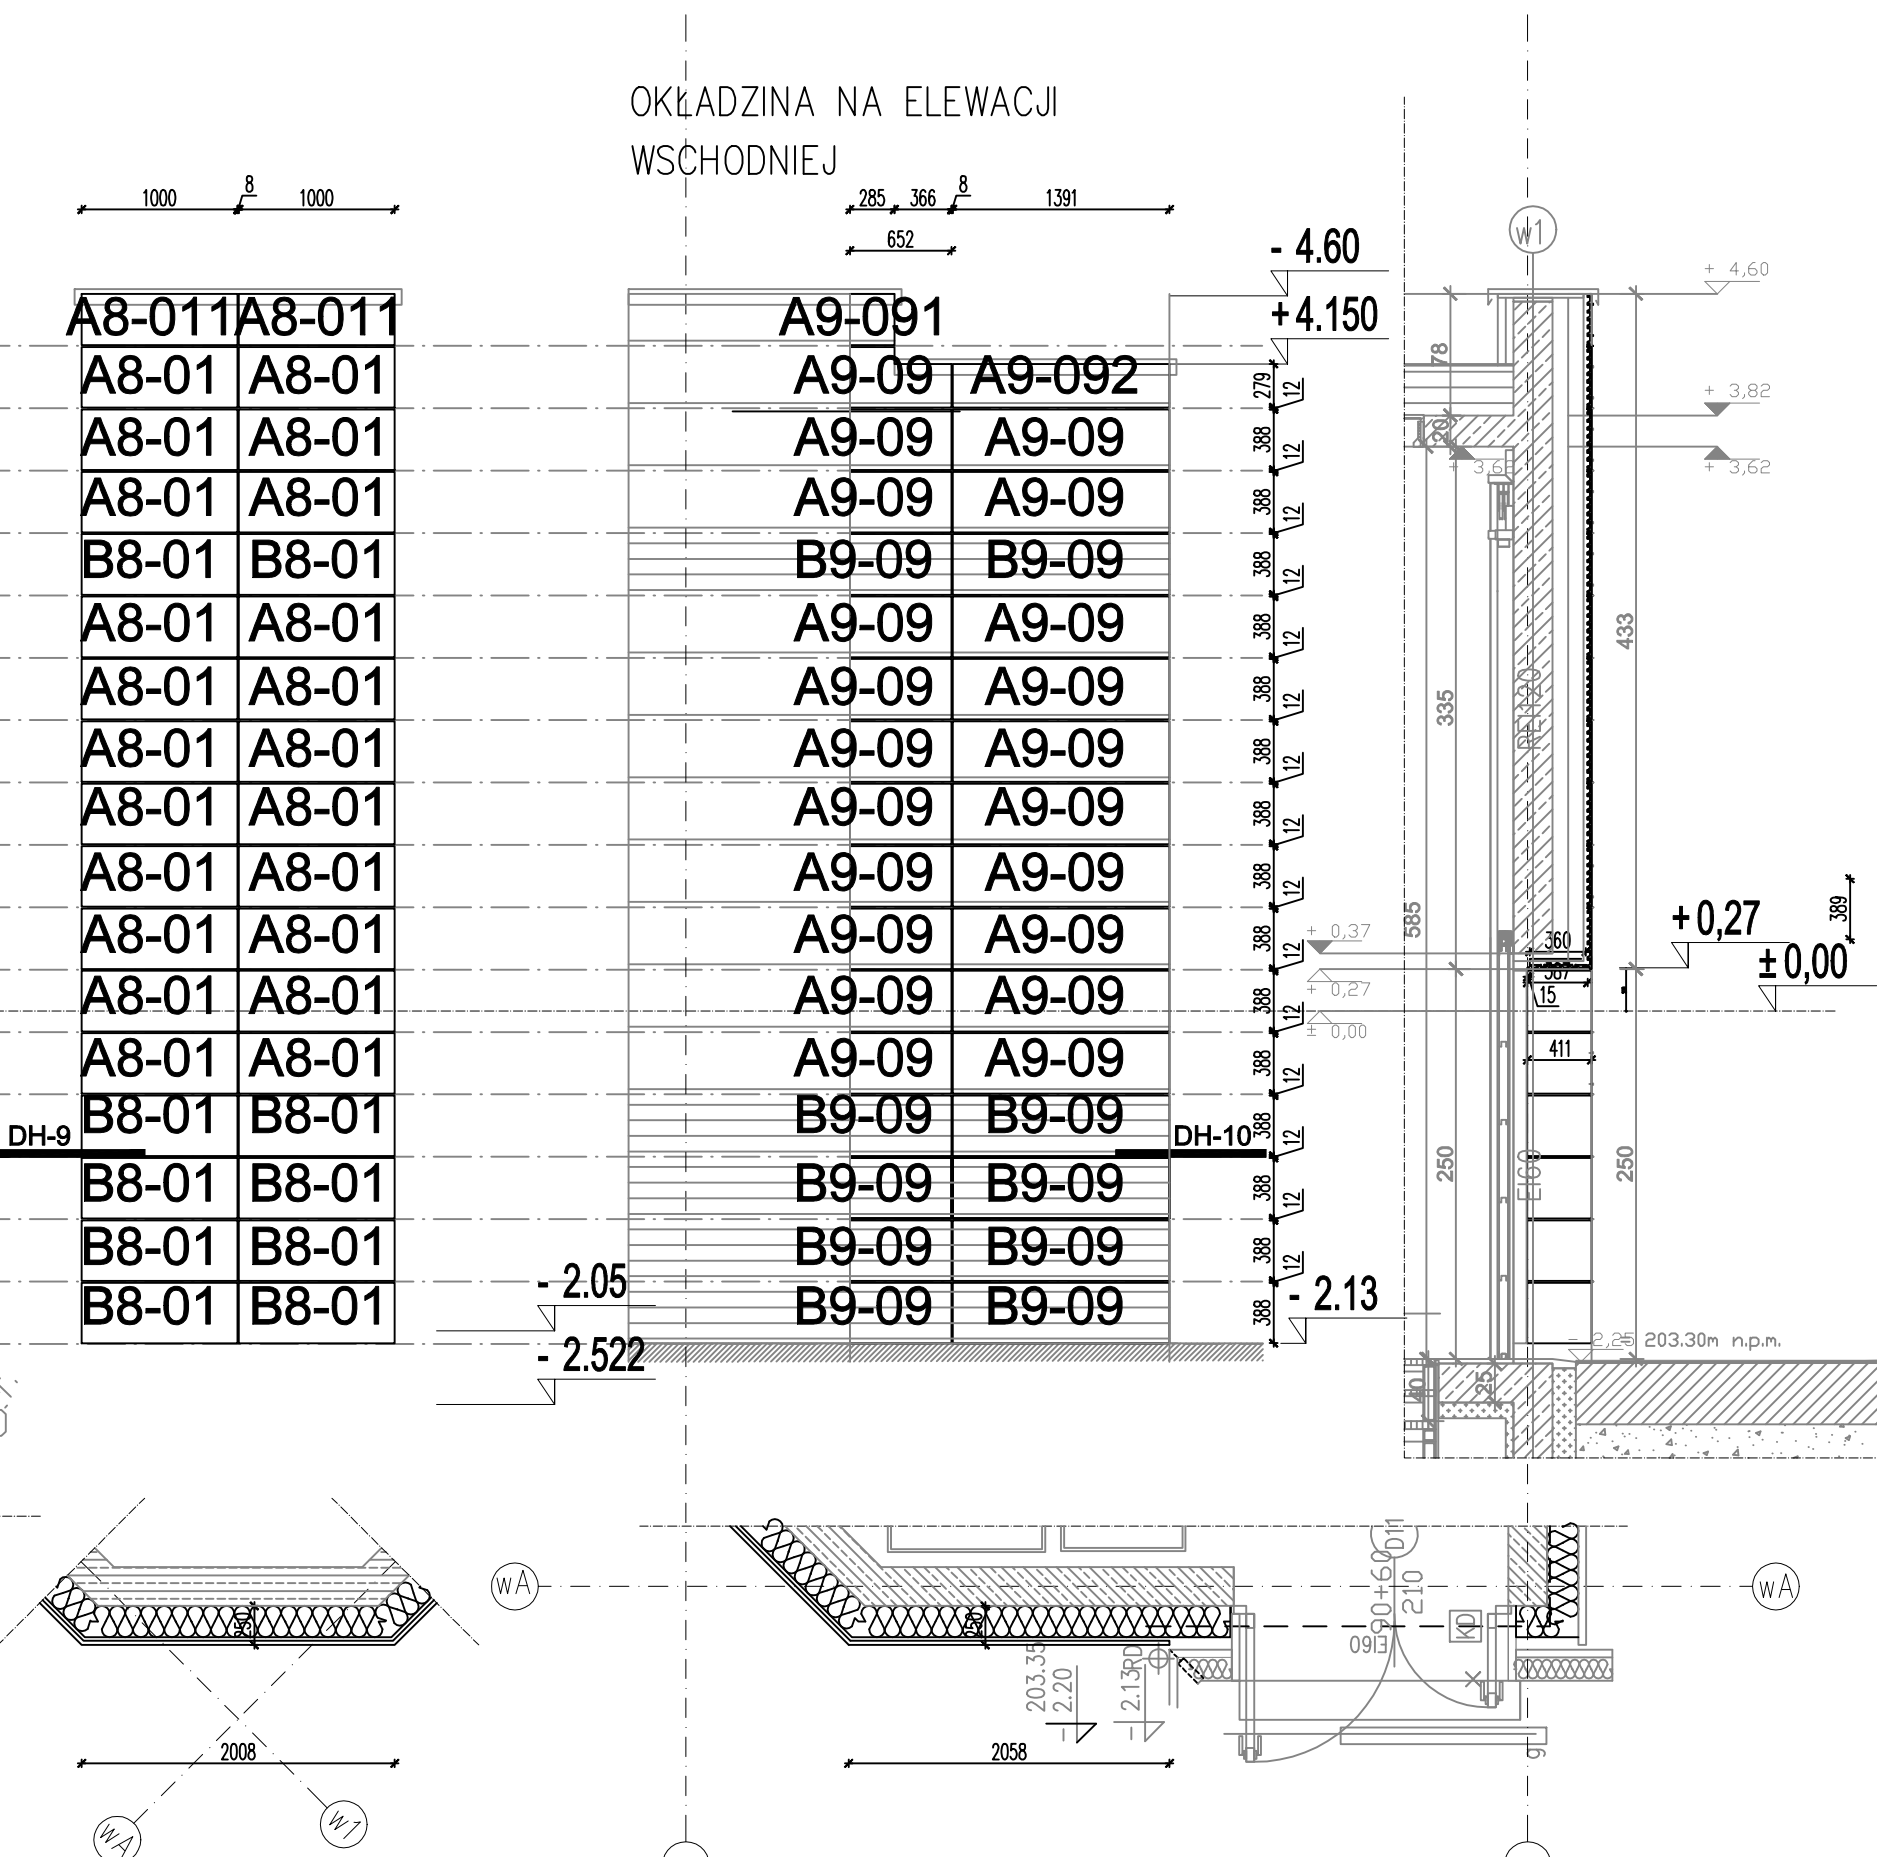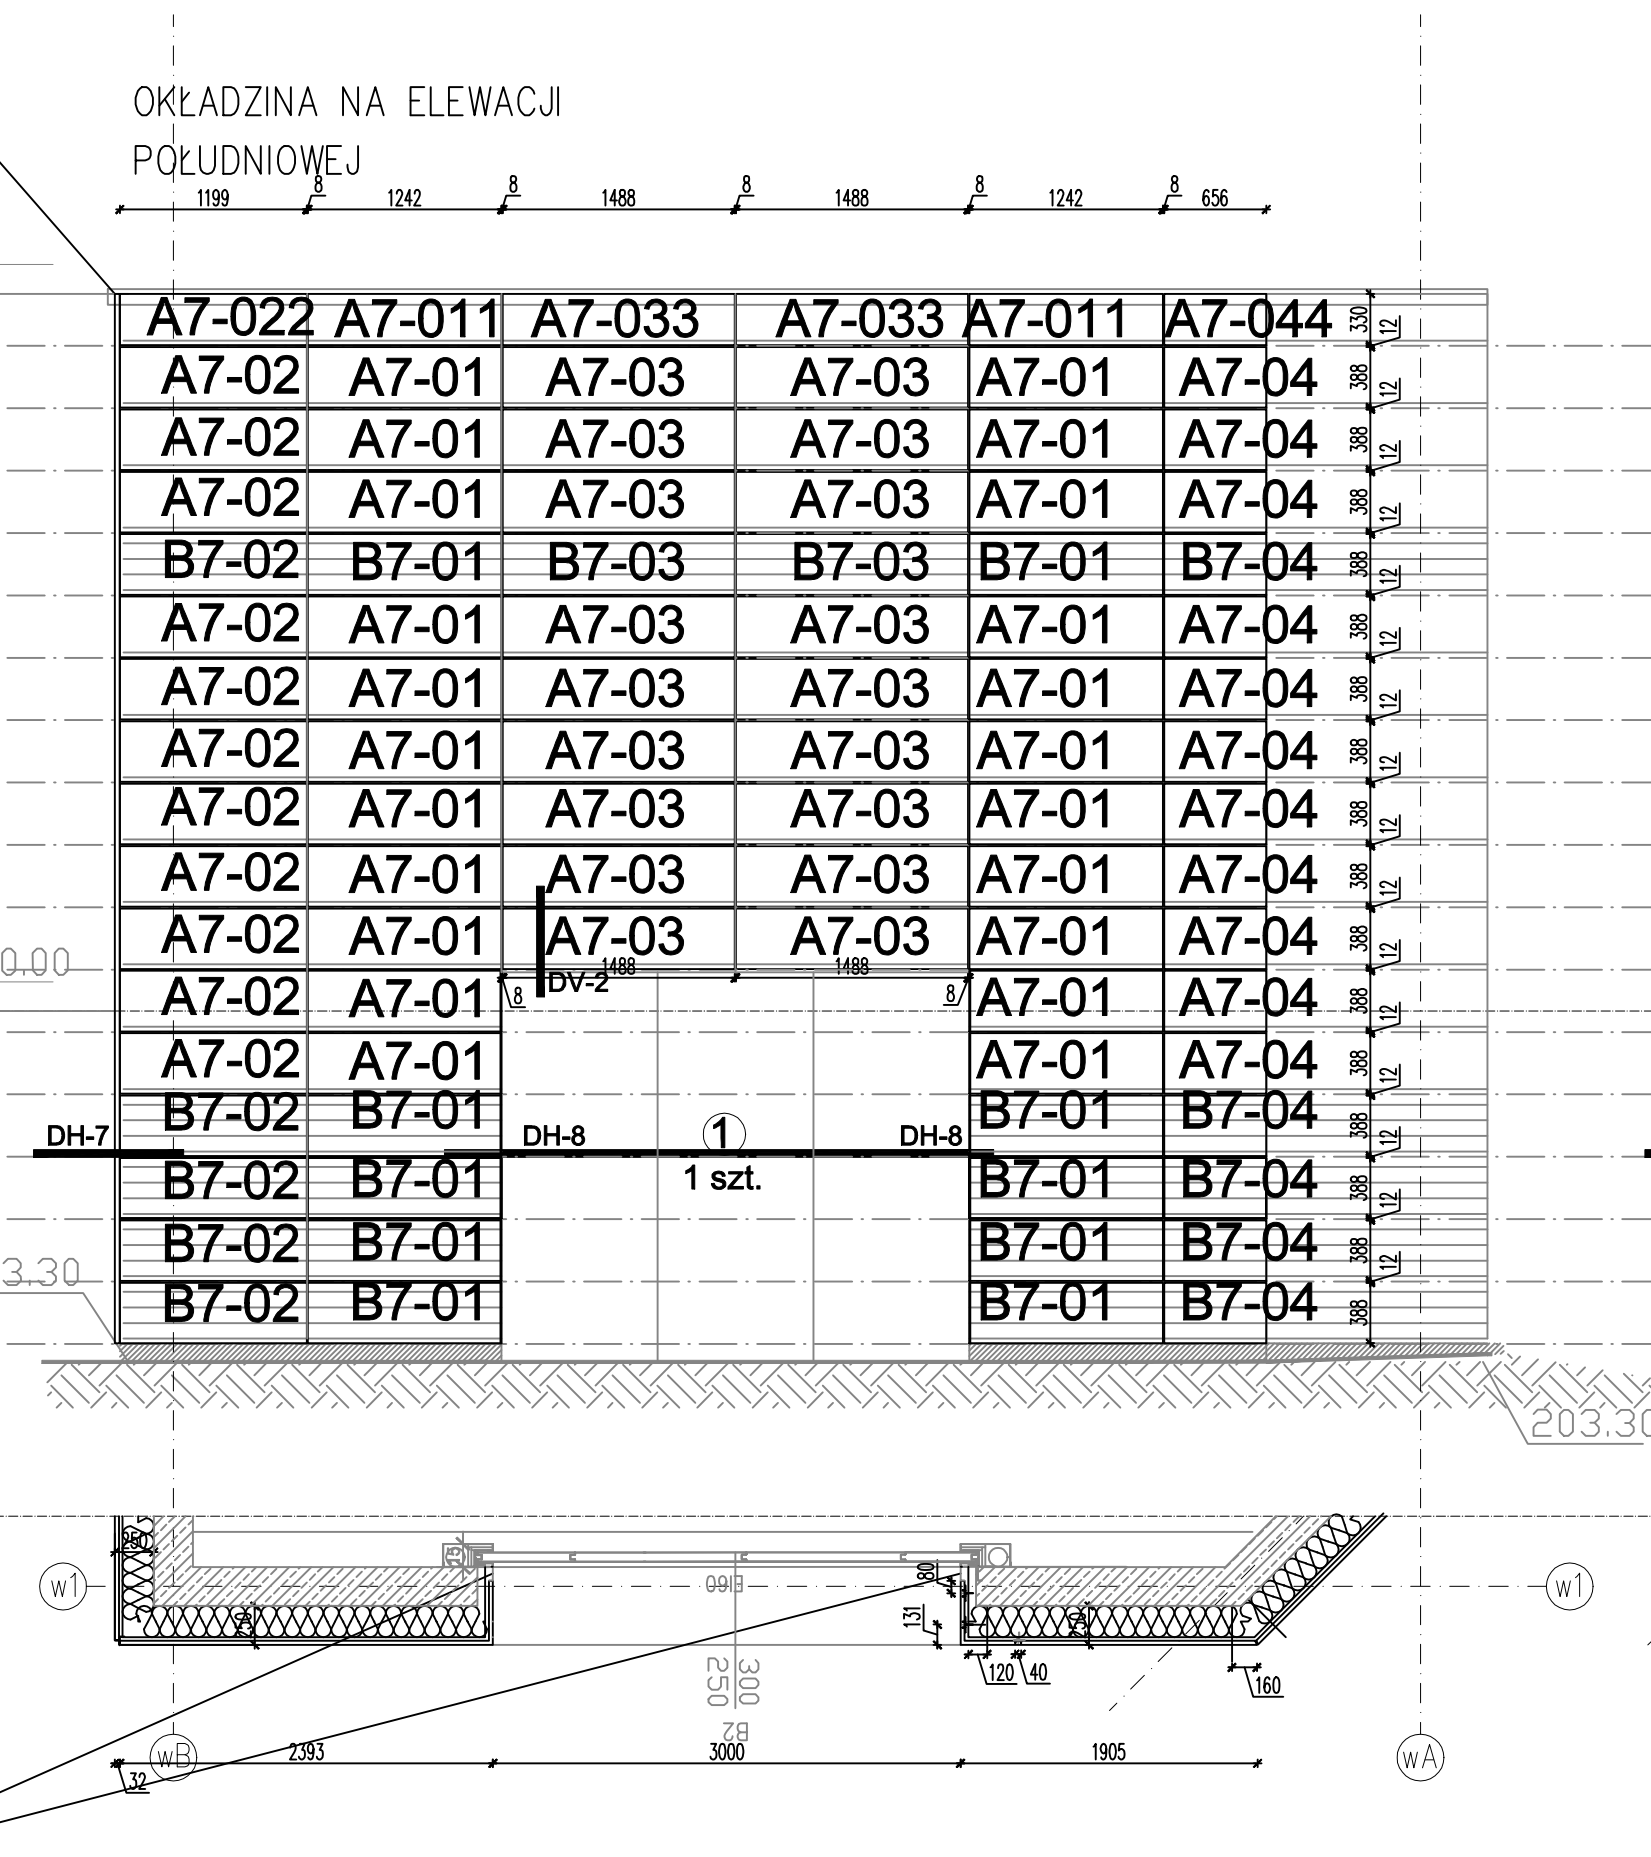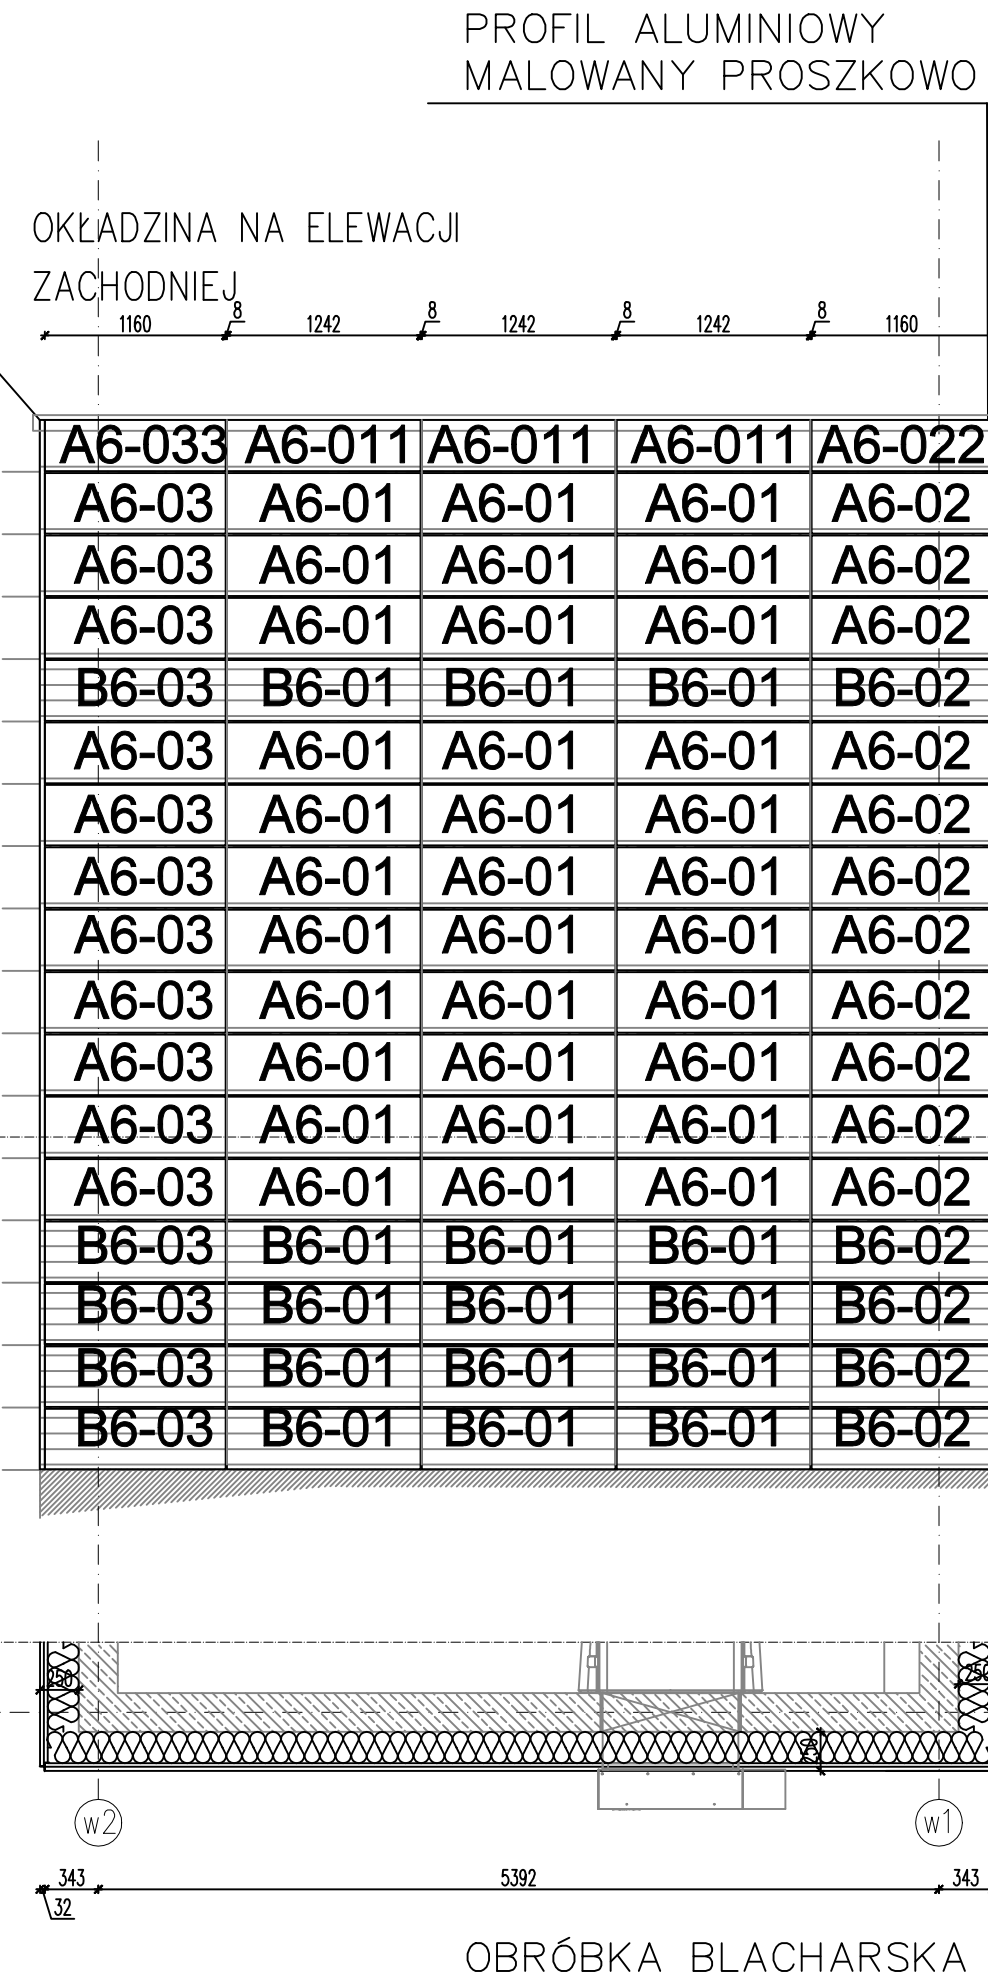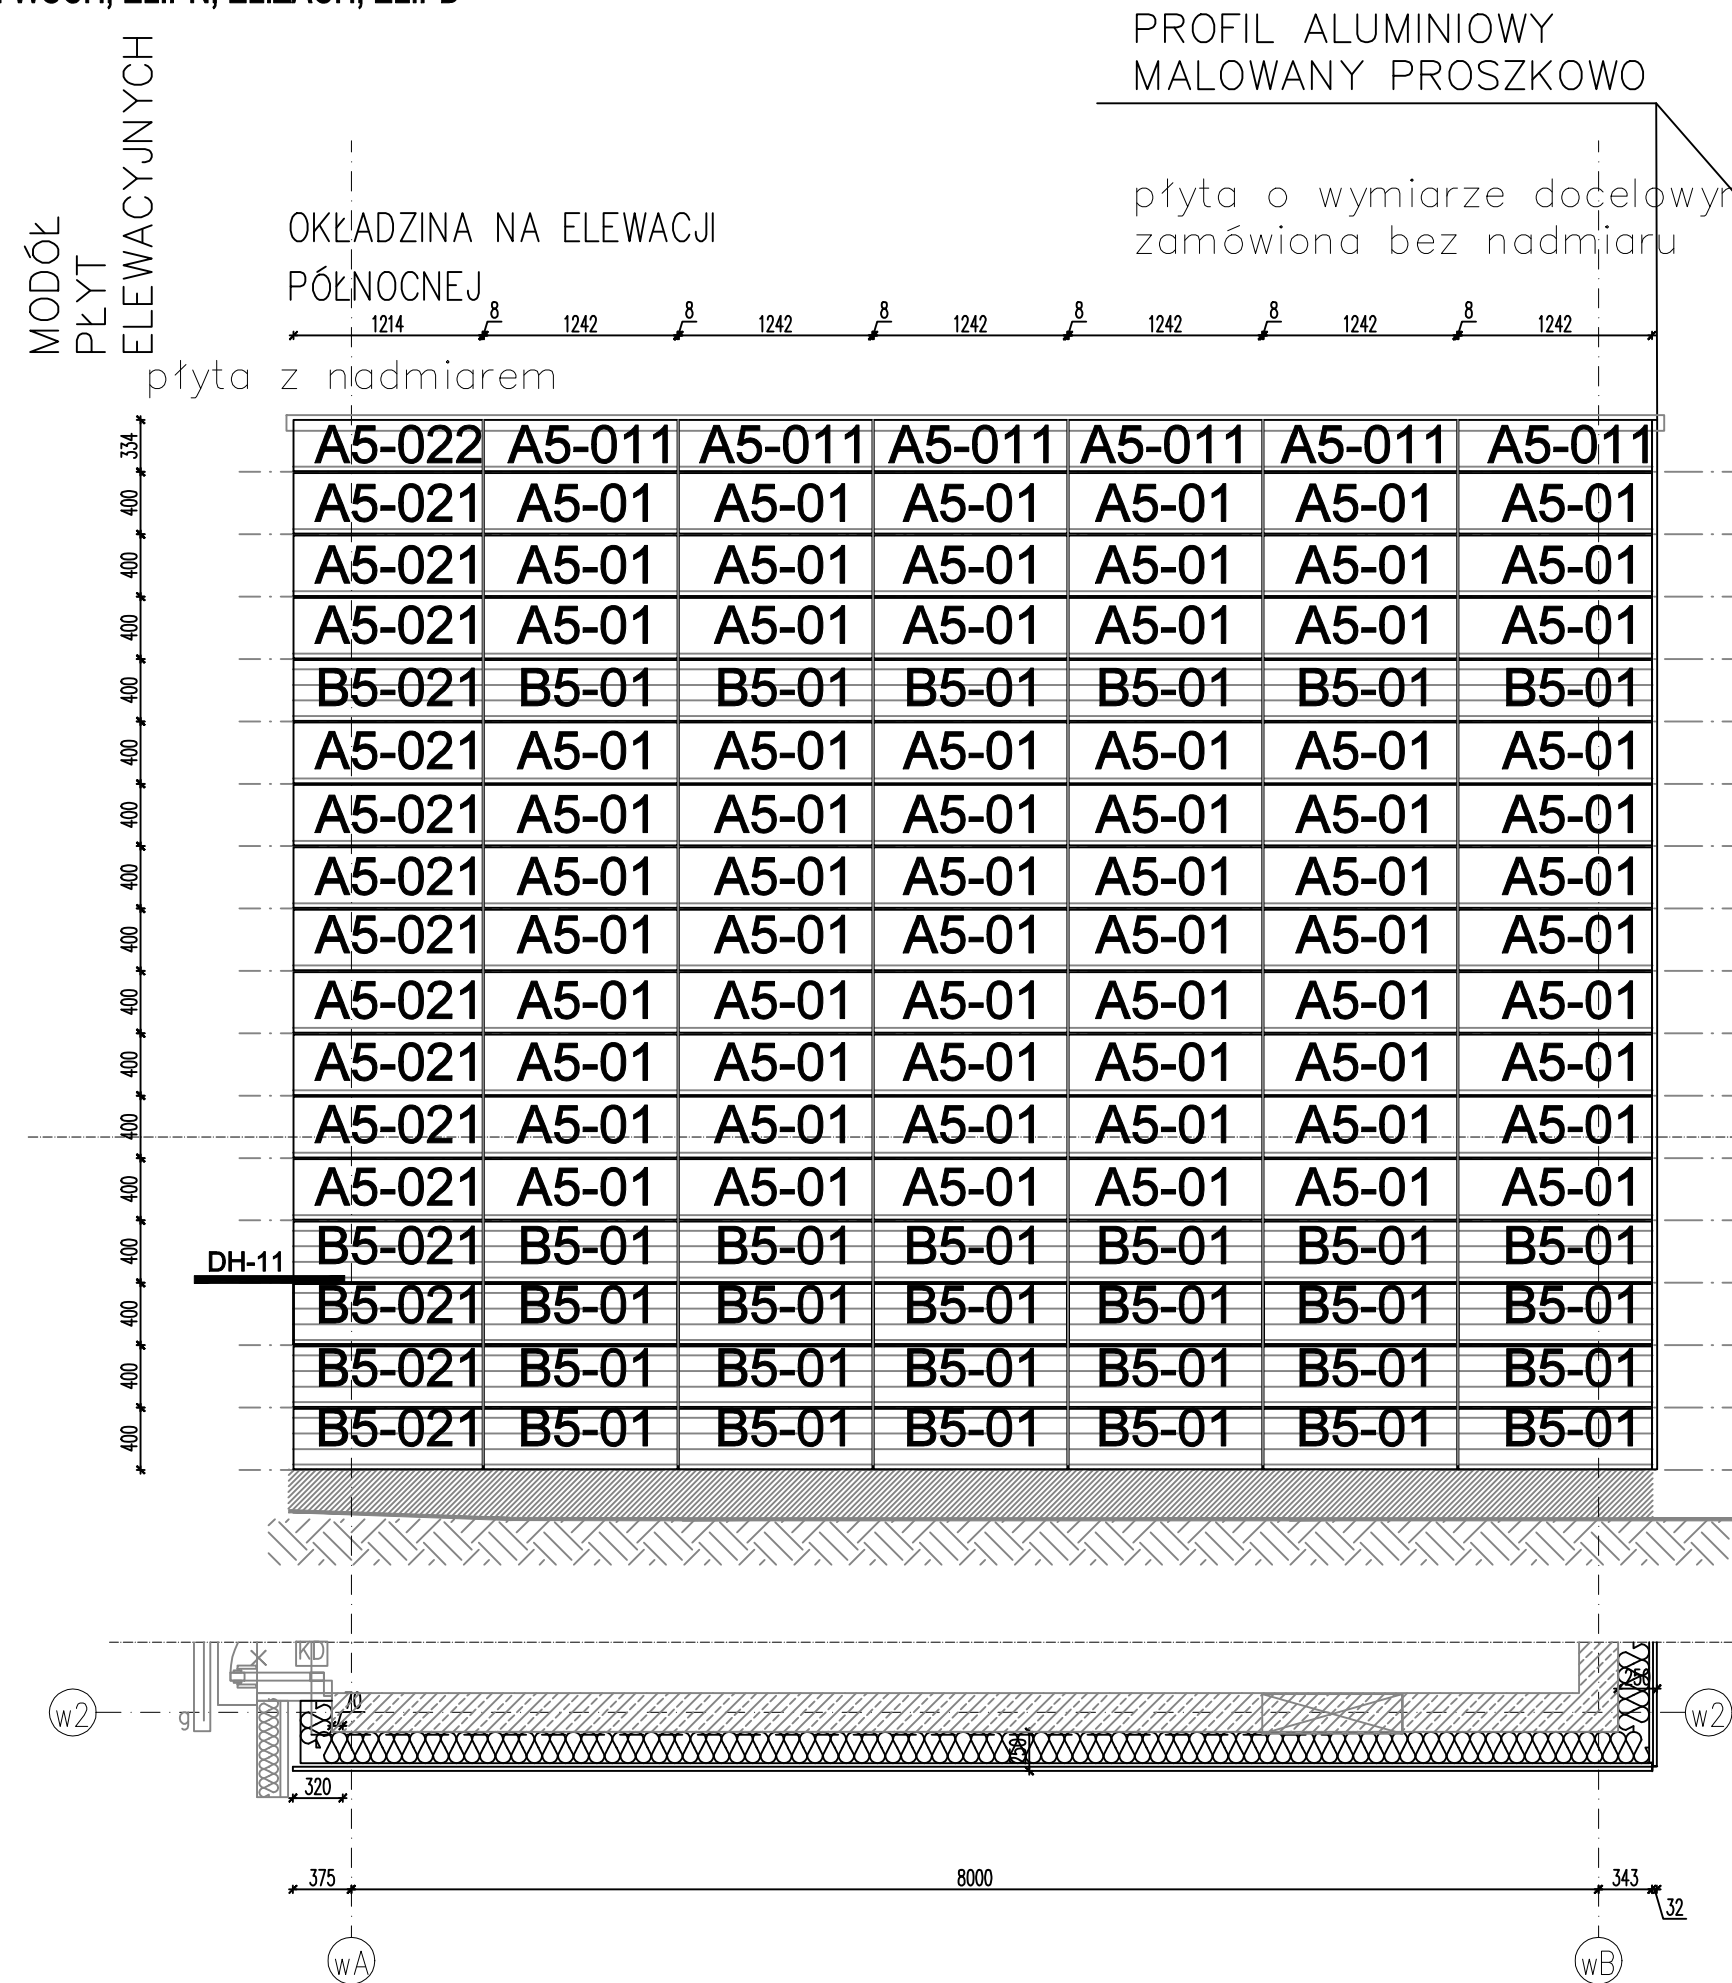

glify

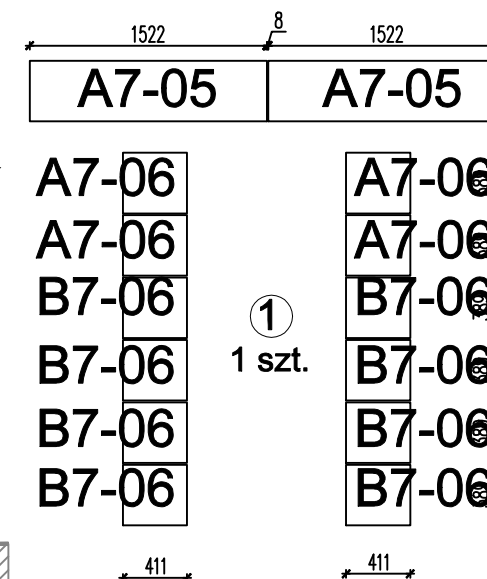

OBRÓBKA BLACHARSKA