

PRZEDSIĘBIORSTWO USŁUGOWE
ELIPSA s.c.

Paweł Barczyk, Katarzyna Sobolewska
31-527 Kraków, ul. Supniewskiego 7/6
NIP 678-305-82-94 REGON 120707650
tel.kom. 604-362-229 503-198-050

GD-13.6640.6248.2024

INWENTARYZACJA POWYKONAWCZA
rozbudowy budynku wraz z sieciami wodociągową, kanalizacyjną,
telekomunikacyjną oraz zagospodarowaniem

Skala 1: 500

Obiekt: Kraków, ul. Reymonta 13a
Działka nr: 19/47
Ks. rob. 139/2024
Sekcja: 7.125.11.07.4.1
Ład 2000s7/EVRF 1007

Budynek zgodny z planem zagospodarowania stanowiącym załącznik do decyzji zatwierdzającej projekt budowlany i udzielającej pozwolenia na budowę nr 254/6740.2/2018 z dnia 6.03.2018r. znak AU-01-1.6740.2.79.2018.PMA, zmienionej decyzją nr 533/6740.2/2021 z dnia 13.09.2021r. znak AU-01-2.6740.2.445.2021.GGO.


Legenda:

— linia granicy

Wykonano 30.07.2024r.
Katarzyna Sobolewska
uprawnienia nr 20750

Geodeta Uprawniony

mgr inż. Katarzyna Sobolewska
Uprawnienia nr 20750

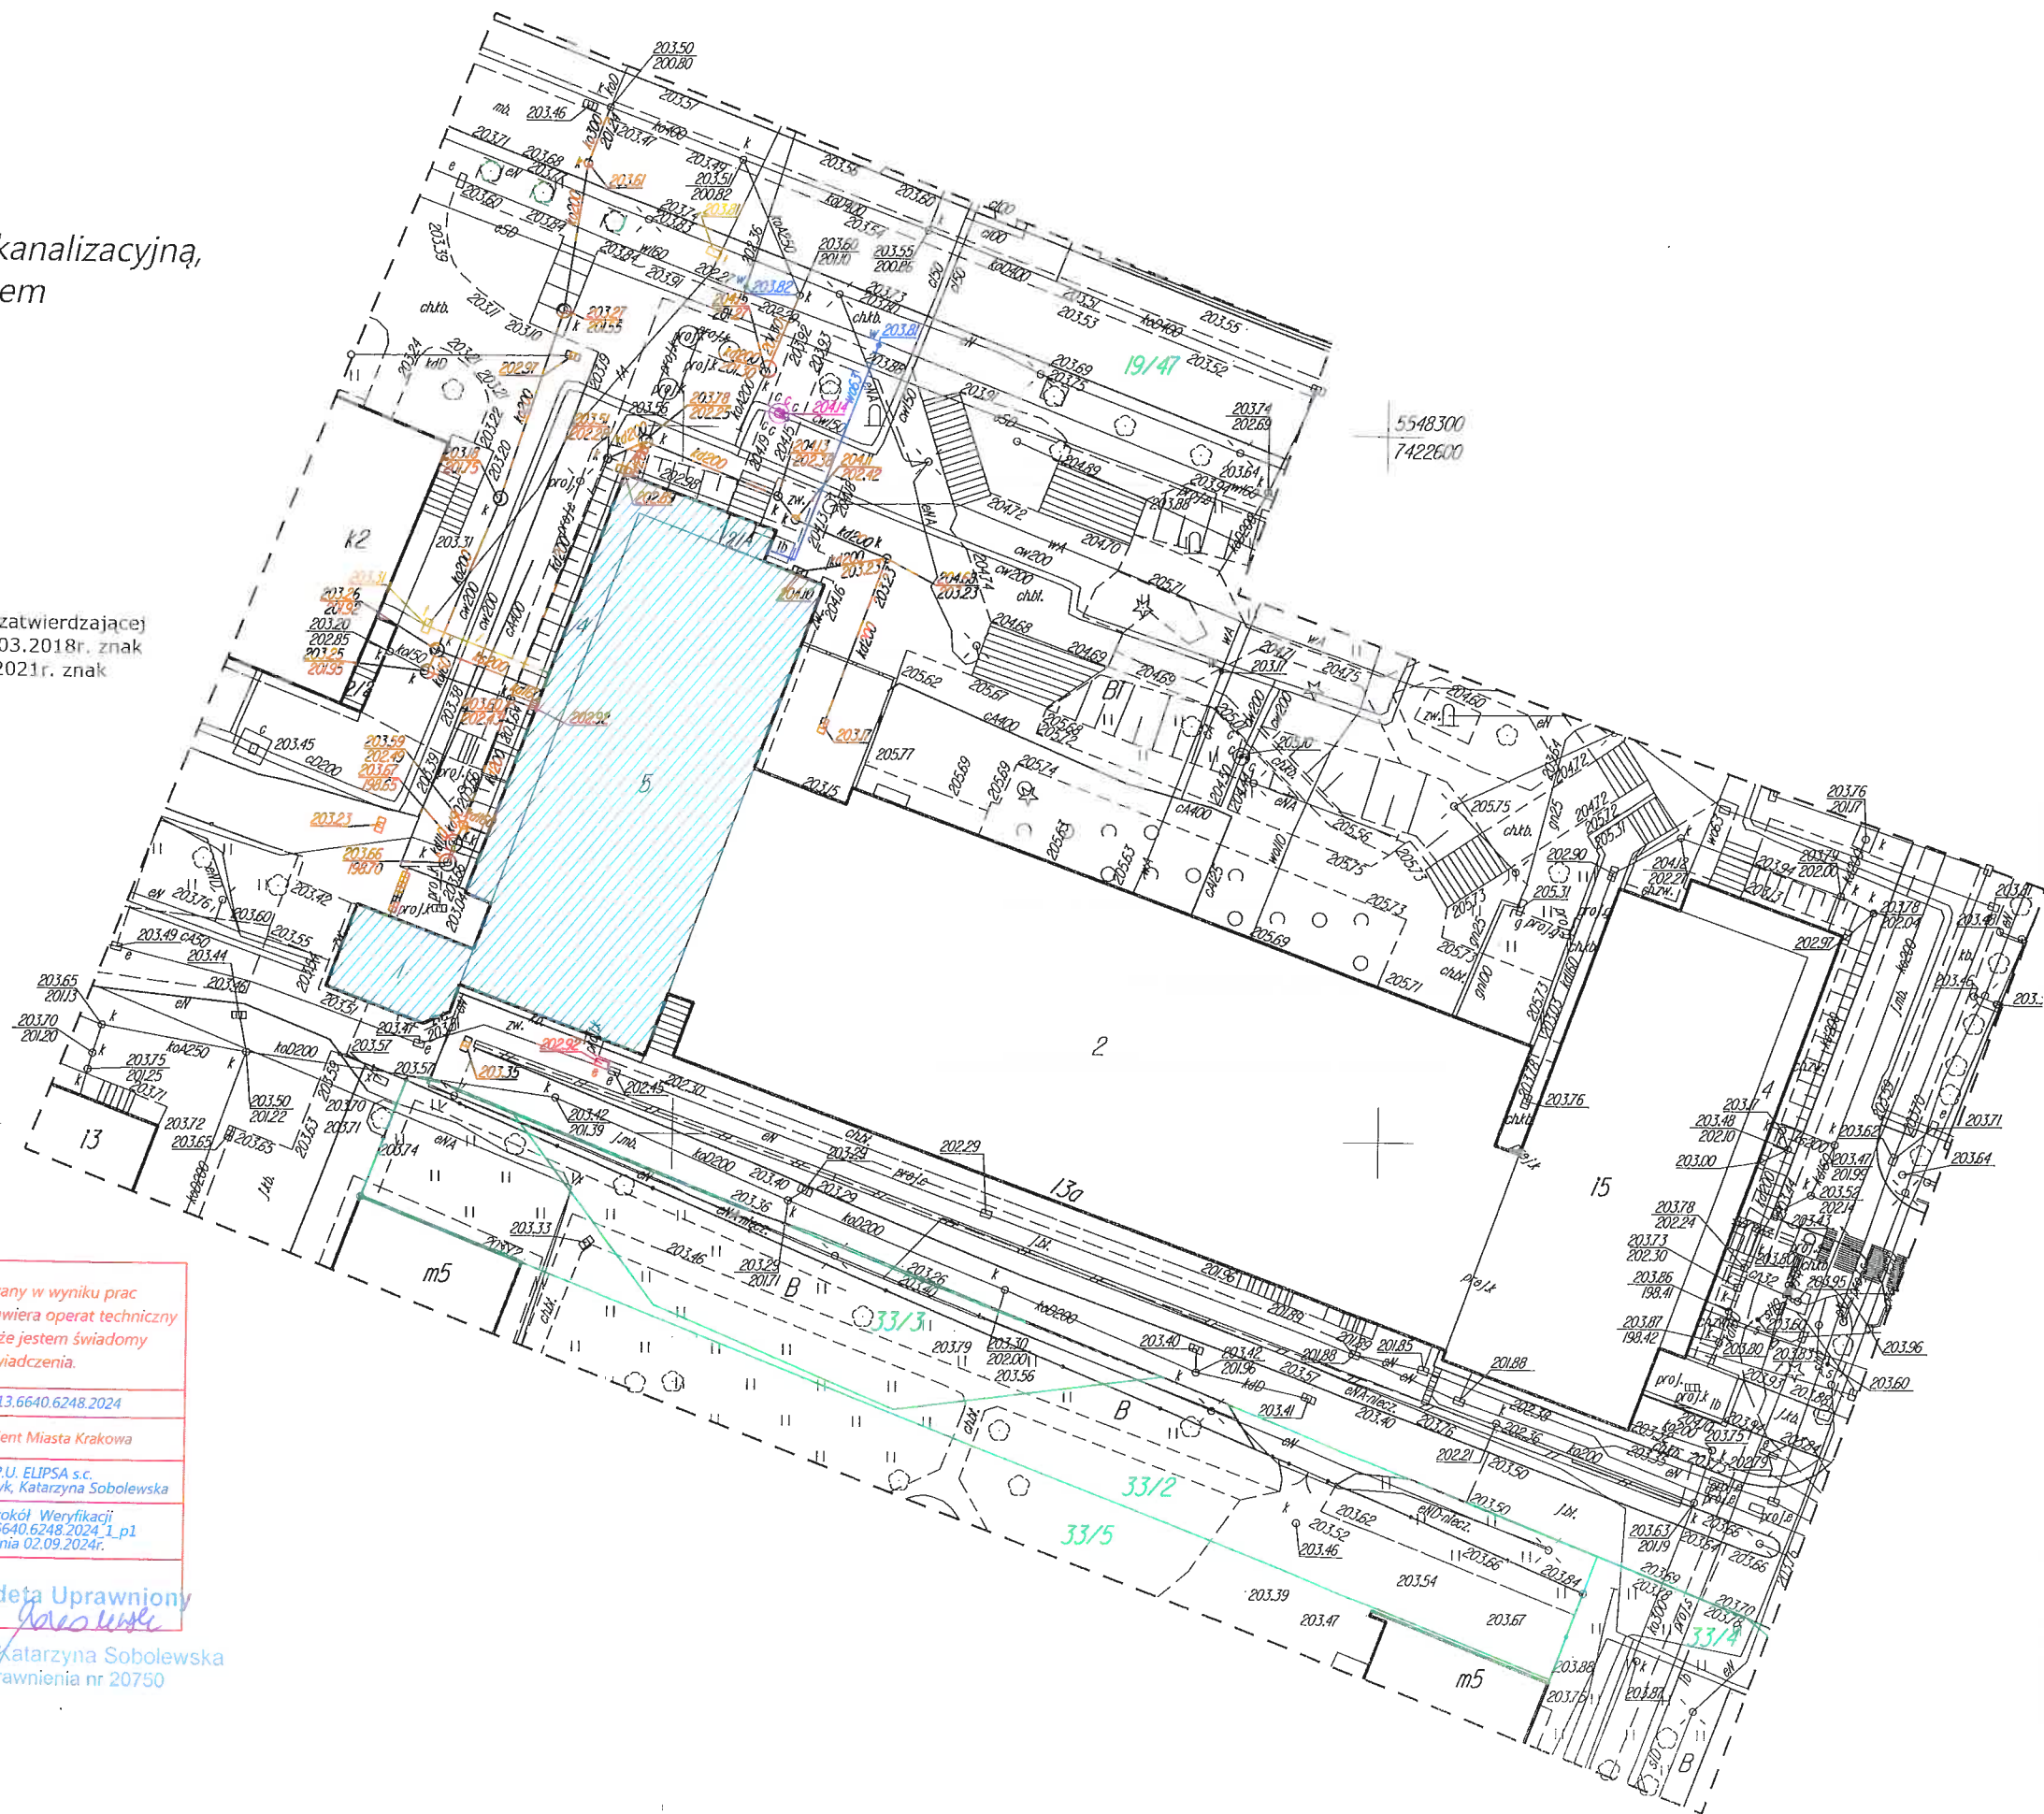

Poświadczam, że niniejszy dokument został opracowany w wyniku prac geodezyjnych i kartograficznych, których rezultaty zawiera operat techniczny pozytywnie zweryfikowany. Jednocześnie informuję, że jestem świadomy odpowiedzialności karnej za złożenie fałszywego oświadczenia.

Identyfikator zgłoszenia prac geodezyjnych	GD-13.6640.6248.2024
Organ służby geodezyjnej, który otrzymał zgłoszenie	Prezydent Miasta Krakowa
Wykonawca prac geodezyjnych	P.U. ELIPSA s.c. Paweł Barczyk, Katarzyna Sobolewska
Nr oraz data sporządzenia dokumentu zawierającego wynik pozytywnej weryfikacji	Protokół Weryfikacji nr GD-13.6640.6248.2024_1.p1 z dnia 02.09.2024r.
Imię i nazwisko oraz numer uprawnień zawodowych kierownika prac	Geodeta Uprawniony mgr inż. Katarzyna Sobolewska Uprawnienia nr 20750