
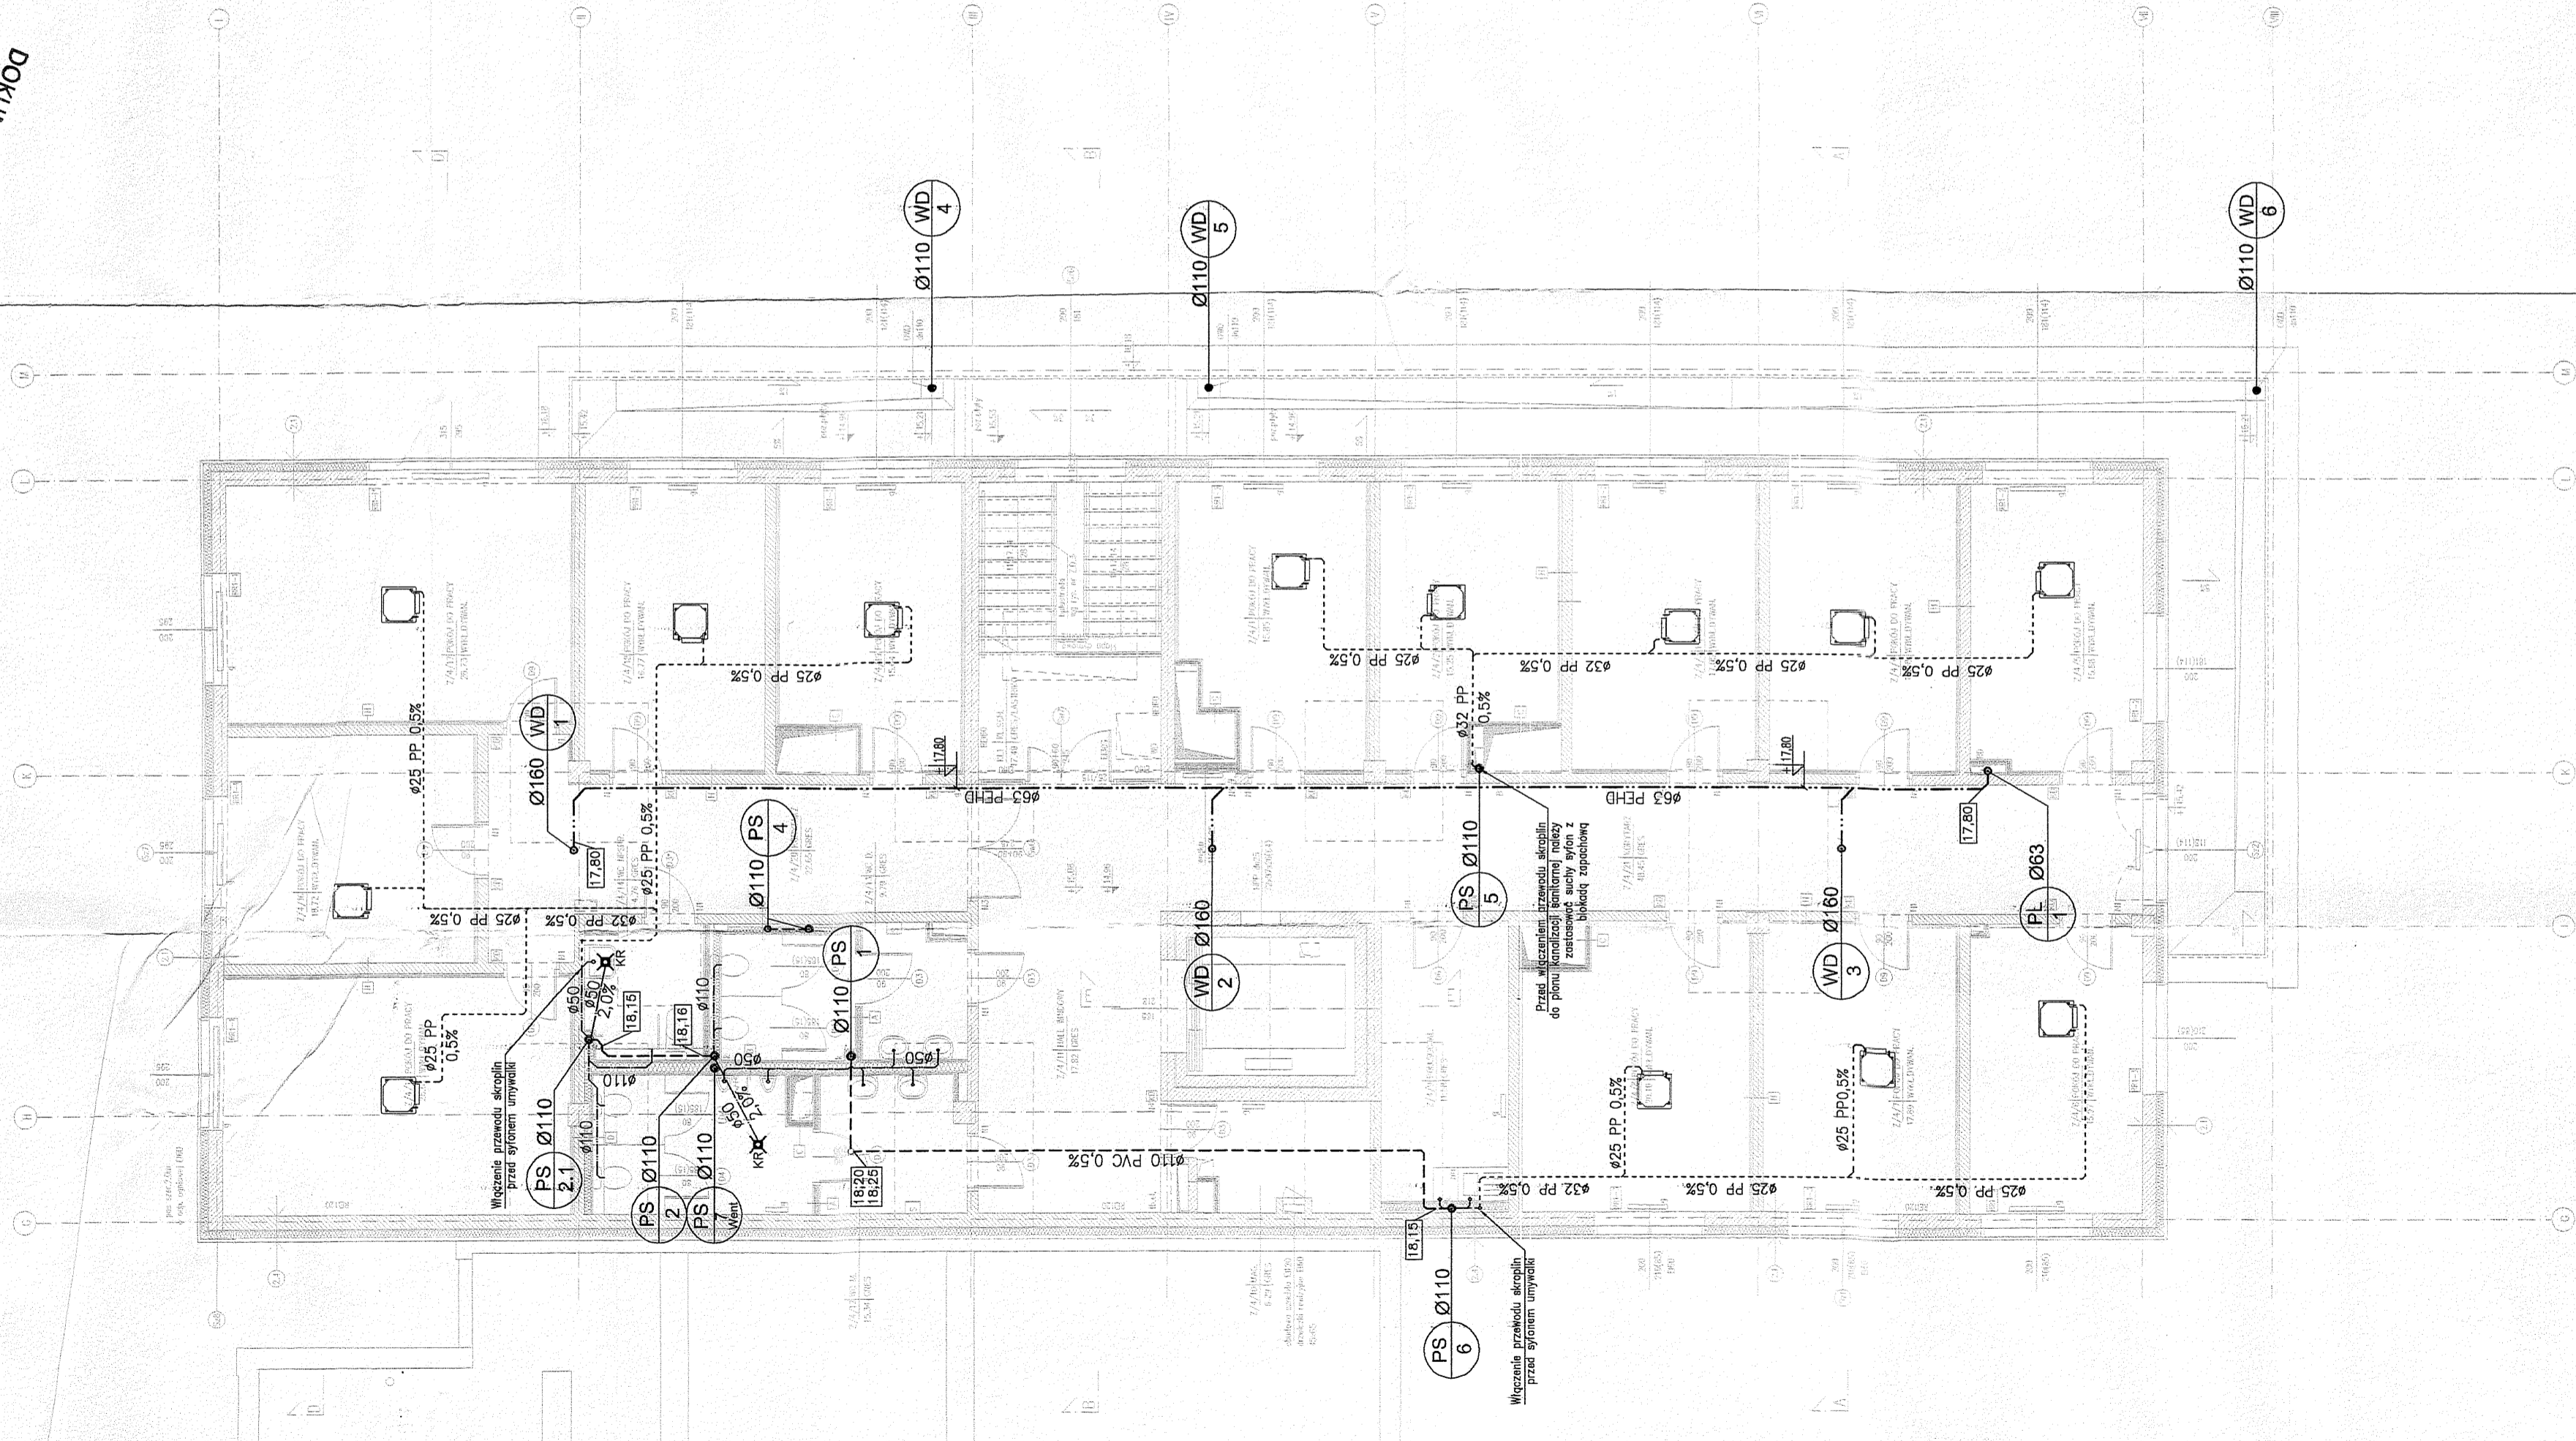


DOKUMENTACJA
POWYKONAWCZA

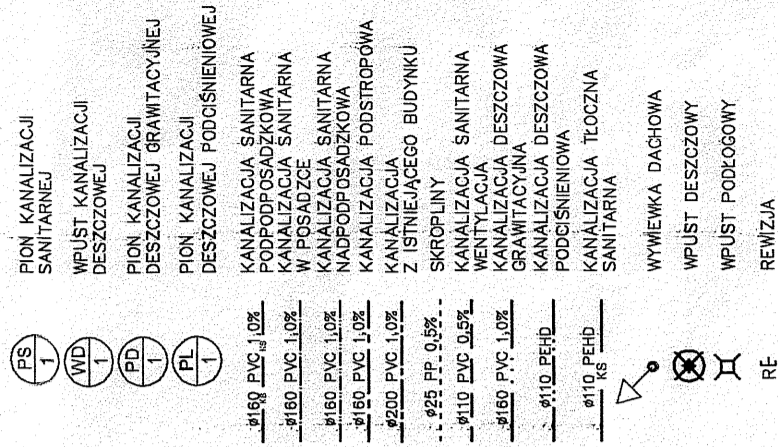

POZIOM WYKOŃCZENIA POSADZKI +15,08m

[illegible]

AUTORSKA PRACOWNIA PROJEKTOWA

Główny Rozbudowa budynku S-1 o zachodnie i wschodnie skrzydło w ramach Inwestycji pn. "Rozbudowa i nadbudowa budynku S-1" Działka nr 19/47 obr. 12 Krowczyca, ul. W. Reymonta 13a, Kraków	Kraków, ul. Błaznowska 46
Investor Akademia Górniczo - Hutnicza im. Stanisława Staszica w Krakowie	

[illegible]

Projekt (opracowanie) PROJEKT WYKONAWCZY SKRZYDŁO ZACHODNIE	Dzielnica		SAŃ.	Wzrost
	Stadium		PW	3.07
	Data		12.2017	Format rys.
	Skala		1:100	.
	Tytuł rysunku INSTALACJE KANALIZACJI RZUT 4 PIĘTRA			
PRJ. NR 192/2017				

PRAWA AUTORSKIE ZASTRZEŻONE