



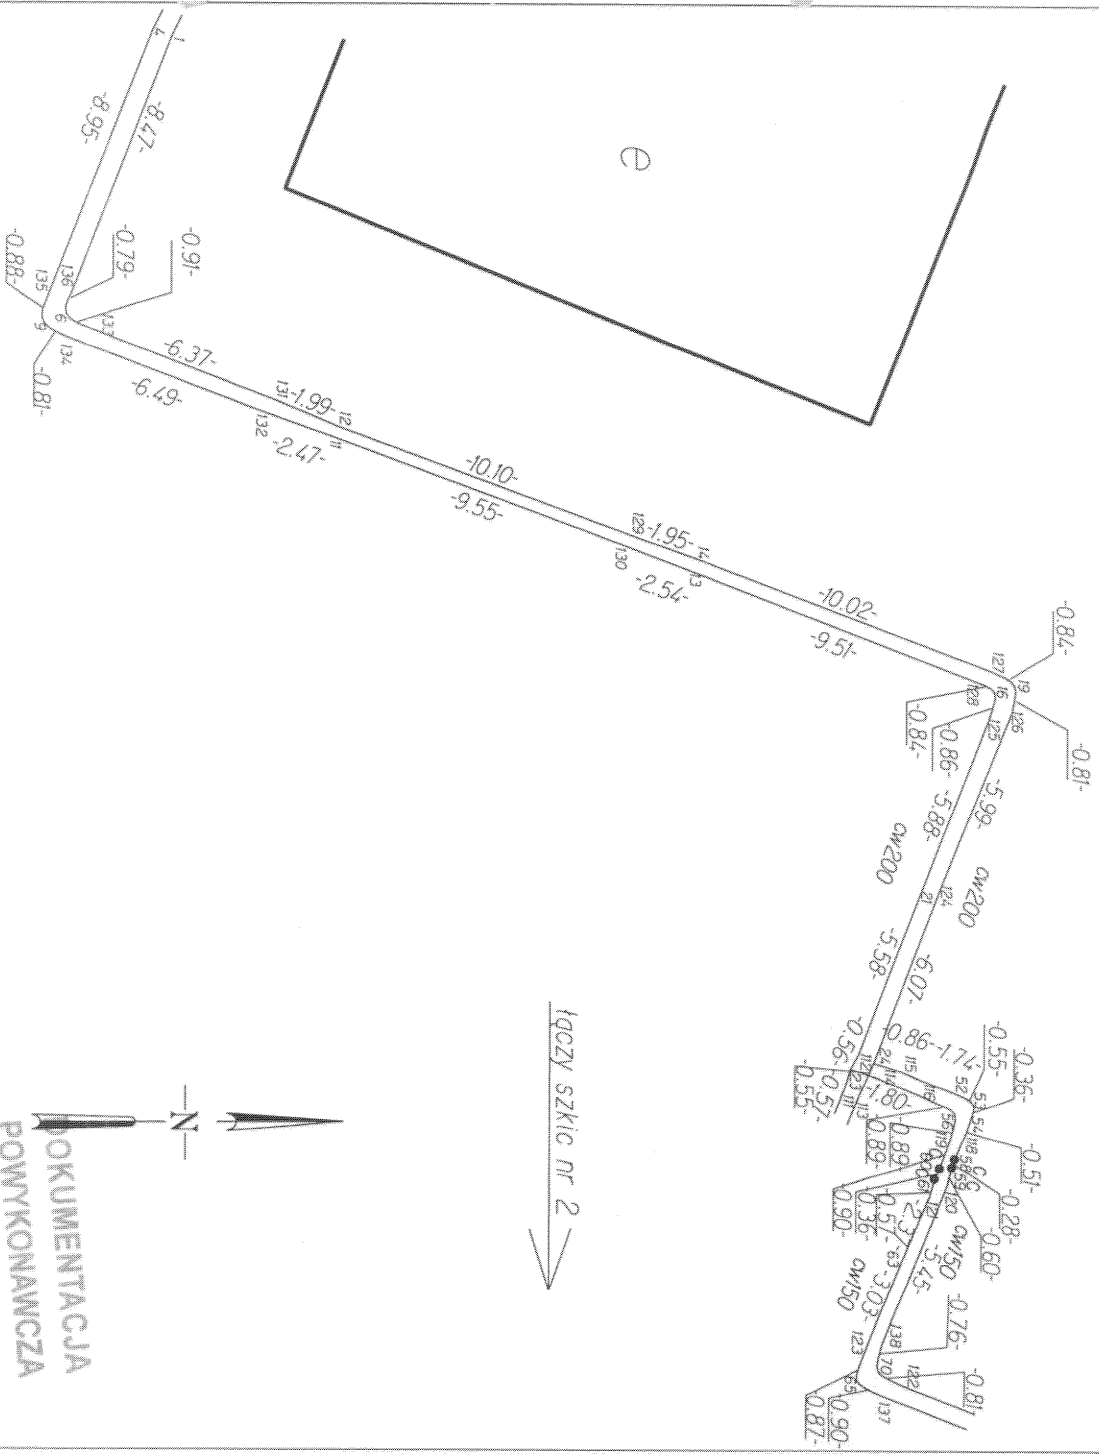

OKUMENTACJA
POWYKONAWCZA

ZAKŁAD BUDOWNICTWA OGÓLNEGO
INSTALACJI SANITARNEJ
inż. Zbigniew Zaręba
nienia budowlane do kierowania
Grzegorz Rojewski, Henryk Rojewski
31-546 Kraków, ul. Mogilska 180
NIP: 678-26-66-241
Nr ewid RP-Upr. 397/93

Nazwa lub symbol obiektu: Inwentaryzacja powykonawcza sieci ciepłowniczej dla dz.19/47		F.U.H. VERTICAL, 31-808 Kraków, 65 Kosciuszki 6/113 NIP 794-118-11-67 REGON 120014041 tel. 506 55 64 64
Data:	Kosztorys i inne wykonanie	Instytucja wykonująca projekt:
Podpisz:	inż. inż. Arkadiusz Mironczyk	SZKIC polowy nr:1
Startowa:	GEODETA UPRAMNIOWY Nr ew. 21703	Instytucja wykonująca projekt:
Wykreślił:	02.09.2021r.	m. Kraków
Sprowadził:	02.09.2021r.	MAŁOPOLSKIE
UPR. ZAW. RP 18041		Woj.
Woj.		Pierwszy nr: 7125107/41

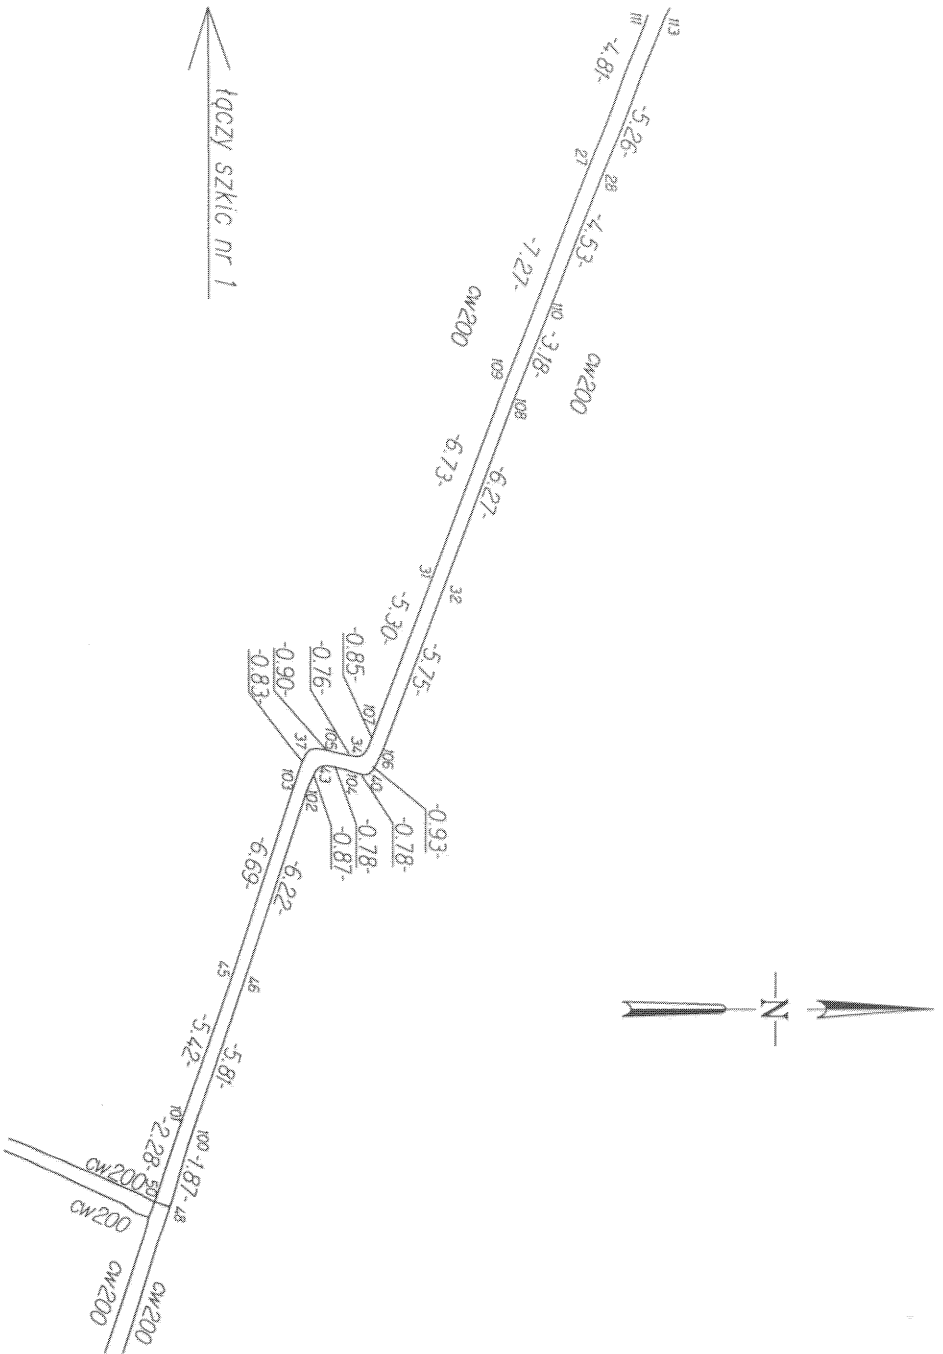

**DOKUMENTACJA
POWYKONAWCZA**
mgr inż. Zbigniew Zaręba
nie była budowlana do kierowania
u bud. bez ograniczeń w specjalności
rod. bud. w zakresie inst. sanitarnych
Inst. - inż. w zakresie inst. sanitarnych
Kier. ewid. RP-Upr. 397/93

**ZAKŁAD BUDOWNICTWA OGÓLNEGO
INSTALACJI SANITARNEJ
„INSTALBUD” Spółka jawna**
Grzegorz Rojewski, Henryk Rojewski
31-546 Kraków, ul. Mogilska 80
NIP: 678-26-66-241 3

130

Nazwa lub symbol obiektu: Inwentaryzacja powykonawcza sieci ciepłowniczej dla dz.19/47			F.U.H. VERTICAL, 31-838 Kraków os. Kościuszki 6/413 NIP 794-118-11-67 REGON 120014041 tel. 506 55 04 64		
			Instytucja wykonująca podł.: Szkic polowy nr.2		
Powierzyn	02.09.2021r.	Mazowiec Linie wyładowy T.GR inż. Andrzej Mroczek	0002 00.00h	31-838 Kraków os. Kościuszki 6/413 NIP 794-118-11-67 REGON 120014041 tel. 506 55 04 64	
Startowch	02.09.2021r.	GEODETA WYKONAWCZY Nr. 1 21103	Kraków-Krowodrza Lewica		
Wykreślił	02.09.2021r.	Inst. inż. Zbigniew Zaręba GEODETA WYKONAWCZY	m. Kraków Powiat:		
Sprawdził	02.09.2021r.	UPR. ZAW. NR 18041	MAŁOPOLSKIE Woj.	Piernows nr.7/25107.41	

Układ wsp poziomych: 2000
Układ odniesienia wysokości: PL-EVRF2007-NH

WYKAZ WSPÓLRZĘDNYCH PUNKTÓW

NR	X	Y	H
1	5548276.39	7422521.29	202.35
4	5548275.80	7422521.08	202.31
6	5548273.09	7422529.98	202.44
9	5548272.39	7422530.27	202.37
11	5548281.47	7422533.83	202.40
12	5548281.65	7422533.51	202.55
13	5548292.81	7422538.03	202.53
14	5548292.97	7422537.64	202.52
16	5548302.43	7422541.82	202.55
19	5548303.06	7422541.61	202.59
21	5548300.15	7422548.15	202.78
23	5548297.92	7422553.86	202.98
24	5548298.65	7422553.67	202.99
27	5548295.99	7422558.88	203.18
28	5548296.45	7422559.05	203.16
31	5548291.02	7422571.97	203.63
32	5548291.46	7422572.10	203.64
34	5548288.77	7422577.69	203.84
37	5548287.13	7422577.48	203.88
40	5548289.00	7422578.30	203.87
43	5548287.45	7422578.06	203.92
45	5548284.71	7422584.58	203.90
46	5548285.09	7422584.73	203.92
48	5548282.74	7422592.04	204.02
50	5548282.26	7422591.88	204.34
52	5548301.58	7422554.78	203.30
53	5548301.82	7422555.03	203.28
54	5548301.75	7422555.38	203.25
56	5548301.21	7422555.28	203.30
58	5548301.22	7422556.71	203.70
59	5548301.13	7422556.98	203.71
60	5548300.74	7422557.00	203.71
61	5548300.58	7422557.32	203.75
63	5548299.52	7422560.06	203.23
65	5548298.19	7422563.67	203.17
70	5548298.85	7422563.37	203.15
100	5548283.26	7422590.24	203.91
101	5548282.97	7422589.71	203.88

102	5548287.03	7422578.82	203.92
103	5548286.77	7422578.22	203.86
104	5548288.23	7422578.15	203.90
105	5548288.02	7422577.60	203.85
106	5548289.45	7422577.49	203.83
107	5548289.16	7422576.93	203.82
108	5548293.65	7422566.23	203.36
109	5548293.39	7422565.67	203.32
110	5548294.80	7422563.27	203.25
111	5548297.75	7422554.40	202.99
112	5548298.18	7422553.37	202.93
113	5548298.40	7422554.16	202.96
114	5548298.78	7422554.14	203.30
115	5548299.47	7422553.92	203.30
116	5548300.44	7422554.84	203.32
118	5548301.59	7422555.86	203.25
119	5548301.06	7422556.16	203.29
120	5548300.97	7422557.56	203.28
121	5548300.42	7422557.87	203.31
122	5548299.54	7422563.79	203.14
123	5548298.40	7422562.88	203.18
124	5548300.78	7422547.99	202.73
125	5548302.26	7422542.66	202.57
126	5548302.99	7422542.42	202.60
127	5548302.35	7422541.17	202.58
128	5548301.69	7422541.43	202.54
129	5548291.13	7422536.99	202.53
130	5548290.43	7422537.14	202.53
131	5548279.81	7422532.75	202.45
132	5548279.14	7422533.01	202.45
133	5548273.87	7422530.45	202.42
134	5548273.08	7422530.69	202.38
135	5548272.50	7422529.40	202.37
136	5548273.29	7422529.21	202.39
137	5548299.01	7422564.18	203.13
138	5548298.95	7422562.62	203.16

T. Jędr inż. Arkadiusz Miroszczyk
GEODETA DOKŁADNICZY
Nr Upr. 21703
DOKUMENTACJA
POWYKONAWCZA

mgr inż. Zbigniew Zaręba
nie wykonano do kierowania
bud. bez ograniczeń w specjalności
Inst. - inż. w zakresie inst. sanitarnych
Nr ewid. RP-Upr. 397/93

ZAKŁAD BUDOWNICTWA OGÓLNEGO
INSTALACJI SANITARNYCH
"INSTALBUD" spółka jawna
Grzegorz Rojewski, Henryk Rojewski
31-546 Kraków, ul. Mogilska 80
NIP: 678-26-66-241 3

Skala 1:500
Seksja: 7.125.11.07.4.1
miasto: Kraków
ul. Władysława Reymonta 13a
j. ewid: 126102_9 - Krowodrza
obręb: 0012 - K-12
działka: 19/47

Geodeta: inż. Arkadiusz Mroszczyk
GEODETA LEWARNIONY
Nr. 21703




inż. Andrzej Wlazarek
GEODETA UPRAWNIONY

UPR. ZAW. NR 18041

1. inż. Zbigniew Zareba
biuro budowlane do kierowania
inwenta budowlanych w specjalności
bud. bez ograniczeń w specjalnościach
1. inż. w zakresie inst. sanitarnych
Nr ewid. RP-Upr. 357/93

"INSTALBUD" Spółka jawna
Grzegorz Rojewski, Henryk Rojewski
31-546 Kraków, ul. Mogilska 80
NIP: 678-26-66-241 3

DOKUMENTACJA
POWYKONAWCZA

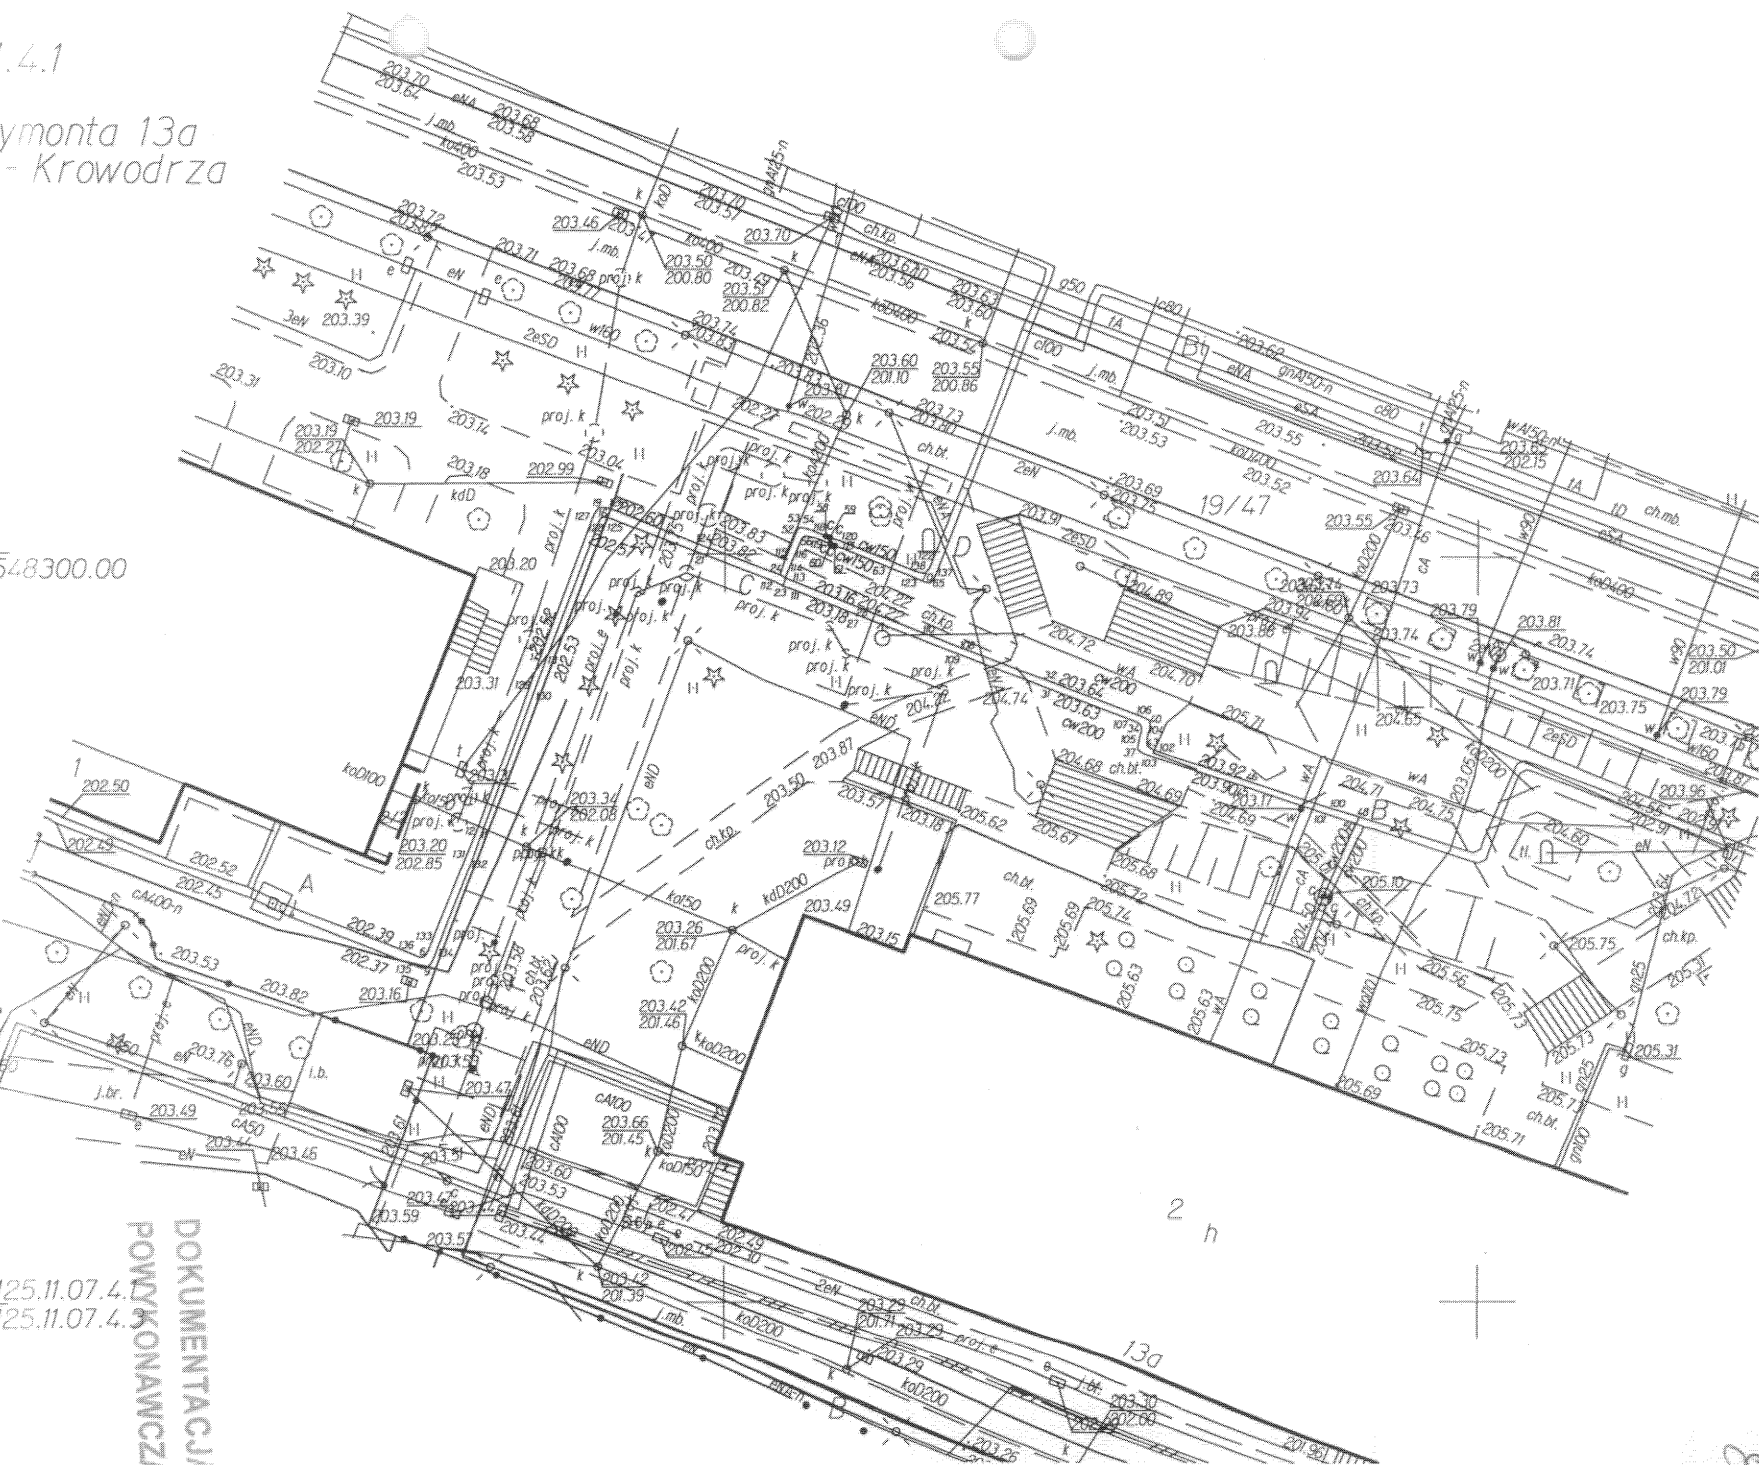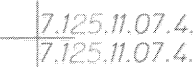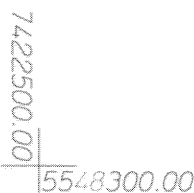

Profil podłużny rury c.o.
odcinek A-B
ul. Władysława Reymonta
skala 1:50/100
wysokości w układzie PL-EVRF 2007-NH

mgr inż. Arkadiusz Moszczyk
GEODETA UPRAWNIONY
Nr. 42.21703

mgr inż. Piotr Magała
GEODETA UPRAWNIONY
UPR. ZAW. KR 18041

sieć istniejąca		kolejność							
Rzędna odniesienia	202.00m								
Miara bieżąca	0.00	8.95	9.83	10.64		17.13	19.60	29.15	31.69
Rzędna terenu					203.27				
Rzędna góry rury	202.31	202.37	202.37	202.38	202.45	202.40	202.53	202.53	
Numer punktu	4	135	9	134	132	11	130	13	
Srednica									
Odległość									

mgr inż. Zbigniew Zaręba
mgr inż. ma budowlane do kierowania
u. a. i. t. ma budowlane w specjalności
rol. bud. bez ograniczeń instalacyjnych
Inst. inż. w zakresie inst. sanitarnych
Nr ewid. RP-Upr. 397193

ZAKŁAD BUDOWNICTWA OGÓLNEGO
INSTALACJI SANITARNYCH
"INSTALBUD" Spółka jawna
Grzegorz Rojewski, Henryk Rojewski
31-546 Kraków, ul. Mogilska 80
NIP: 678-26-66-241 3

--	--	
106,26

ZAKŁAD BUDOWNICTWA OGÓLNEGO
INSTALACJI SANITARNEJ
„INSTALBUD” spółka jawna
Grzegorz Rojewski, Henryk Rojewski
31-546 Kraków, ul. Mogilska 80
NIP: 678-26-66-241 3

mgr inż. Zbigniew Zaręba
mgr inż. Piotr Mazanek
inż. Piotr Mazanek
GEODETA UPRAWNIONY
UPR. ZAW. NR 18041

DOKUMENTACJA
DŁWYKONAWCZA


11

DOKUMENTACJA
POWYKONAWCZA

mgr inż. Arkadiusz Winiarski
GEODETA UPRZEMOVLONY
Nr upr. 21703

inż. Piotr Mazurek
GEODETA UPRAWNIONY
UPR. ZAW. NR 18041

Profil podłużny rury c.o.
 odcinek C-D
 ul. Władystawa Reymonta
 skala 1:50/100
 wysokości w układzie PL-EVRF 2007-NH

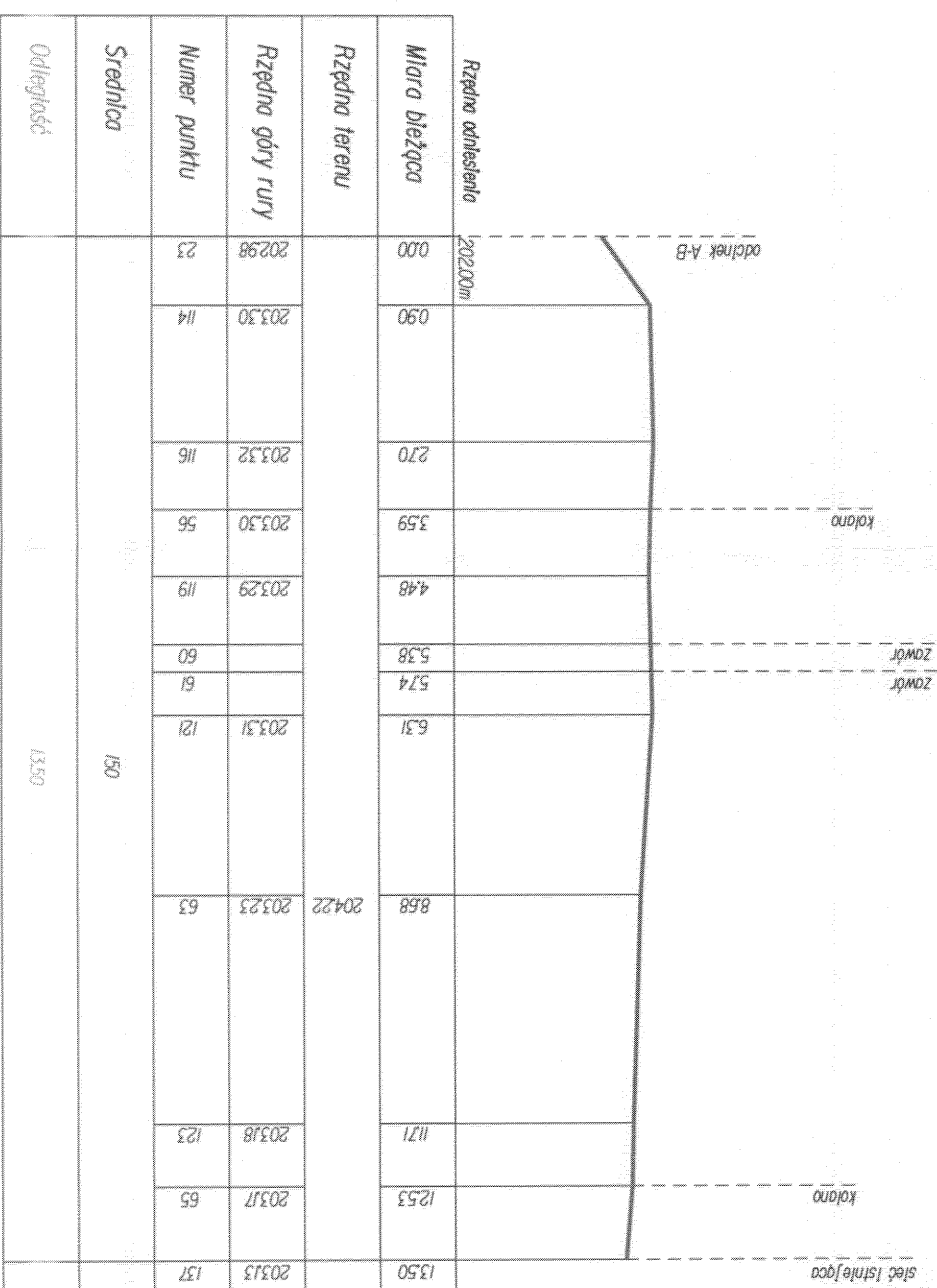

mgr inż. Arkadiusz Miroszczyk
 GEODETA UPRAWNIONY
 Nr c. 21703

DOKUMENTACJA
 POWYKONAWCZA

mgr inż. Zbigniew Zaręba
 GEODETA UPRAWNIONY
 UPR. ZAW. RP 18041

mgr inż. Zbigniew Zaręba
 kierownik
 robót budowlanych do kierowania
 robót bud. bez ograniczeń w specjalności
 inst. - inż. w zakresie inst. sanitarnych
 Npewid RP-Upr. 397193

ZAKŁAD BUDOWNICTWA OGÓLNEGO
 „INSTALBUD” SPÓŁKA JAWNA
 Grzegorz Rojewski, Henryk Rojewski
 31-546 Kraków, ul. Mogińska 80
 NIP: 678-26-66-241 3

Zasilanie odc. A-B

Nr	X	Y	H	Metraż	Średnica	Uwagi
4	5548275.80	7422521.08	202.31	0.00	20	sieć istniejąca
135	5548272.50	7422529.40	202.37	8.95	20	muła
9	5548272.39	7422530.27	202.37	9.83	20	kolano
134	5548273.08	7422530.69	202.38	10.64	20	muła
132	5548279.14	7422533.01	202.45	17.13	20	muła
11	5548281.47	7422533.83	202.40	19.60	20	muła
130	5548290.43	7422537.14	202.53	29.15	20	muła
13	5548292.81	7422538.03	202.53	31.69	20	muła
128	5548301.69	7422541.43	202.54	41.20	20	muła
16	5548302.43	7422541.82	202.55	42.04	20	kolano
125	5548302.26	7422542.66	202.57	42.90	20	muła
21	5548300.15	7422548.15	202.78	48.78	20	muła
112	5548298.18	7422553.37	202.93	54.36	20	muła
23	5548297.92	7422553.86	202.98	54.91	20	odgałęzienie odc. C-D
111	5548297.75	7422554.40	202.99	64.42	20	muła
27	5548295.99	7422558.88	203.18	69.23	20	muła
109	5548293.39	7422565.67	203.32	76.50	20	muła
31	5548291.02	7422571.97	203.63	83.23	20	muła
107	5548289.16	7422576.93	203.82	88.53	20	muła
34	5548288.77	7422577.69	203.84	89.38	20	kolano
105	5548288.02	7422577.60	203.85	90.14	20	muła
37	5548287.13	7422577.48	203.88	91.04	20	kolano
103	5548286.77	7422578.22	203.86	91.87	20	muła
45	5548284.71	7422584.58	203.90	98.56	20	muła
101	5548282.97	7422589.71	203.88	103.98	20	muła
50	5548282.26	7422591.88	204.34	106.26	20	sieć istniejąca

Powrót odc. A-B

Nr	X	Y	H	Metraż	Średnica	Uwagi
1	5548276.39	7422521.29	202.35	0	20	sieć istniejąca
136	5548273.29	7422529.21	202.39	8.47	20	muła
6	5548273.09	7422529.98	202.44	9.26	20	kolano
133	5548273.87	7422530.45	202.42	10.17	20	muła
131	5548279.81	7422532.75	202.45	16.54	20	muła
12	5548281.65	7422533.51	202.55	18.53	20	muła
129	5548291.13	7422536.99	202.53	28.63	20	muła
14	5548292.97	7422537.64	202.52	30.58	20	muła
127	5548302.35	7422541.17	202.58	40.6	20	muła
19	5548303.06	7422541.61	202.59	41.44	20	kolano
126	5548302.99	7422542.42	202.60	42.25	20	muła
124	5548300.78	7422547.99	202.73	48.24	20	muła
24	5548298.65	7422553.67	202.99	54.31	20	odgałęzienie odc. C-D
113	5548298.4	7422554.16	202.96	54.86	20	muła
28	5548296.45	7422559.05	203.16	60.12	20	muła
110	5548294.8	7422563.27	203.25	64.65	20	muła
108	5548293.65	7422566.23	203.36	67.83	20	muła
32	5548291.46	7422572.1	203.64	74.1	20	muła
106	5548289.45	7422577.49	203.83	79.85	20	muła
40	5548289	7422578.3	203.87	80.78	20	kolano
104	5548288.23	7422578.15	203.90	81.56	20	muła
43	5548287.45	7422578.06	203.92	82.34	20	kolano
102	5548287.03	7422578.82	203.92	83.21	20	muła
46	5548285.09	7422584.73	203.92	89.43	20	muła
100	5548283.26	7422590.24	203.91	95.24	20	muła
48	5548282.74	7422592.04	204.02	97.11	20	sieć istniejąca

DOKUMENTACJA
POWYKONAWCZA

mgr inż. Zbigniew Zaręba
Wykonanie budownictwa do kierowania
bud. bez ograniczeń w specjalności
inst. inż. w zakresie inst. sanitarnych
M. ewid. RP-Upr. 397193

mgr inż. Arkadiusz Mostoczyk
Wykonanie budownictwa do kierowania
bud. bez ograniczeń w specjalności
inst. inż. w zakresie inst. sanitarnych
M. ewid. RP-Upr. 397193

GEODETA PRACOWNIKOWY
M. ewid. RP-Upr. 397193

UPR. ZAW. RP 18041

ZAKŁAD BUDOWNICTWA OGÓLNEGO
INSTALACJI SANITARNEJ
„INSTALBUD” Spółka jawna
Grzegorz Rojewski, Henryk Rojewski
31-546 Kraków, ul. Mogińska 80
NIP: 678-26-66-241 3

Zasilanie odc. C-D

Nr	X	Y	H	Metraż	Średnica	Uwagi
23	5548297.92	7422553.86	202.98	0	15	sieć odc. A-B
114	5548298.78	7422554.14	203.30	0.9	15	muła
116	5548300.44	7422554.84	203.32	2.7	15	muła
56	5548301.21	7422555.28	203.30	3.59	15	kolano
119	5548301.06	7422556.16	203.29	4.48	15	muła
60	5548300.74	7422557.00	203.71	5.38	15	zawór
61	5548300.58	7422557.32	203.75	5.74	15	zawór
121	5548300.42	7422557.87	203.31	6.31	15	muła
63	5548299.52	7422560.06	203.23	8.68	15	ruła
123	5548298.40	7422562.88	203.18	11.71	15	muła
65	5548298.19	7422563.67	203.17	12.53	15	kolano
137	5548299.01	7422564.18	203.13	13.5	15	sieć istniejąca

Powrót odc. C-D

Nr	X	Y	H	Metraż	Średnica	Uwagi
24	5548298.65	7422553.67	202.99	0.00	15	sieć odc. A-B
115	5548299.47	7422553.92	203.30	0.86	15	muła
52	5548301.58	7422554.78	203.30	2.60	15	ruła
53	5548301.82	7422555.03	203.28	3.15	15	kolano
54	5548301.75	7422555.38	203.25	3.51	15	ruła
118	5548301.59	7422555.86	203.25	4.02	15	muła
58	5548301.22	7422556.71	203.70	4.95	15	zawór
59	5548301.13	7422556.98	203.71	5.23	15	zawór
120	5548300.97	7422557.56	203.28	5.83	15	muła
138	5548298.95	7422562.62	203.16	11.28	15	muła
70	5548298.85	7422563.37	203.15	12.04	15	kolano
122	5548299.54	7422563.79	203.14	12.85	15	sieć istniejąca

mgr inż. Arkadiusz Mieszczyk
GEODETA I KLASA
Nr 42/21703


mgr inż. Mirosław
GEODETA I KLASA
Nr 42/21703
UPR. ZAW. NR 18041

DOKUMENTACJA
POWYKONAWCZA

mgr inż. Zbigniew Zaręba
mgr inż. Zbigniew Zaręba
ul. al. niebia budowlana do kierowania
row. bud. bez ograniczeń w specjalności
inst. inż. w zakresie inst. sanitarnych
Nr ewid. RP-UPr. 397/93

ZAKŁAD BUDOWNICTWA OGÓLNEGO
INSTALACJI SANITARNEJ
"INSTALBUD" spółka jawna
Grzegorz Rojewski, Henryk Rojewski
31-548 Kraków, ul. Mogilska 80
NIP: 678-26-66-241 3

sieci ciepłowniczej

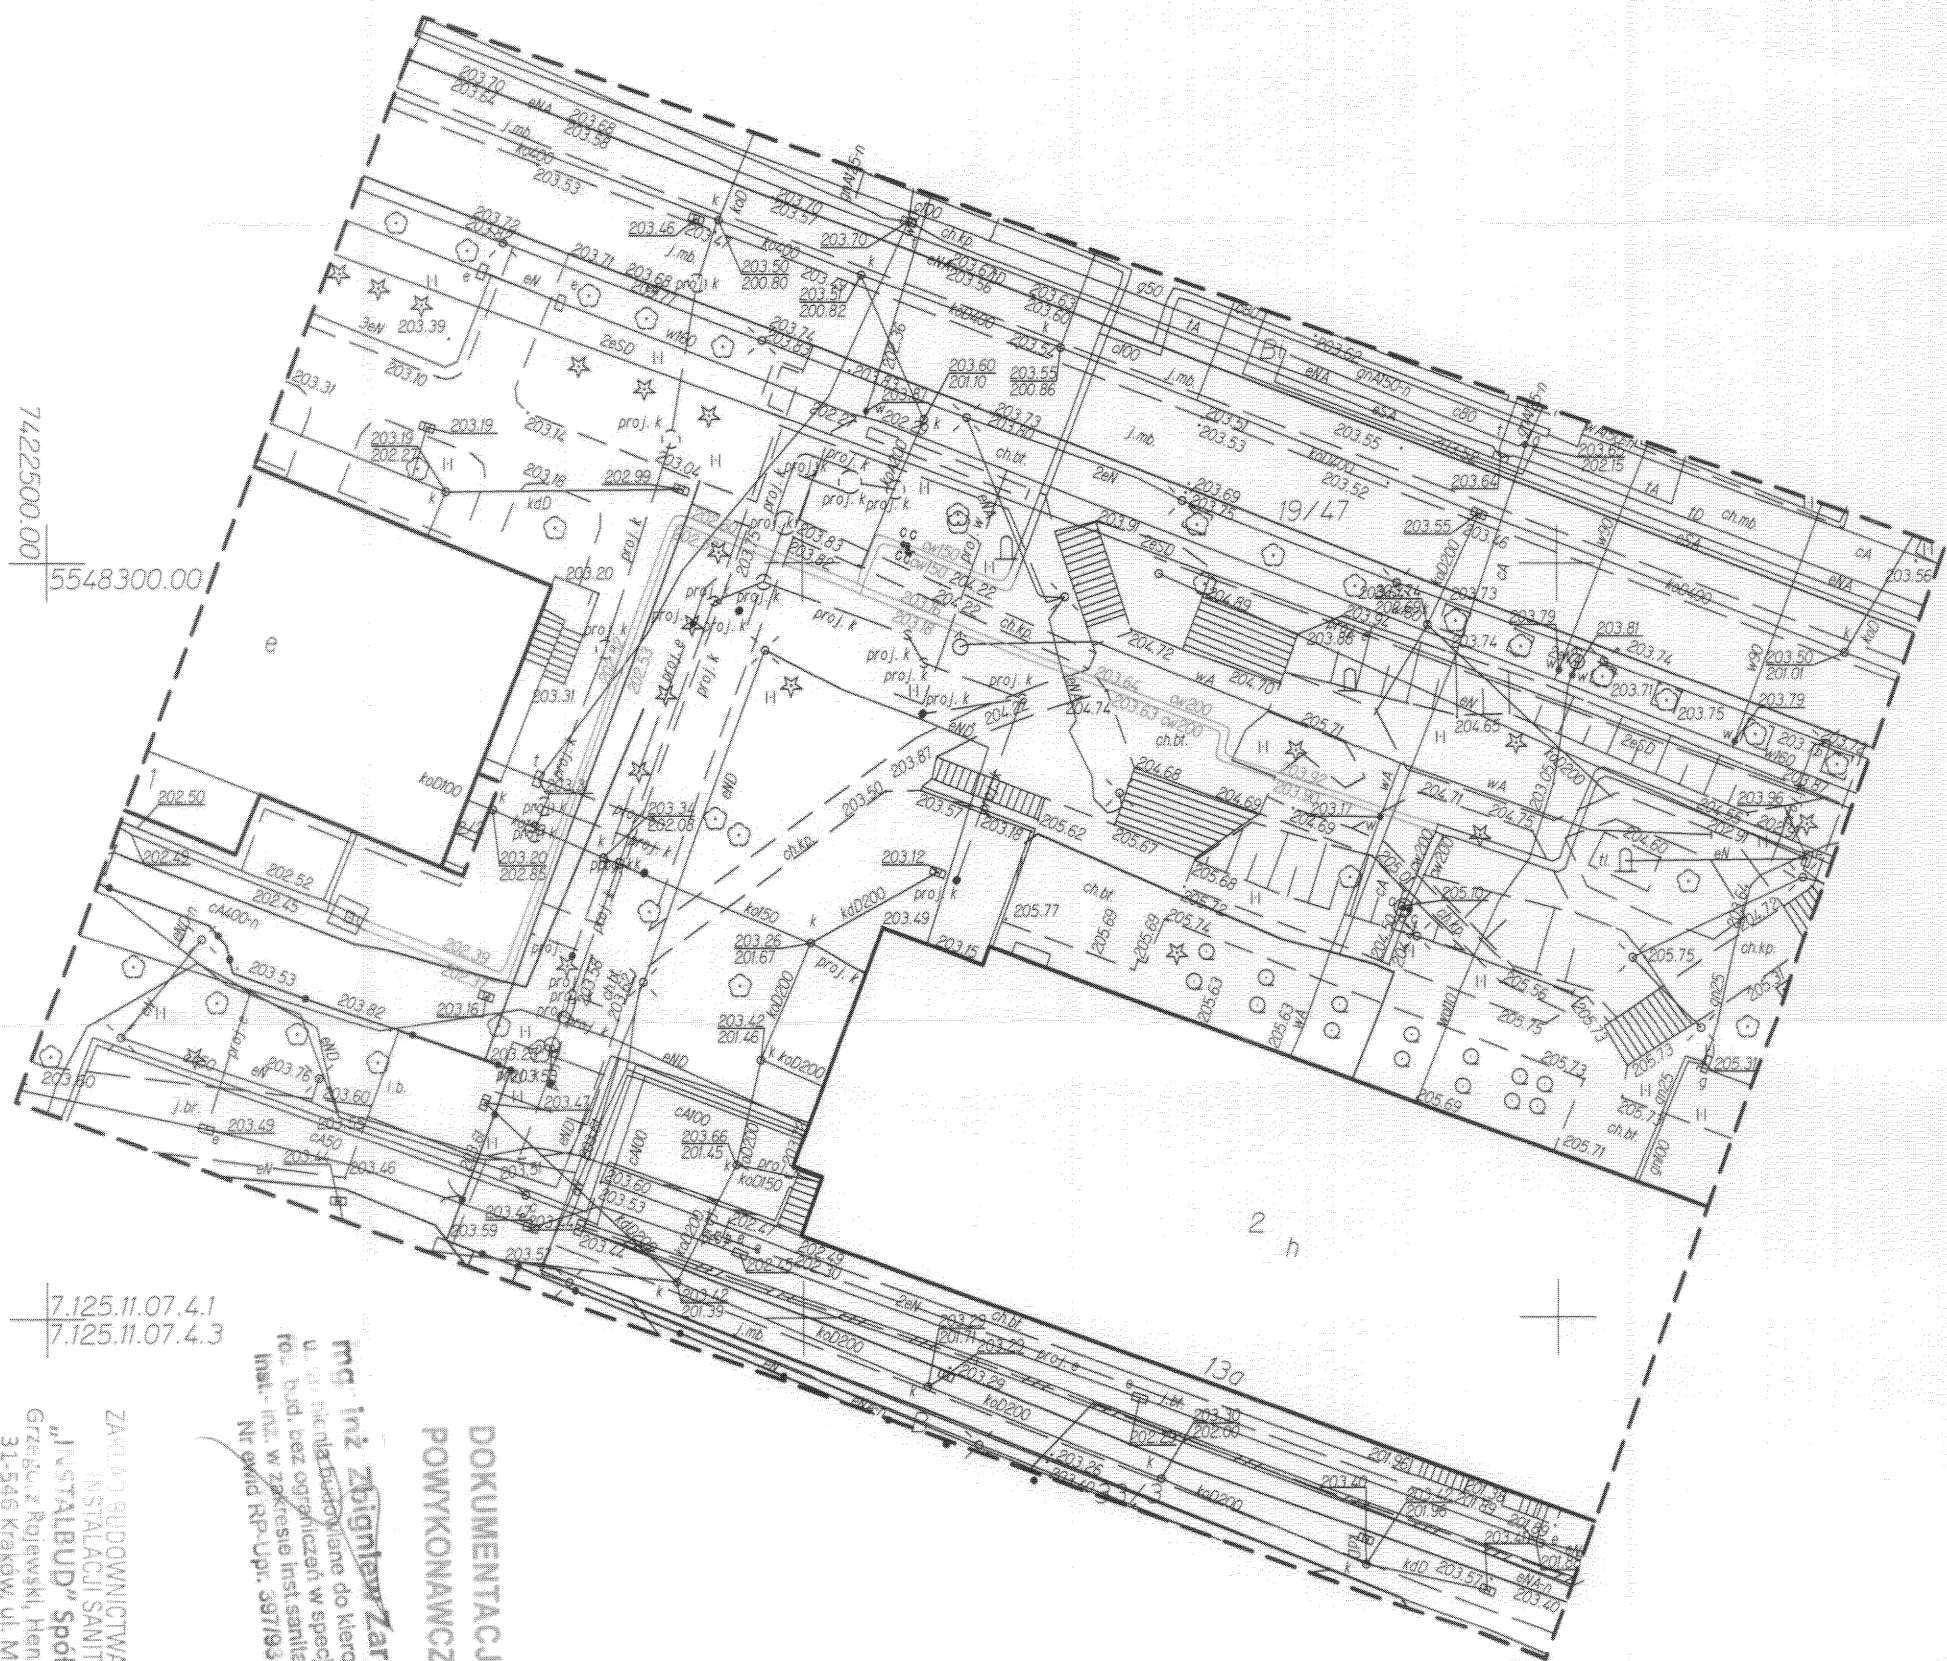

ZAKŁAD RUDOWNICTWA OGÓLNEGO
INSTALACJI SANITARNEJ
„INSTALBUD” Spółka jawna
Grzegorz Rojewski, Henryk Rojewski
31-546 Kraków, ul. Mogińska 80
NIP: 678-26-66-241 3

**DOKUMENTACJA
POWYKONAWCZA**

mgr inż. Zbigniew Zaręba
 niepełnia obowiązki do kierowania
 u. z. bud. bez ograniczeń w specjalności
 inst.-mz. w zakresie instalacyjnych
 Nr ewid. RP-Upr. 397193