

30-812 KRAKÓW ul. Białanowska 46A

tel./fax: (0-12) 658-43-95

NIP 679-102-48-90 tel.: 508 377 526

e-mail: app.wowczak@gmail.com

AUTORSKA PRACOWNIA PROJEKTOWA JWMS Sp. z o.o.

PROJEKT WYKONAWCZY NR 192/2017

Obiekt: Rozbudowa budynku S-1 o zachodnie i wschodnie skrzydło w ramach inwestycji pn. "Rozbudowa i nadbudowa budynku S-1"

Opracowanie: ZAGOSPODAROWANIE OTOCZENIA BUDYNKÓW I PRZEBUDOWA KOLIDUJĄCEGO UZBROJENIA

Adres: Działka nr 19/47 obr. 12 Krowodrzya, ul. W. Reymonta 13a, Kraków

Inwestor: Akademia Górniczo - Hutnicza im. Stanisława Staszica w Krakowie Al. Mickiewicza 30, 30-059 Kraków

Branża: Sanitarna
SIEĆ CIEPLNA

Projektował: mgr inż. Piotr Pawlik
MAP/0238/POOS/05

MGR INŻ. PIOTR PAWLIK
Upewnienie budowlane do projektowania bez ograniczeń w specjalności instalacyjnej w zakresie sieci, instalacji i urządzeń cieplnych, wentylacyjnych, gazowych, wodociągowych i kanalizacyjnych
Numer ewidencyjny MAP/0238/POOS/05

Sprawdził: mgr inż. Grzegorz Starmowski
MAP/0245/POOS/12

Grzegorz Starmowski

mgr inż. Grzegorz Starmowski
Upr. bud. do projektowania bez ograniczeń w specjalności instalacyjnej w zakresie sieci, instalacji i urządzeń cieplnych, wentylacyjnych, gazowych i wod.-kan.
Nr ewid. MAP/0245/POOS/12

Współpraca: mgr inż. Grzegorz Drozdowski
mgr inż. Łukasz Mazur
mgr inż. Olga Wójcicka

Data: Grudzień 2017

ZAKŁAD BUDOWNICTWA OGÓLNEGO
INSTALACJI SANITARNEJ
"INSTALBUD" spółka jawna

Grzegorz Rojewski, Henryk Rojewski
31-546 Kraków, ul. Mogińska 80
NIP: 678-26-66-241

**DOKUMENTACJA
POWYKONAWCZA**

mgr inż. Zbigniew Zaręba
Instal. inż. w zakresie inst. sanitarnych
3 ro. bud. bez ograniczeń do kierowania
Instal. inż. w zakresie inst. sanitarnych

29. MAR. 2018 Nr ewid. RP-Upr. 397/93

65-1

64

SPIS TREŚCI

1. Podstawa opracowania
2. Przedmiot i zakres opracowania
3. Opis projektowanej przebudowy sieci 2xDN200 z odejściami
4. Rurociągi izolacja termiczna, obudowa
5. Roboty ziemne
6. Roboty instalacyjne
7. Kolizje
8. System alarmowy – wykrywanie uszkodzeń rurociągów w gestii MPEC
9. Informacje dotyczące bezpieczeństwa i ochrony zdrowia
10. Uwagi końcowe
11. Zestawienie materiałów

ZAŁĄCZNIKI

1. Warunki techniczne przebudowy sieci ciepłej.
2. Opinia MPEC S.A. do trasy projektowanej przebudowy sieci ciepłej.
3. Opinia ZUDP.
4. Uprawnienia i zaświadczenia o przynależności do MIBB projektanta i sprawdzającego

SPIS RYSUNKÓW

Rys. C-01. Plan zagospodarowania terenu	1:500
Rys. C-02. Profil podłużny	1:100/500
Rys. C-03. Schemat montażowy	1:500
Rys. C-04. Schemat studni na zawory preizolowane	1:20
Rys. C-05. Schemat włączenia w komorze ciepłej	1:25
Rys. C-06. Schemat przejścia przez przegrody	-
Rys. C-07. Schemat wykopu	-

PRJ. NR 192/2017

Rozbudowa budynku S-1 o zachodnie i wschodnie skrzydło w ramach inwestycji pn. "Rozbudowa i nadbudowa budynku S-1"

ZAGOSPODAROWANIE OTOCZENIA BUDYNKÓW I PRZEBUDOWA KOLIDUJĄCEGO UZBROJENIA

Sieć ciepła

**DOKUMENTACJA
POWYKONAWCZA**

1

ZAKŁAD BUDOWNICTWA OGÓLNEGO
INSTALACJI SANITARNEJ
"INSTALBUD" Spółka jawna
Grzegorz Rojewski, Henryk Rojewski
31-546 Kraków, ul. Mogińska 80
NIP: 678-26-66-241
Miejsce w Zakęcie Inst. Sanitarnych
Miejsce RP-Upr. 397/93

OPIS TECHNICZNY

1. Podstawa opracowania.

- plan zagospodarowania terenu 1:500,
- zapewnienie dostawy czynnika grzewczego oraz warunki techniczne przyłączenia do miejskiej sieci ciepłowniczej,
- opinia MPEC S.A. do trasy sieci, odgałęzień sieci i przyłączy,
- wytyczne producenta rur preizolowanych,
- norma PN-EN 1394: 2006. Projektowanie i budowa sieci ciepłowniczych z systemu preizolowanych rur zespolonych,
- obowiązujących norm i przepisów.

2. Przedmiot i zakres opracowania.

Przedmiotem niniejszego opracowania jest **projekt wykonawczy** przebudowy sieci ciepłej z odejściami dla inwestycji p. t.

Rozbudowa budynku S-1 o zachodnie i wschodnie skrzydło w ramach inwestycji pn. "Rozbudowa i nadbudowa budynku S-1" na działkach nr 19/47 obr. 12 Krowodrza, ul. W. Reymonta 13a, Krakowie.

Inwestor:

Akademia Górniczo - Hutnicza im. Stanisława Staszica w Krakowie
Al. Mickiewicza 30, 30-059 Kraków

W zakresie opracowania wchodzi przebudowa sieci ciepłowniczej preizolowanej 2xDN200 (219,1x315) z trzema odgałęzienia sieci ciepłej 2xDN150 (168,3/250). Źródłem ciepła dla przebudowanej sieci z odejściami jest istniejąca wysokoparametrowa sieć ciepła 2xDN400 wykonana w technologii tradycyjnej (kanalowej).

3. Opis projektowanej przebudowy sieci 2xDN200 z odejściami

Przebieg projektowanej przebudowy sieci ciepłego 2xDN200 przedstawiono na rysunku „plan zagospodarowania terenu”. Średnica rur preizolowanych dla projektowanej przebudowy sieci ciepłej wynosi **2xDN200 (219,1/315)**.

Projektowana przebudowa sieć 2xDN200 zostanie połączona z istniejącą siecią tradycyjną 2xDN400 w komorze ciepłowniczej zlokalizowanej po zachodniej stronie Inwestycji.

Odpowietrzenie sieci 2xDN200 poprzez projektowane zawory odpowietrzające na odejściach ciepłowniczych.

Projektuje się dwa odgałęzienia z sieci ciepłej za pomocą trójników prostopadłych wznoszących DN200/150 oraz jedno odgałęzienie z sieci ciepłej za pomocą trójnika prostopadłego wznoszącego DN200/125 montowanych na sieci 2xDN200

Odgałęzienia przebudowanej sieci ciepłej zostaną połączone w istniejące sieci, które były zasilane z sieci ciepłej kolidującej z Inwestycją.

PRJL NR 192/2017

Rozbudowa budynku S-1 o zachodnie i wschodnie skrzydło w ramach inwestycji pn. "Rozbudowa i nadbudowa budynku S-1"
ZAGOSPODAROWANIE OTOCZENIA BUDYNKÓW I PRZEBUDOWA KOLIDUJĄCEGO UZBROJENIA

Sieć ciepła

DOKUMENTACJA
POWYKONAWCZA

2

ZAKŁAD BUDOWNICTWA OGÓLNEGO
INSTALACJI SANITARNEJ
„INSTALBUD” Spółka jawna
Grzegorz Rojewski, Henryk Rojewski
31-546 Kraków, ul. Mogińska 80
NIP: 678-26-66-241 3

mgr inż. Zbigniew Zaręba
udziela budowlane do kierowania
rob. bud. bez ograniczeń w specjalności
inst.-proj. w zakresie inst.sanitarnych
Nr ewid RP-Upr. 397793

66

4. Rurociągi izolacja termiczna i obudowa.

Sieć ciepłą projektuje się z rur preizolowanych np. firmy ZPU MIĘDZYRZECZ Sp. z o.o. ze standardową grubością izolacji termicznej. Rura preizolowana firmy ZPU MIĘDZYRZECZ Sp. z o.o. składa się z trzech integralnych części:

- rury stalowej ze stali atestowanej P235GH wg PN-EN-10216-2
- pianki poliuretanowej (PUR) spełniającej wymogi funkcjonalne zgodnie z normą PN-EN 253
- zewnętrznej rury osłonowej wykonanej z polietylenu HDPE zgodnie z PN-EN 253

Izolację termiczną stanowi pianka poliuretanowa o współczynniku przewodności $\lambda = 0,027$ W/m·dag.

Rura zewnętrzna wykonana jest z twardego polietylenu dużej gęstości i zapewnia ona skuteczną ochronę pianki i rury stalowej przed wilgocią i uszkodzeniami mechanicznymi.

Na zatłokach i odgałęzieniach projektowanego przyłącza zastosować poduszki płaskowe z odpowiednim poszerzeniem wykopów.

5. Roboty ziemne.

Przebudowywaną sieć i odejścia preizolowane należy układać bezpośrednio w wykopie. Oś wykopu należy wyliczyć geodezyjnie w oparciu o sytuację i schemat sieci. Dno wykopu należy dokładnie oczyścić i wyrównać zachowując spadki zgodnie z załączonym profilem. Na dnie wykopu wykonać podsypkę z piasku min 10cm wolnego od ostrych kamieni i innych przedmiotów mogących uszkodzić osłonową rurę zewnętrzną. Maksymalna wielkość ziaren < 16 mm. W miejscach przewidywanego mufowania wykop należy poszerzyć. Po zamontowaniu rur oraz sprawdzeniu, jakości ich połączeń i szczelności należy je przysypać 20 cm warstwą piasku i zagęścić a następnie zasypać gruntem rodzinnym do poziomu projektowanego i istniejącego terenu. W odległości 20cm powyżej rur układa się taśmę ostrzegawczą. Zagęszczenie warstwy zewnętrznej od poziomu 20cm powyżej rur wykonać można przy pomocy wibratora płytowego o maksymalnym nacisku płyty równym 100 kPa.

6. Roboty instalacyjne.

6.1. Łączenie rur.

Rury należy łączyć przez spawanie zgodnie z zaleceniami producenta rur. Po wykonaniu robót spawalniczych należy dokonać sprawdzenia ich jakości poprzez wykonanie próby radiograficznej spawów zgodnie z zaleceniem MPEC S.A. Ponadto wykonać próbę wodną na ciśnienie 2,4MPa. Po przeprowadzonej próbie można przystąpić do zakładania muf.

7. Kolizje

Występuje skrzyżowanie rurociągów preizolowanych z sieciami: elektrycznymi, kanalizacyjnymi, telekomunikacyjnymi, wodociagowymi, gazowymi. Roboty ziemne w rejonie istniejącego uzbrojenia winny być prowadzone systemem ręcznym pod nadzorem jego użytkownika. Odkryte, w trakcie wykonywania robót ziemnych, sieci uzbrojenia podziemnego należy zabezpieczyć, aby nie dopuścić do ich uszkodzenia, przełamania itp. W przypadku kolizji z rzednymi wysokościami przyjętymi w projekcie wezwać na teren budowy projektanta celem uzgodnienia korekty usytuowania proj. ciepłociągu.

8. System alarmowy – wykrywanie uszkodzeń rurociągów

System alarmowy – wykrywanie uszkodzeń rurociągów - w gestii MPEC.

PRJ. NR 192/2017

Rozbudowa budynku S-1 o zachodnie i wschodnie skrzydło w ramach inwestycji pn. "Rozbudowa i nadbudowa budynku S-1"

ZAGOSPODAROWANIE OTOCZENIA BUDYNKÓW I PRZEBUDOWA KOLIDUJĄCEGO UZBRÓJENIA

Sieć ciepła

ZAKŁAD BUDOWNICTWA OGÓLNEGO

INSTALACJI SANITARNEJ

"INSTALBUD" Spółka jawna

Grzegorz Rojewski, Henryk Rojewski

31-546 Kraków, ul. Mogilska 80

NIP: 678-26-66-241 3

Inst. inż. w zakresie inst.sanitarnych

Mf ewid RP-Upr. 397/93

DOKUMENTACJA

POWYKONAWCZA

9. Informacja dotycząca bezpieczeństwa i ochrony zdrowia

Przed przystąpieniem do prac budowlanych kierownik robót zobowiązany jest do opracowania planu BiOZ, który należy przestrzegać przy wykonywaniu prac związanych z wykonaniem sieci ciepłowniczych.

Wszystkie prace należy wykonać zgodnie z projektem, przepisami i obowiązującymi Normami Polskimi, oraz przepisami ppóz., bezpieczeństwa i higieny pracy mające na względzie zasady bezpieczeństwa i ochrony zdrowia zawarte w przepisach wydanych na podstawie Prawa Budowlanego.

Zakres robót dla całego zamierzenia budowlanego oraz kolejność realizacji poszczególnych obiektów:

Kolejność i zakres robót:

- Wykonanie wykopów wraz z ich zabezpieczeniem,
Wykonanie podsypki wraz z zagęszczeniem,
Ułożenie rurociągów i wykonanie obsypki,
Montaż i armatury,
Próba szczelności sieci,
Zasypanie gruntem rodzimym.

Elementy zagospodarowania działki lub terenu, które mogą stwarzać zagrożenie bezpieczeństwa i zdrowia ludzi

Roboty budowlane związane z wykonaniem sieci ciepłej prowadzone będą na działkach należących do inwestora. Elementami zagospodarowania działek stwarzającymi zagrożenie jest występujące uzbrojenie podziemne, w szczególności sieci elektroenergetyczne, teletechniczne, wodociągowe i gazowe.

Wskazania dotyczące przewidywanych występujących podczas realizacji robót budowlanych, określające skalę i rodzaj zagrożeń oraz miejsce i czas ich występowania

Roboty związane z wykonaniem sieci ciepłej będą prowadzone w wykopach. Największe zagrożenie może wystąpić w miejscu skrzyżowania z istniejącym uzbrojeniem podziemnym. Występuje zagrożenie wpadnięcia do wykopów lub porażenia prądem.

Informacja o wydzieleniu i oznakowaniu miejsca prowadzenia robót budowlanych

Teren budowy powinien być ogrodzony i zabezpieczony przed osobami postronnymi. Powinna być wywieszona tablica informacyjna oraz tablice ostrzegawcze stosownie do rodzaju zagrożeń. Wykopy należy zabezpieczyć taśmą ostrzegawczą. Należy wykonać tymczasowe oznakowanie drogi.

Wskazania dotyczące prowadzenia instruktażu BHP pracowników przed przystąpieniem do prac szczególnie niebezpiecznych

Wszyscy pracownicy zatrudnieni na budowie muszą przejść szkolenie stanowiskowe z zakresu BHP z określeniem zasad postępowania w przypadku wystąpienia zagrożeń, konieczności stosowania środków ochrony indywidualnej zabezpieczających przed skutkami zagrożeń.

Wskaźania środków technicznych i organizacyjnych zapobiegających zagrożeniom

Podstawowe zasady BHP podczas prac na budowie:

Pracownicy zatrudnieni na budowie powinni być wyposażeni w ubranie robocze, buty ochronne, hełmy ochronne i pasy bezpieczeństwa.

Odzież robocza montażystów powinna składać się z jednoczęściowego kombinezonu z zapinanymi mankietami i rękawów i spodni, dobrze dopasowanego i niekrepującego ruchów,

- W czasie prowadzenia robót w pasie drogowym pracownicy powinni nosić odzież odblaskową,
- Wszelkie maszyny budowlane mogą obsługiwać wyłącznie wykwalifikowani pracownicy posiadający stosowne uprawnienia,
- Kategorycznie zabroniona jest praca po spożyciu alkoholu,
- Przebywanie osób nieupoważnionych na budowie jest zabronione,
- Należy ściśle przestrzegać zasad obsługi urządzeń podanych w ich instrukcjach obsługi.

Zasady BHP robót

- Personel techniczny, członkowie brygad montażowych powinni być przeszkoleni w zakresie wykonywania instalacji oraz technologii montażu rurociągów,
- Przed rozpoczęciem robót montażowych należy wyznaczyć i wygrodzić strefy niebezpieczne rozstawiając w widocznych miejscach tablice ostrzegawcze,
- Wykonywanie robót ziemnych w bezpośrednim sąsiedztwie sieci tj.: energetyczne, gazowe, telekomunikacyjne, ciepłownicze, wodociągowe i kanalizacyjne powinno być poprzedzone określeniem przez kierownika robót bezpiecznej odległości, w jakiej mogą być wykonane roboty w stosunku do istniejącej sieci i sposobu wykonania tych robót.
- W czasie wykonywania wykopów w miejscach dostępnych dla osób trzecich przy tych robotach należy wokół wykopów pozostawionych na czas zmroku i w nocy ustawić balustrady zabezpieczone w światło ostrzegawcze koloru czerwonego,
- Prowadzenie robót ziemnych w pobliżu istniejącego uzbrojenia podziemnego powinno odbywać się ręcznie,
- W uzasadnionych przypadkach wykopy należy przykryć, co uniemożliwi wpadnięcie do wykopu,
- Wykopy o pionowych ścianach bez umocnień mogą być wykonywane tylko do głębokości 1 m w gruntach zwartych,
- Wykopy bez umocnień o głębokości większej niż 1 m (nie większej niż 2 m) można wykonywać, gdy pozwalają na to warunki gruntowe,
- Jeżeli wykop ma głębokość większą od 1 m od poziomu terenu należy wykonać zejście do wykopu,
- Należy sprawdzać stan obudowy lub skarpy przed każdym rozpoczęciem robót,
- W godzinach wieczornych należy stosować oświetlenie zapewniające pełną widoczność,
- Prowadzone roboty nie wymagają zapewnienia dróg ewakuacyjnych.

10. Uwagi końcowe.

Całość robót związanych z realizacją sieci, odgałęzień sieci i przyłączy wykonać ściśle wg instrukcji producenta rur preizolowanych. Roboty ziemne spawalnicze konstrukcyjne oraz odbiory wykonać zgodnie z aktualnymi „Warunkami Technicznymi Wykonania i Odbioru Sieci Ciepłowniczych z Rur i Elementów Preizolowanych Zeszyt 4” COBRTI INSTAL.

Wykonawstwo robót przeprowadzić zgodnie z projektem wykonawczym uzgodnionym w MPEC.

Zgodnie z Rozporządzeniem Ministra Infrastruktury z dnia 23 czerwca 2003r. (Dz.U. Nr 120 poz. 1126) w sprawie informacji dotyczącej bezpieczeństwa i ochrony zdrowia oraz planu bezpieczeństwa i ochrony zdrowia, Kierownik budowy jest zobowiązany sporządzić lub zapewnić sporządzenie, przed rozpoczęciem budowy planu „BIOZ”, uwzględniającego specyfikę obiektu budowlanego, warunki prowadzenia robót budowlanych i przepisy BHP – zgodnie z obowiązującymi przepisami.

Wykonawca zobowiązany jest wykonać we własnym zakresie ~~projekt organizacji~~ robót ze szczególnym uwzględnieniem BHP wg Dz.U. 2003 Nr 47 poz. 404 z dnia 06.02.2003r. Wszelkie prace związane z ułożeniem rurociągów preizolowanych ~~należy prowadzić~~ zgodnie z obowiązującymi normami i przepisami.

PR.LJ NR 192/2017

Rozbudowa budynku S-1 o zachodnie i wschodnie skrzydło w ramach inwestycji pn. "Rozbudowa i nadbudowa budynku S-1 w Zakładzie Budownictwa Ogólnego i Instalacji Sanitarnej ZAGOSPODAROWANIE OTOCZENIA BUDYNKÓW I PRZEBUDOWA KOUIDUJĄCEGO UZBRÓJENIA

Siec ciepła

POWYKONAWCZA

- Przed przystąpieniem do wykonania robót, Wykonawca winien powiadomić operatorów uzbrojenia nadziemnego i podziemnego.
- W przypadku napotkania w trakcie wykonywania robót na uzbrojenie niezinventaryzowane należy ww. uzbrojenie zabezpieczyć i powiadomić operatora.
- Wszystkie napotkane urządzenia energetyczne należy traktować, jako czynne, będące pod napięciem i grożące porażeniem.
- W czasie wykonywania robót należy zachować warunki BHP i p.poż.
- W miejscach z dużą ilością uzbrojenia podziemnego należy wykonać próbne przekopy poprzeczne w celu dokładnego usytuowania przewodów i ewentualnej korekty tras projektowanych sieci lub dokonania specjalnych zabezpieczeń przewodów w przypadku zbyt bliskich odległości między nimi, niezgodnych z przepisami.
- Przed przystąpieniem do robót ziemnych należy wykonać przekopy kontrolne w miejscu włączenia do czynnej sieci i na skrzyżowaniu trasy projektowanej sieci ciepłowniczej z innymi mediami.
- Po ułożeniu rur preizolowanych w wykopie, sprawdzeniu szczelności połączeń oraz włączeniu do czynnej sieci należy dokonać geodezyjnej inwentaryzacji wykonawczej.
- Przed przystąpieniem do robót Wykonawca winien opracować Plan Bezpieczeństwa i Ochrony Zdrowia.

Uwaga

Przed zasypaniem rurociągu dostarczyć protokół sprawdzenia instalacji alarmowej.

Opracował:

Piotr Pawlik

ZAKŁAD BUDOWNICTWA OGÓLNEGO
INSTALACJI SANITARNEJ
„INSTALBUD” Spółka jawna
Grzegorz Rojewski, Henryk Rojewski
31-546 Kraków, ul. Mogilska 80
NIP: 678-26-66-241

PRJ. NR 192/2017


Rozbudowa budynku S-1 o zachodnie i wschodnie skrzydło w ramach inwestycji pn. "Rozbudowa i nadbudowa budynku S-1"

ZAGOSPODAROWANIE OTOCZENIA BUDYNKÓW I PRZEBUDOWA KOUIDUJĄCEGO UZBROJENIA

Sieć ciepła

DOKUMENTACJA

POWYKONAWCZA

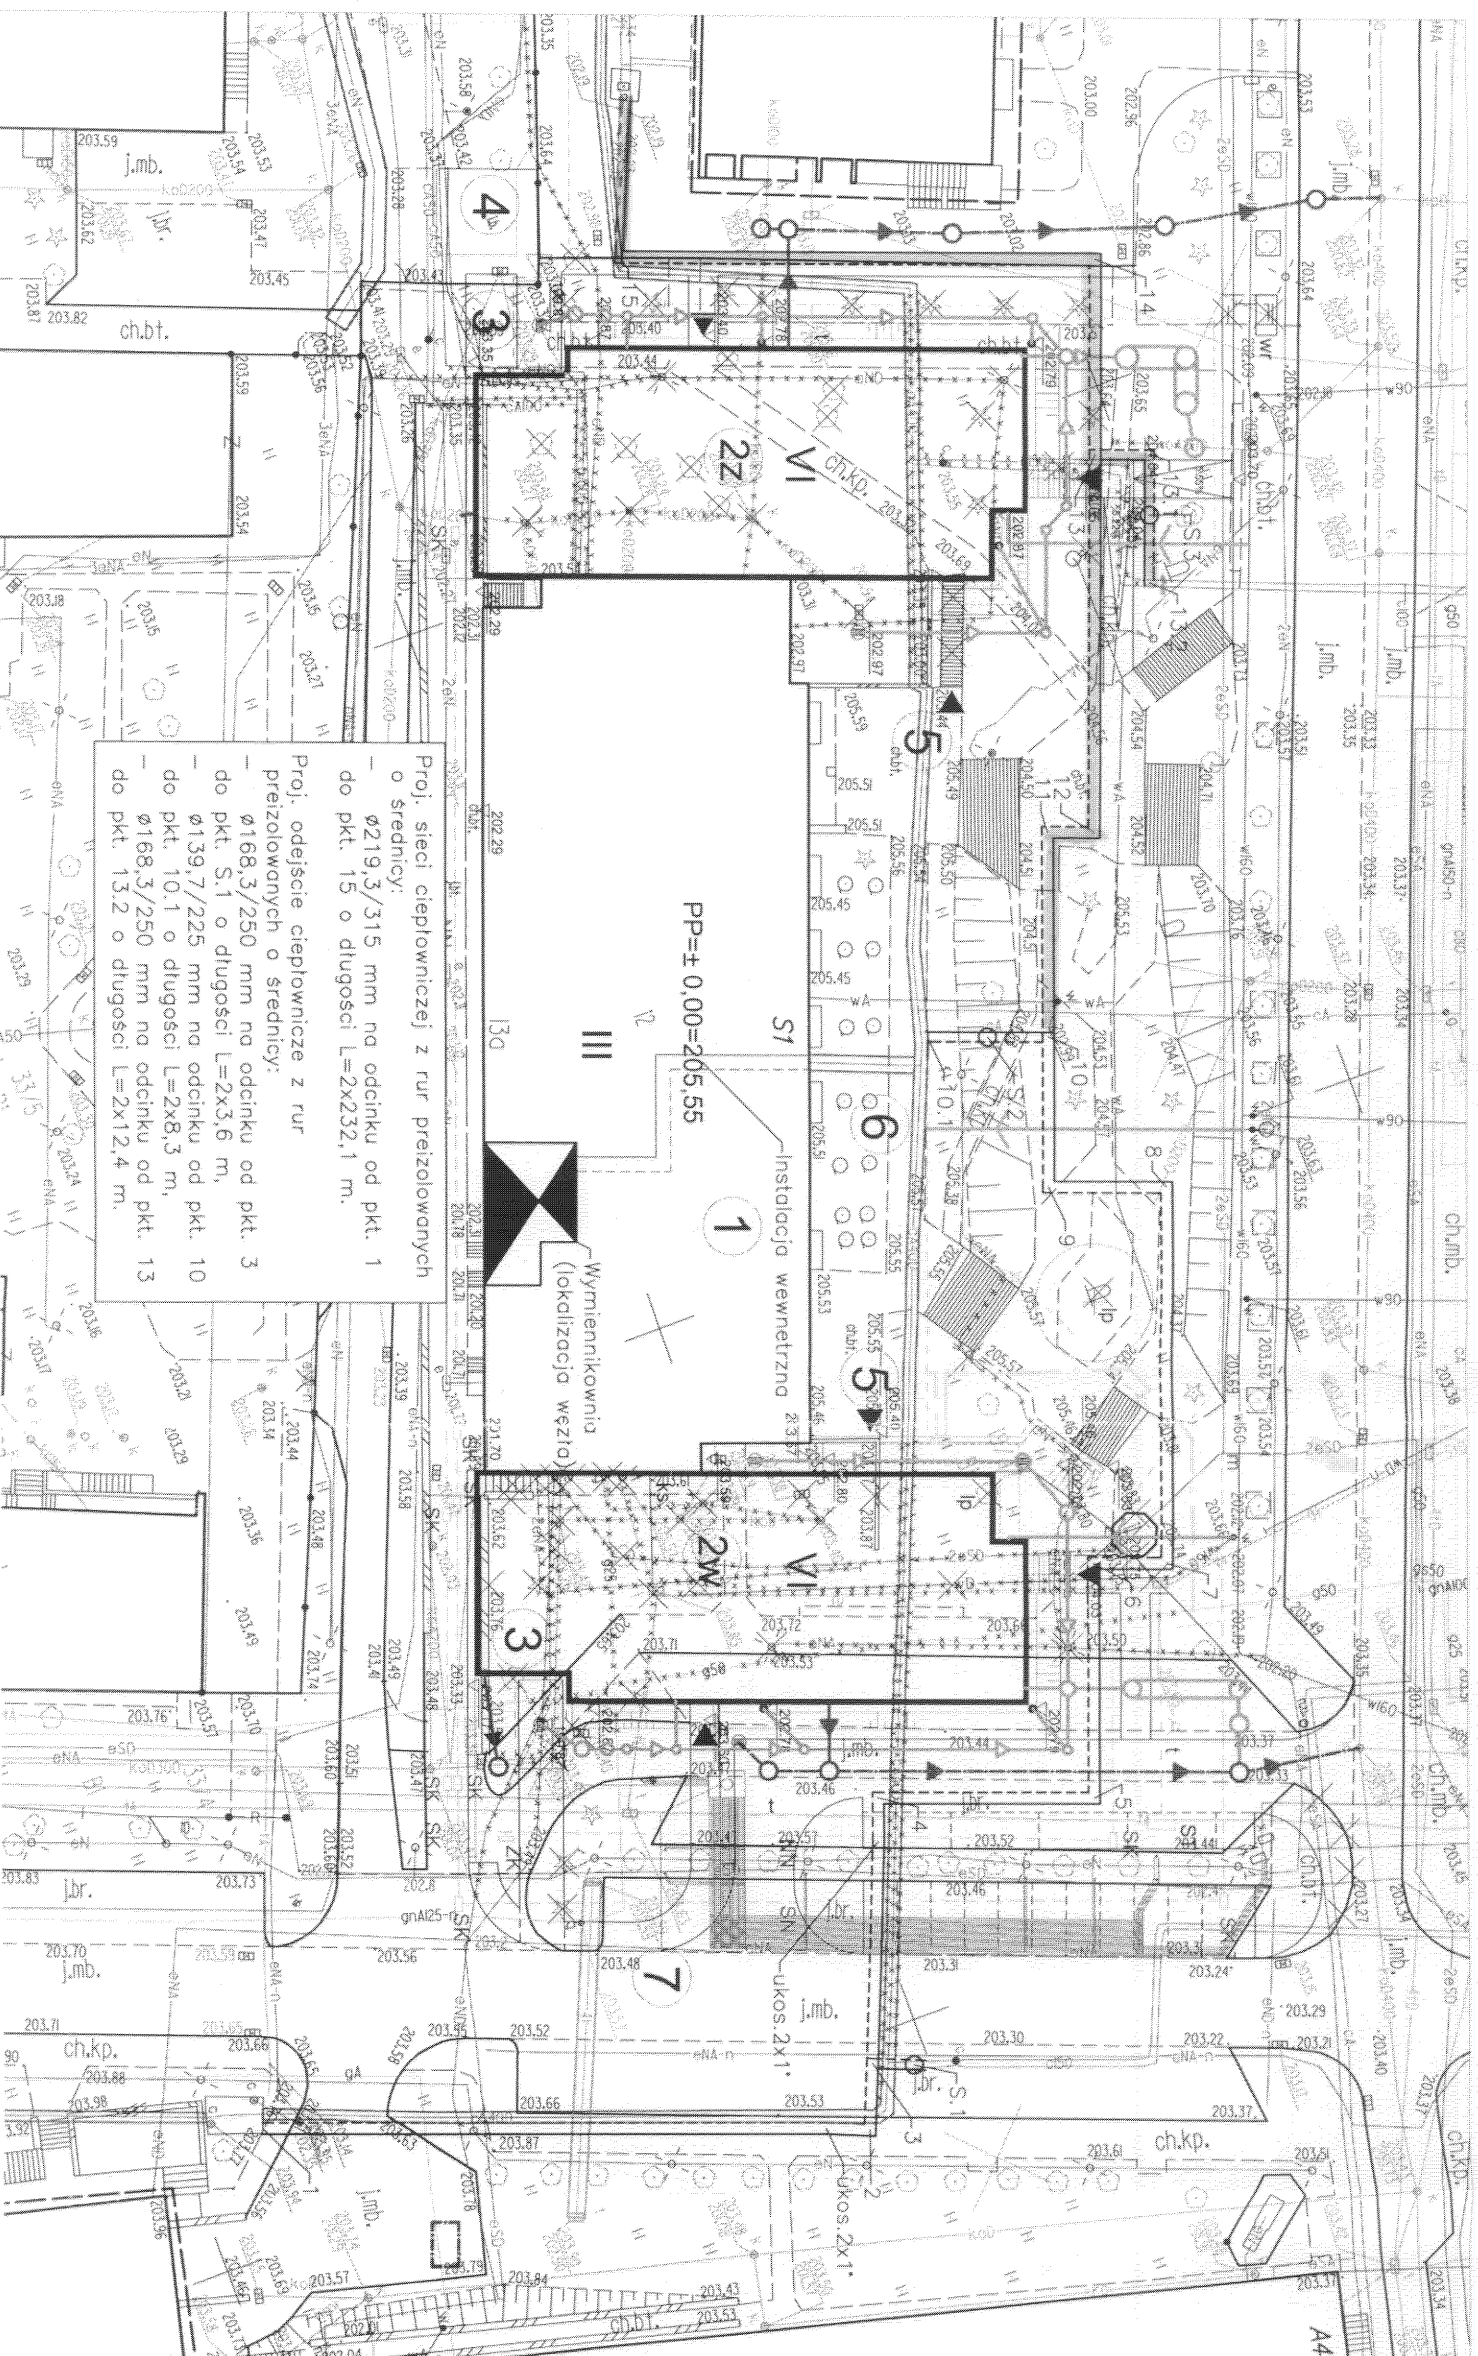


...nia budowlane do kierowania

rob. bud. bez ograniczeń w oporząd.
inst.-lin. w zakresie inst. sanitarnych

~~NTAWID R-T-OP: 3-3-00~~

10

2

1

DOHOMENIACJA

FOOTNOTES

wa budynku S-1*

szczyta w Krakowie


MAPI0245PO03/12


branco
SAN.
C-01

DUJACEGO
Date: 03/03/2017
Format: rps

Skala 1:500

PRJ. NR 192/2017

PRAWA AUTORSKIE ZASTRZEŻONE

INSTALACJA CO FIAP II
ZAKRES ZREALIZOWANY W
UMOWY Robot

mgr inż. Zbigniew Zaręba
uchwalenia powierzane do kierowania
rod. bud. bez ograniczeń w specjalności
Inst.- inż. w zakresie inst.santłanych
Nr ewid. RP-Upr. 397/93

AUTORSKA PRACOWNIA PROJEKTOWA

Objekt
Rozbudowa budynku S-1 o zachodnie i wschodnie skrzydło
w ramach inwestycji pn. "Rozbudowa i nadbudowa budynku S-1"
Działka nr 19/47 obr. 12 Krowczyca, ul. W. Reymonta 13a, Kraków

Inwestor
Akademia Górniczo - Hutnicza im. Stanisława Staszica w Krakowie
Al. Mickiewicza 30, 30-059 Kraków

31-546 Kraków, ul. Mogiłańska 80
Kopie do: Bezpieczeństwo 401.1

PROJEKT MONTAŻOWY

Sięć ciepła

Schemat montażowy

POWYKONANOWOZ

DOKUMENTACJA

Przebieg:
Wspodpar:
Wspodpar:

mgr inż. Piotr Pawlik
mgr inż. Grzegorz Stannowski
mgr inż. Grzegorz Drozdowski
mgr inż. Łukasz Mazur
mgr inż. Olga Wojcicka

Przebieg (dotychczasowy):
PROJEKT WYKONAWCZY
ZAGOSPODAROWANIE OTOCZENIA
BUDYNKOWY I PRZEBUDOWA KOLIDUJĄCEGO
UZBROJENIA

mgr inż. Zbigniew Zareba
mgr inż. Zbigniew Zareba


Studnia S1. Ø1200 na zawory odcinające i odpowietrzające DN150


Przekrój A-A

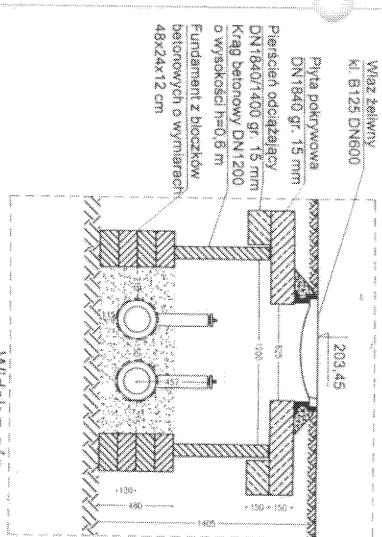

Przekrój B-B

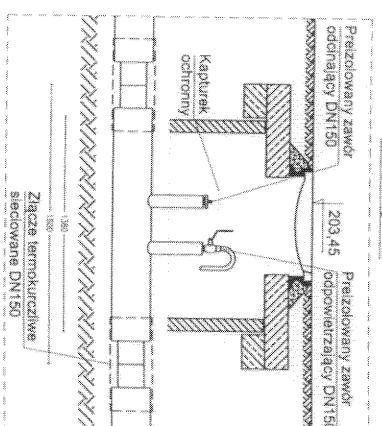


Widok z góry

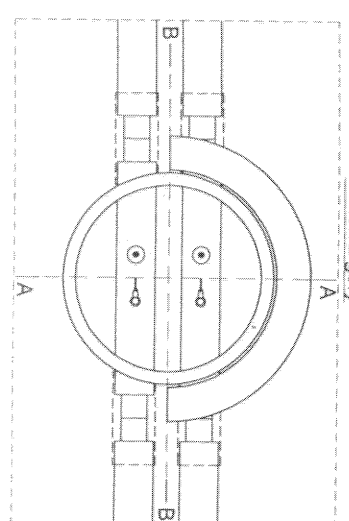


Studnia S2. Ø1200 na zawory odcinające i odpowietrzające DN125


Przekrój C-C

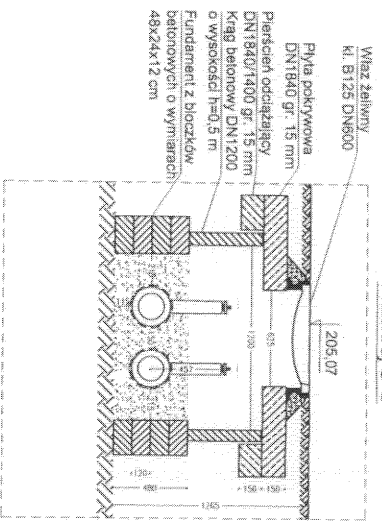

Przekrój D-D

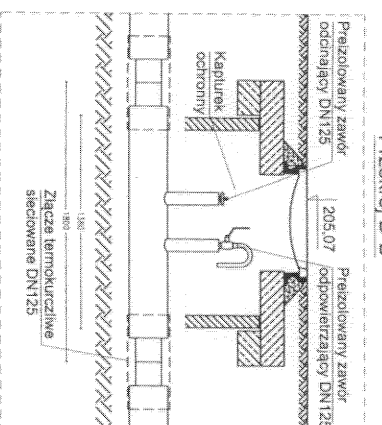


Widok z góry

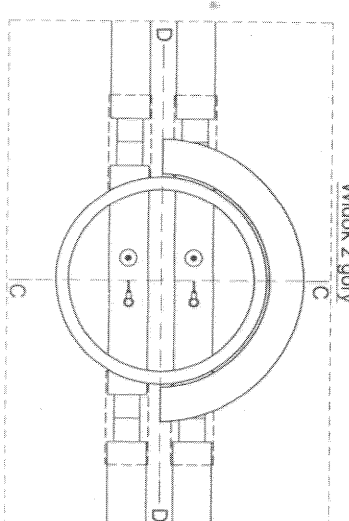


Studnia S3. Ø1200 na zawory odcinające i odpowietrzające DN150


Przekrój E-E

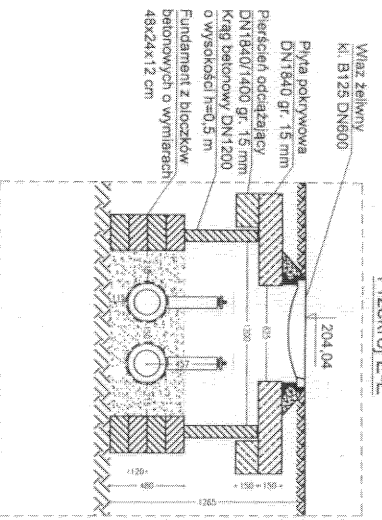

Przekrój F-F

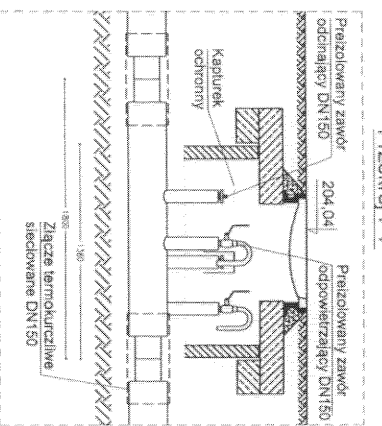

Widok z góry

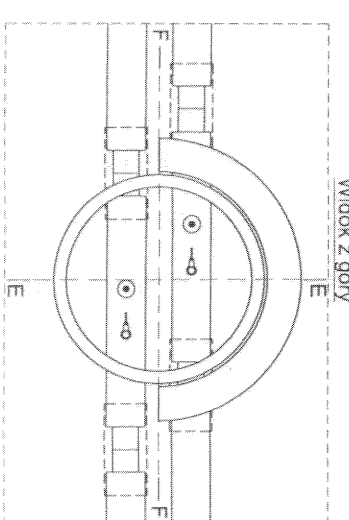
[illegible]

ZAKŁAD BUDOWNICTWA OGÓLNEGO
INSTALACJI SANITARNEJ
„INSTALBUD” spółka jawna
Grzegorz Rojewski, Henryk Rojewski
31-546 Kraków, ul. Mogilska 80
NIP: 678-26-66-241 3

**DOKUMENTACJA
POWYKONAWCZĄ**

mgr inż. Zbigniew Zaręba
 ukoźnienie budowlane do kierowania
 ro. 1942, bez ograniczeń w specjalności
 inst. inż. w zakresie inst.sanitarnych
 Nr ewid. RP-Upr. 397/93

Przeście rurociagu przez przegrody budowlane

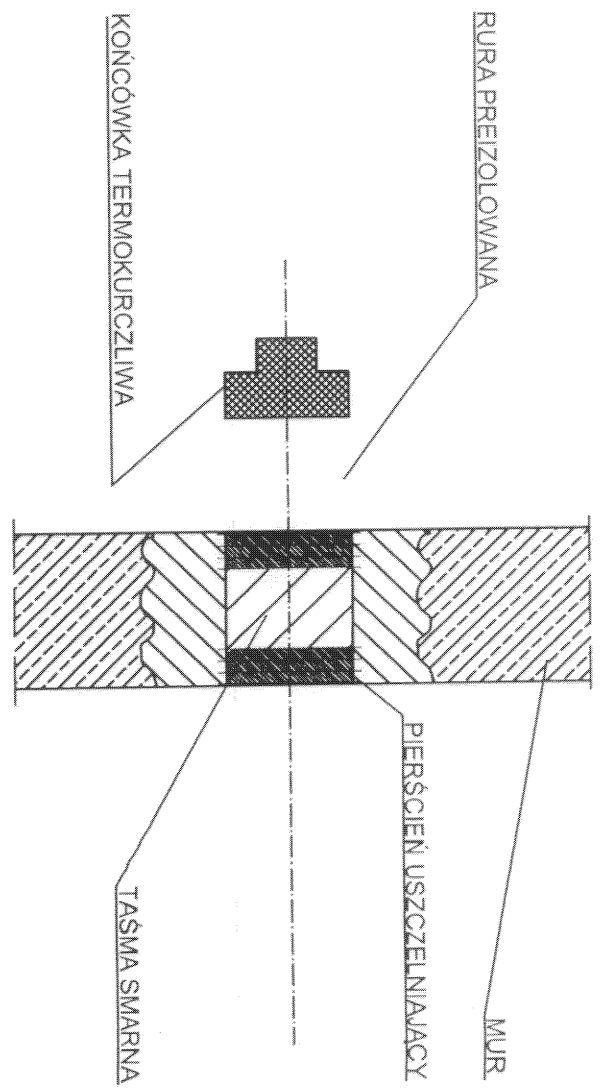


mgr inż. Zbigniew Zaręba
urządzenia budowlane do kierowania
rob. bud. bez ograniczeń w specjalności
inst.- inż. w zakresie inst. sanitarnych
Nr ewid. RP-Upr. 397/93

ZAKŁAD BUDOWNICTWA OGÓLNEGO
INSTALACJI SANITARNEJ
„INSTALBUD” spółka jawna
Grzegorz Rojewski, Henryk Rojewski
31-546 Kraków, ul. Mogińska 80
NIP- 678-26-66-241

**DOKUMENTACJA
POWYKONAWCZA**

AUTORSKA PRACOWNIA PROJEKTOWA		Kraków ul. Bieżanowska 46	
Opis: Rozbudowa budynku S-1 o zachodnie i wschodnie skrzydła w ramach inwestycji pn. "Rozbudowa i nadbudowa budynku S-1" Działka nr 19/47 obr. 12 Krowodrza, ul. W. Reymonta 13a, Kraków			
Inwestor: Akademia Górniczo - hutnicza im. Stanisława Staszka w Krakowie Al. Mickiewicza 30, 30-059 Kraków			
Projektował	mgr inż. Piotr Pawlik	Maj/0238/005/06	
Sprawdził	mgr inż. Grzegorz Sianowski	Maj/0238/005/12	
Współprac	mgr inż. Grzegorz Drozdowski		
	mgr inż. Łukasz Mazur		
	mgr inż. Olga Wójcicka		
Projekt (opracowanie) PROJEKT WYKONAWCZY ZAGOSPODAROWANIE OTOCZENIA BUDYNKÓW I PRZEBUDOWA KOLIDUJĄCEGO UZBROJENIA		Branda Stanum PW	Nr rys C-06
Tęść rysunku SIEĆ CIEPŁA SCHEMAT PRZEJŚCIA PRZEZ PRZEGRODY		Data 12.2017	Format rys -
		Skala -	
		PRJ. NR 192/2017	
PRAWA AUTORSKIE ZASTRZEŻONE			

Schemat wykopu

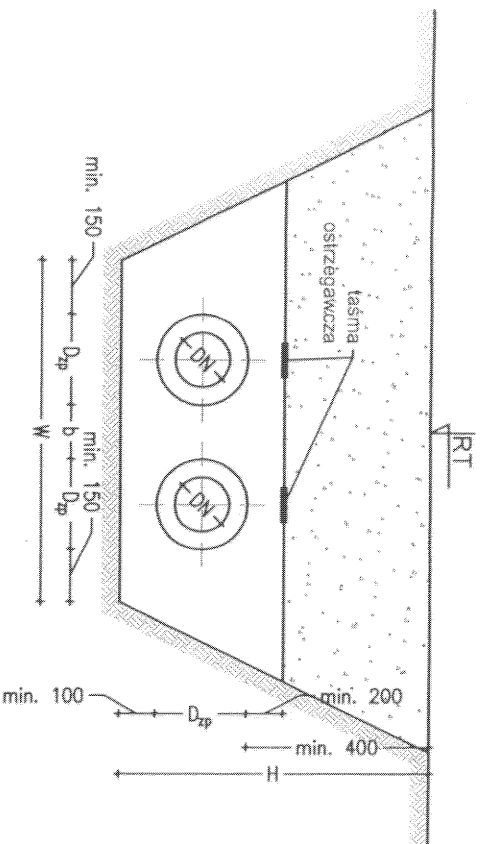

Oznaczenia:

Charakterystyka materiału wypełniającego:

H - głębokość wykopu wg profilu

maksymalna wielkość ziaren < 16 mm

b - odległość pomiędzy rurami osłoniętymi rurociągów preizolowanych:

dopuszcza się do 9% wagowej zawartości domieszki o średnicy do 0,075 mm lub 3%

$$d_{\text{ia DN} < 200} - b_{\text{min}} = 150 \text{ mm}$$

o średnicy do 0,020 mm

$$d_{la} DN \geq 200 - b_{min} = 200 \text{ mm}$$

wskaźnik nierównomierności $d_{60}/d_{10} > 1,8$

W - szerokość dna wykopu

D_{zp} - średnica zewnętrzna rury osłonowej

DN - nominalna średnica rurociągu preizolowanego

RT - rzędna terenu

ZAKŁAD BUDOWNICTWA OGÓLNEGO
INSTALACJI SANITARNEJ
„INSTALBUD” Spółka jawna
Grzegorz Rojewski, Henryk Rojewski
31-546 Kraków, ul. Mogiłańska 80
NIP: 678-26-66-241 3

mgr inż. Zbigniew Zaręba
uczelnia budowlana do kierowania
rob. bud. bez ograniczeń w specjalności
inst.- inż. w zakresie inst. sanitarnych
Nr ewid. RP-Upr. 397/93

**DOKUMENTACJA
POWYKONAWCZA**

AUTORSKA PRACOWNIA PROJEKTOWA		Kraków ul. Bieżanowska 46	
Obiekt	Rozbudowa budynku S-1 o zachodnie i wschodnie skrzydło w ramach inwestycji pn. "Rozbudowa i nadbudowa budynku S-1" Działka nr 19/47 obr. 12 Krowczyca, ul. W. Reymonta 13a, Kraków		
Inwestor	Akademia Gernicz - Hucnica im. Stanisława Szaszcza w Krakowie Al. Mickiewicza 30, 30-059 Kraków		
Projekt (opracowanie) PROJEKT WYKONAWCZY ZAGOSPODAROWANIE OTOCZENIA BUDYNKOWA I PRZEBUDOWA KOLIDUJĄCEGO UZBROJENIA			
Treść projektu	Branża SAN, Nr rys. C-07 Stadium PW Data 12.2017 Forma 1:s Skala -		
SIEĆ CIEPŁA SCHEMAT WYKOPU			
PRJ. NR.19/2017			