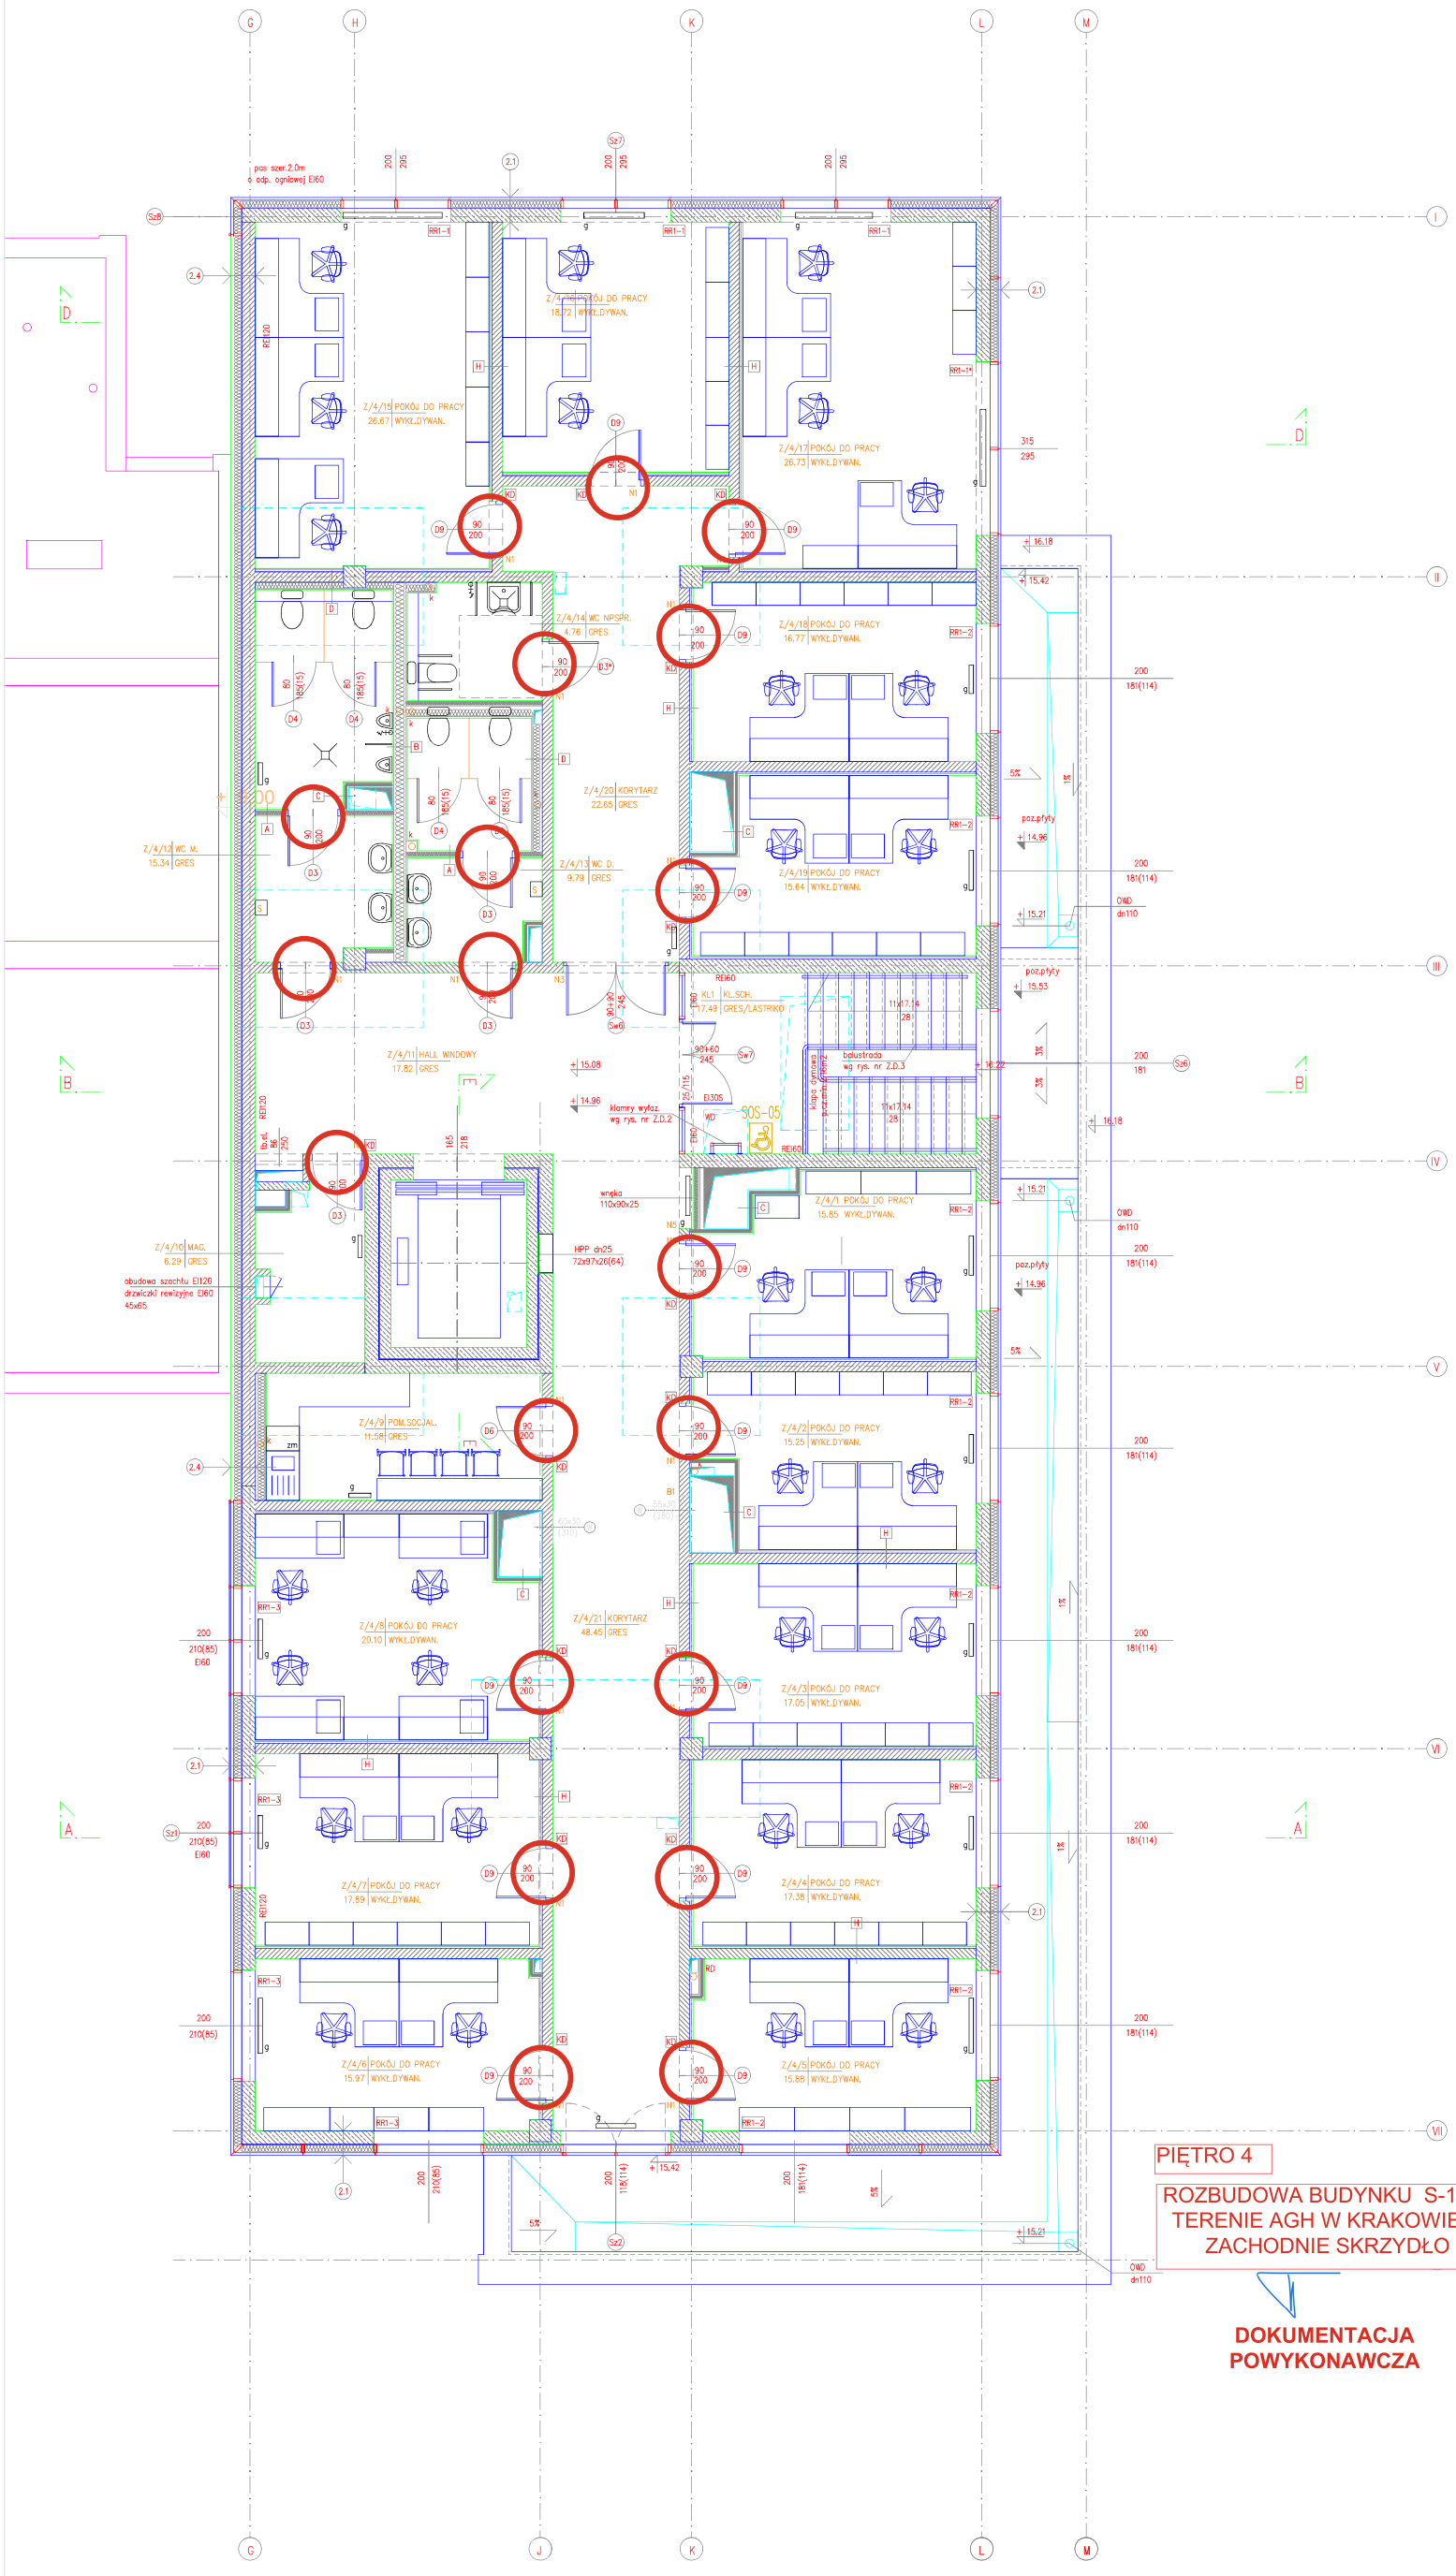

PIĘTRO 4

ROZBUDOWA BUDYNKU S-1 NA TERENIE AGH W KRAKOWIE O ZACHODNIE SKRZYDŁO

DOKUMENTACJA POWYKONAWCZA

Obiekt: Rozbudowa budynku S-1 na terenie AGH w Krakowie o zachodnie skrzydło (w ciągu ul. Mickiewicza 30 i Reymonta 19a, Kraków)					
Branża: Architektoniczno-Konstrukcyjna, Instalacje Sanitarne i Elektryczne, ul. Mickiewicza 30, Kraków	Kierownik zespołu projektowego: M.MANECKI; Projektant: R.KIESZCZYŃSKI	NPOIA/0362/2005; NPOIA/0492/2013	Architektura; Architektura		Nadzór autorski
Data: PAŹDZIERNIK 2022	Sprawdzający: M.SUSKOWA	NPOIA/0219/2003	Architektura		Tytuł rysunku: SKRZYDŁO ZACHODNIE RZUT IV PIĘTRA; Skala: 1:50; Rysunek: Z6.

MANECKI & ZUBER S.C.
UL. WIELOPOLE 18B 31-072 KRAKÓW NIP 6762374406 E-MAIL: ARP.BIURO@GMAIL.COM TEL.: (+12) 422 55 78