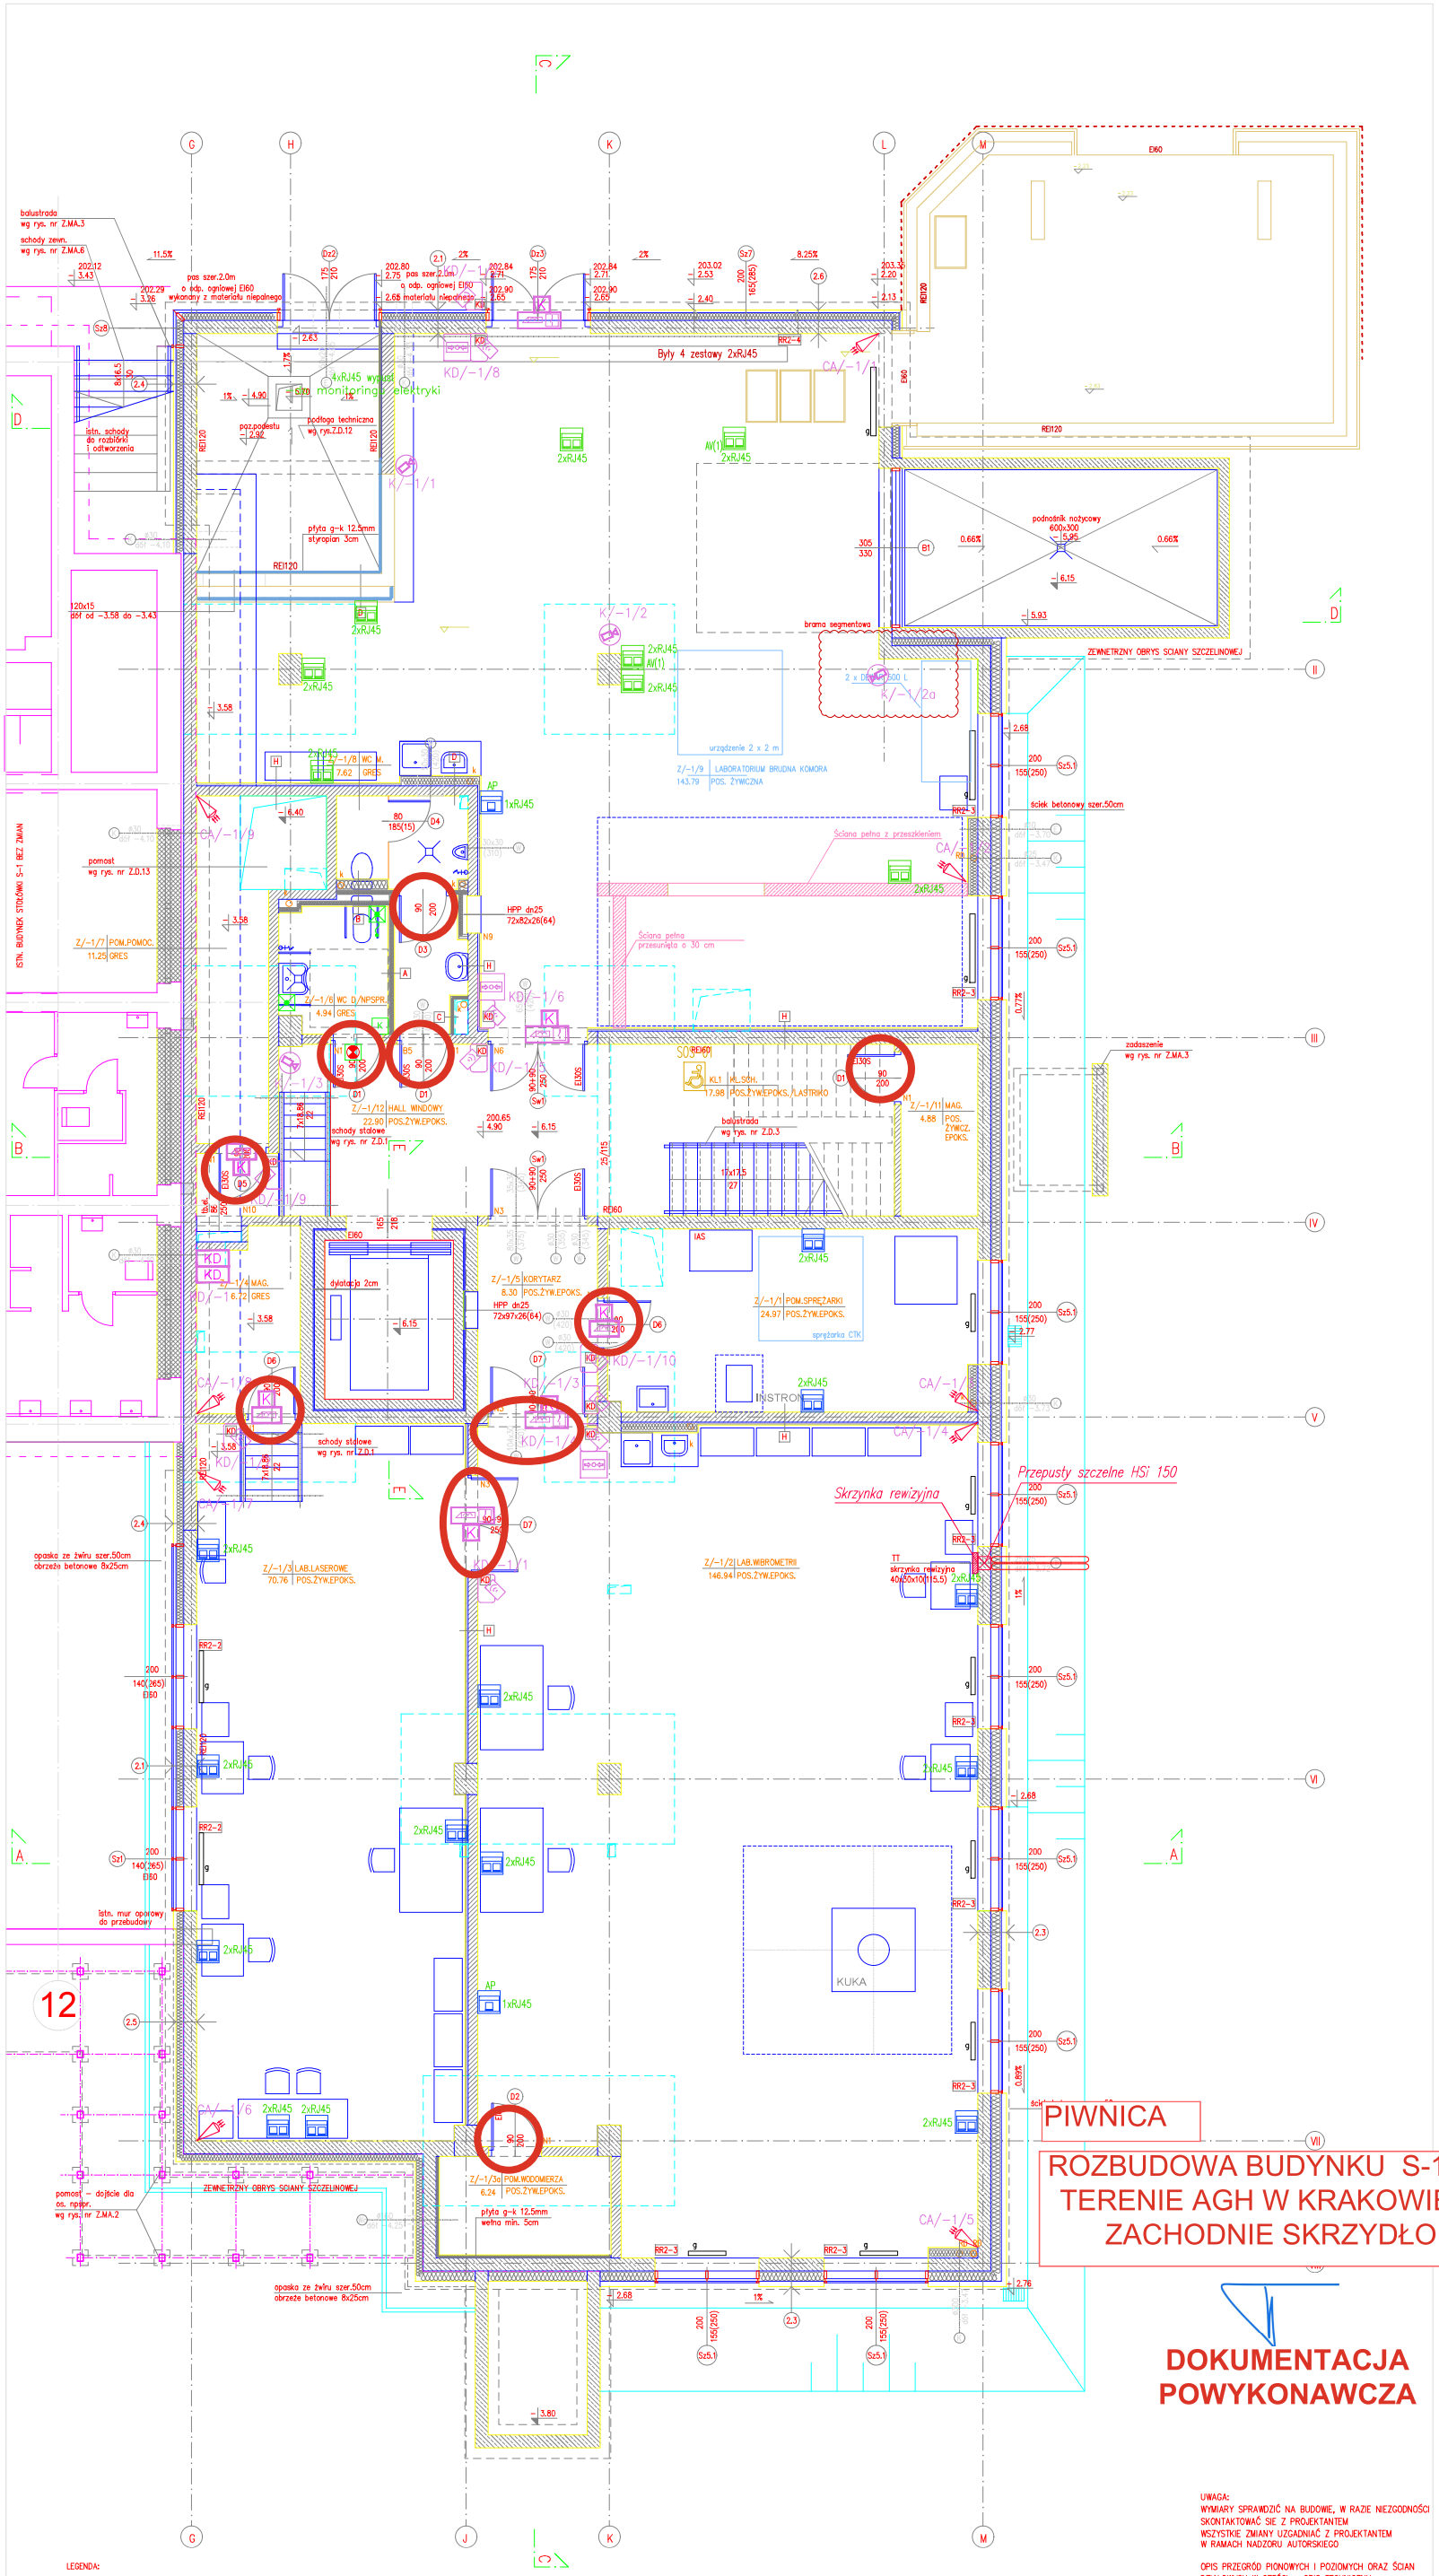
Przepusty szczelne HSi 150
Skrzynka rewizyjna
PIWNICA
ROZBUDOWA BUDYNKU S-1 NA TERENIE AGH W KRAKOWIE O ZACHODNIE SKRZYDŁO
DOKUMENTACJA POWYKONAWCZA
12
KUKA
INSTRON
Były 4 zestawy 2xRJ45
ZEWNĘTRZNY OBRYS ŚCIANY SZCZELINOWEJ
LEGENDA:
UWAGA:
WYMIARY SPRAWDZIĆ NA BUDOWIE, W RAZIE NIEZGODNOŚCI SKONTAKTOWAĆ SIĘ Z PROJEKTANTEM
WSZYSTKIE ZMIANY UZGADNIAĆ Z PROJEKTANTEM W RAMACH NADZORU AUTORSKIEGO
OPIS PRZEGRÓD PIONOWYCH I POZIOMYCH ORAZ ŚCIAN DZIAŁOWYCH W CZĘŚCI – OPIS TECHNICZNY
NADZÓR AUTORSKI
SKRZYDŁO ZACHODNIE RZUT PIWNIC
1:50
z1.01