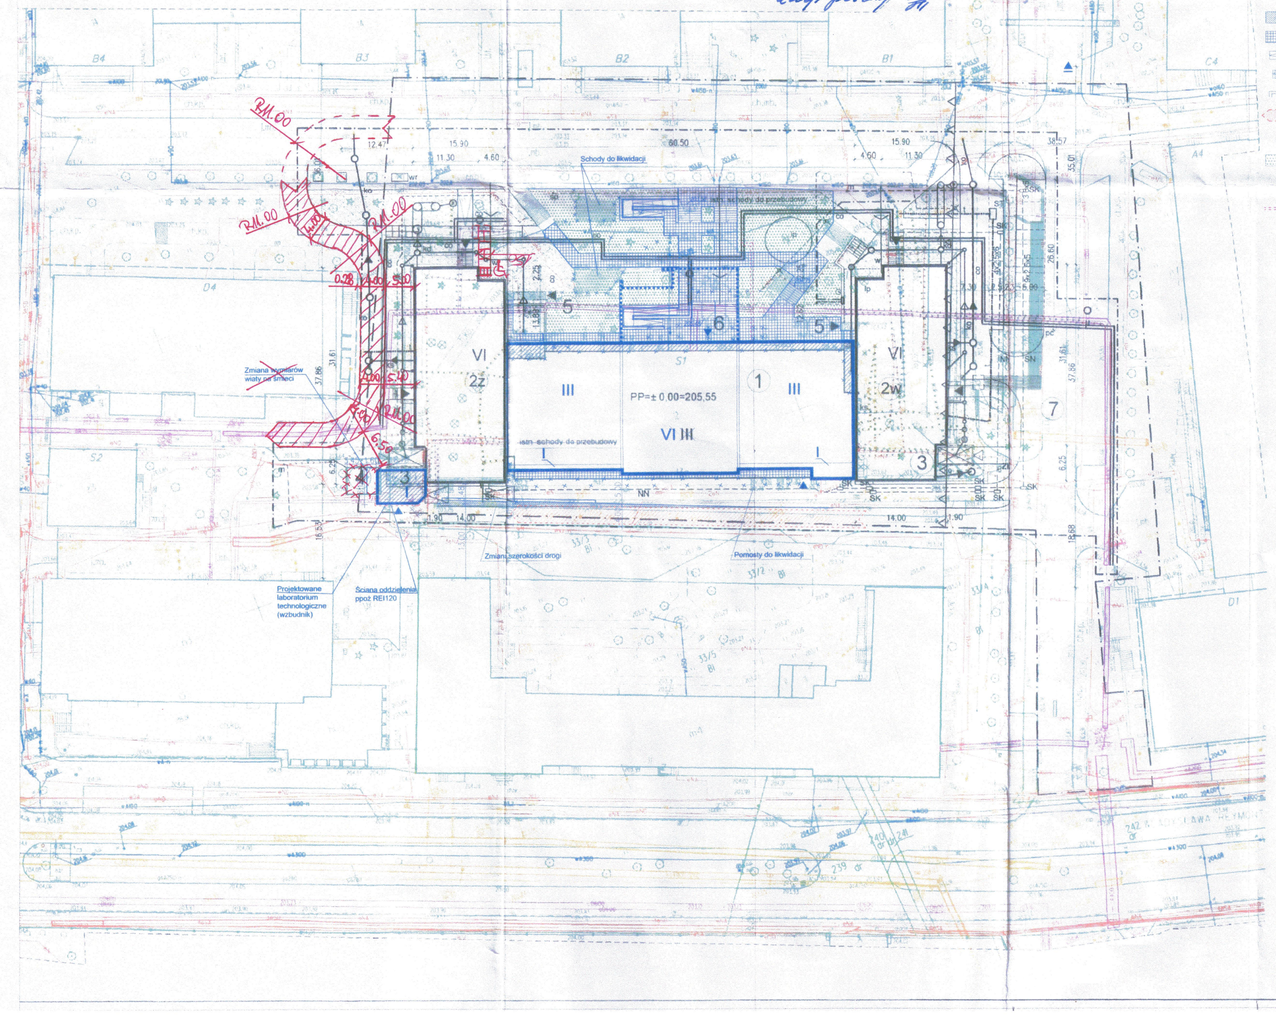

LEGENDA dla PB-Z:

- Projektowana rozbudowa (linia przerwyaną oznaczono nadwieszenia)
- Wejścia do projektowanego budynku
- Ilość kondygnacji nadziemnych
- Istn. elementy do rozbiórki
- Proj. przebudowa infrastruktury komunikacyjnej
- Proj. jezdnia - nawierzchnia utwardzona z kostki
- Proj. chodniki - nawierzchnia utwardzona z kostki
- Proj. pochylnia
- Proj. schody terenowe
- Proj. murki oporowe
- Droga pożarowa
- Projektowana zieleń:
- Tereny biologicznie czynne - stan projektowany
- Przebudowa infrastruktury c.o.
- Projektowany przyłącz c.o. - zmiana trasy - nie objęte wnioskiem o pozwolenie na budowę

mapa zawiera elementy graficzne decyzji nr AU-2/7331/2702/10 o ustaleniu lokalizacji inwestycji celu publicznego z dnia 10.09.2010 (nieprzekraczalna linia zabudowy)

URZĄD MIASTA KRAKOWA WYDZIAŁ ARCHITEKTURY I URBANISTYKI
Projekt budowlany zatwierdzo dnia 13.03.20 na decyzji 7331/640.2.2021 pozwolenie na budowę AU-01-2.6740.2.445.2021.660 podpis, pieczęć
z up. PREZYDENTA MIASTA Katarzyna Kaja Kierownik Referatu w Wydziale Architektury i Urbanistyki

GEODETA UPRAWNIONY Nr upr. zaw. 9738 mgr inż. Jacek Chyła

RZECZOZNAWCA DO SPRAW ZABEZPIECZEŃ PRZECIWPOŻAROWYCH mgr inż. Andrzej Pozierak Nr upr. KG PSP 145/93 Kraków, dnia 11.08.2017 Zgodność projektu z wymaganiami ochrony przeciwpożarowej stwierdzam bez uwag z uwagami

12.10.17 23/10/17

RZECZOZNAWCA DO SPRAW ZABEZPIECZEŃ PRZECIWPOŻAROWYCH mgr inż. Marcin Szewerniak Nr upr. 628/2005
Kraków, 6.10.17 (miejscowość, data)
Zgodność projektu z wymaganiami ochrony przeciwpożarowej stwierdzam
bez uwag z uwagami
na podstawie WD 3935.39.2017 z dnia 25.07.17 r.

Elementy bez zmian do PB zatwierdzonego decyzją o p.n.b. nr 2544/740.2/2018 z dnia 06.03.2018r.

Usługi Geodezyjne POMIAR Jacek Chyła
30-021 Kraków, ul. Malborska 110
REGON: 121262703 NIP: 6751951308
tel. +48 605245165
e-mail: pomiar@gmail.com
Nr robót: 8/2017
DATA: 30 CZE 2017

7.125.11.07.4.3

Mapa zawiera oznaczenia, nie objęte katalogiem BDOT500,GESUT
LEGENDA
A4, C4, B1 oznaczenia budynków na terenie AGH

ZMIANY WPROWADZONE NA BUDOWIE SĄ ZMIANAMI NIESTANOWIĄCYMI Z PUNKTU WIDZENIA PRAWA BUDOWLANEGO

DR INŻ. ARCH. MATEUSZ MANECKI UPRAWNIENIA BUDOWLANE DO PROJEKTOWANIA BEZ OGRANICZEŃ W SPECJALNOŚCI ARCHITEKTONICZNEJ NUMER EWIDENCYJNY MPDIA/E/0009

Nie wykazuje się istnienia w terenie mapy nie wykazanych na niniejszej mapie urządzeń podziemnych, które nie były zgłoszone do ewidentyzacji powykonawczej lub o których brak jest informacji w instytucjach branżowych i ZUDP.

identyfikator zgłoszenia prac: GD-13.6640.3937/2017 Nr ks.rob.: 8/2017

MAPA DO CELÓW PROJEKTOWYCH

SKALA 1:500 sekcja: 7.125.11.07.4.1
woj. małopolskie
m. KRAKÓW

126102_9.0012, Krowodrza
nr obrębu nr obrębu Nazwa obrębu nazwa

PRZEDMIOT AKTUALIZACJI:
Teren AGH przy ul.Reymonta
działka: 19/47

Układ współrz. x, y : "2000" strefa 7 pkt.21
Układ wysokości: KRONSZTADT 86

2017-06-30 Stan na dzień
2017-06-30 Data opracowania

Mapa opracowana na podstawie danych numerycznej mapy zasadniczej, numerycznej mapy ewidencji gruntów - budynków oraz pomiaru uzupełniającego.
W zakresie opracowania mapy brak ważnych projektów specjalnego użytkowania wydanych w Z.U.D.P. Stan na dzień 2015-11-03.
Mapa została wykonana z ustaleniem obrębów służebnościami gruntowymi ujawnionymi w księgach wieczystych.
Na dzień 2017-06-30 brak w KW KR1M/00265703/3 obciążeń działki 19/47 służebnością.

LEGENDA:

- proj. przebudowa infrastruktury wodociągowej i kanalizacyjnej
- proj. instalacja kanalizacji opadowej z systemem retencji kanałowej
- proj. instalacja kanalizacji sanitarnej
- proj. instalacja kanalizacji ogólnospławnej
- proj. separator
- proj. pompownia
- istn. instalacja kanalizacji do likwidacji
- proj. instalacja wodociągowa
- istn. instalacja wodociągowa do likwidacji
- proj. przebudowa infrastruktury cieplowniczej
- proj. przebudowa sieci cieplowniczej
- istn. sieć ciepłownicza do likwidacji
- proj. instalacja pomp ciepła
- proj. przebudowa infrastruktury gazowej
- proj. przyłącz gazu
- proj. instalacja gazowa
- proj. skrzynka przyłączeniowa
- istn. sieć gazowa do likwidacji
- proj. przebudowa infrastruktury energetycznej
- proj. kanalizacja kablowa SN
- proj. kanalizacja kablowa NN
- proj. kable zasilające oświetlenie terenu, pompownie i stacje pogodowe
- proj. oprawy oświetleniowe terenu
- proj. studnia kablowa
- proj. mufa kablowa
- proj. złącze kablowe
- istn. stacja pogodowa
- istn. kable energetyczne do likwidacji
- istn. oprawy oświetlenia terenu do likwidacji
- proj. przebudowa infrastruktury teletechnicznej
- proj. przebudowa kanalizacji kablowej i instalacja teletechnicznej
- proj. studnia teletechniczna
- proj. rura ochronna

- granica opracowania
- 1 istn. budynek S-1
- 2z proj. budynek - skrzydło zachodnie
- 2w proj. budynek - skrzydło wschodnie (część zrealizowana)
- 3 proj. podnośnik dla samochodów
- 4 proj. wiata śmietnikowa
- 5 proj. wejście dla os. npspr. (pomost)
- 6 istn. taras i kanał technologiczny
- 7 proj. studnia dla wymienników otworowych
- proj. wejście do budynku
- proj. wjazd na podnośnik
- istn. wiata na rowery do przebudowy
- istn. obiekty budowlane do rozbiórki
- istn. i proj. obiekty podziemne
- proj. przebudowa infrastruktury drogowej
- proj. jezdnia i chodniki
- proj. przebudowa pomostów
- proj. przebudowa pochylni
- proj. schody zewnętrzne
- proj. murki oporowe
- proj. wpusty odwodnieniowe
- proj. zieleń
- istn. drzewa do wycięcia lub nieistniejące w terenie
- istn. drzewo (lipa) do przesadzenia
- wskazane miejsce przesadzenia lipy
- proj. skarpy
- proj. zieleń niska (trawniki)
- granica terenu objętego ULICP
- nieprzekraczalna linia zabudowy

URZĄD MIASTA KRAKOWA WYDZIAŁ ARCHITEKTURY I URBANISTYKI 30-533 Kraków, Rynek Podgórski 1

URZĄD MIASTA KRAKOWA WYDZIAŁ ARCHITEKTURY I URBANISTYKI 31-064 Kraków, ul. Mogilska 41

URZĄD MIASTA KRAKOWA WYDZIAŁ ARCHITEKTURY I URBANISTYKI
Projekt budowlany zatwierdzo dnia 6.08.2018 na decyzji 2546/740.2.2018 pozwolenie na budowę AU-01-1.6740.2.275.2018/1916 podpis, pieczęć
z up. PREZYDENTA MIASTA Jerzy Wawczak Kierownik Referatu w Wydziale Architektury i Urbanistyki

AUTORSKA PRACOWNIA PROJEKTOWA Jerzy Wawczak Kraków, ul. Bronowicka 46 tel. 012 6372 [illegible]

2018-01-18

Uzgodniono do wydania wymagań niezbędnych do zastrzeżeń i uzgodnień Rzeczoznawca ds. Ochrony Przeciwpożarowej mgr inż. Mieczysław Pawlak Nr uprawnienia 15-PP-0243 Data 19.01.2018 Nr 1/2018

AUTORSKA PRACOWNIA PROJEKTOWA Kraków ul. Bronowicka 46

Obiekt: Rozbudowa budynku S-1 z zachodnia i wschodnia skrzydła w ramach inwestycji pn. "Rozbudowa i nadbudowa budynku S-1" Działka nr 19/47 obr. 12 Krowodrza, ul. W. Reymonta 13a, Kraków

Inwestor: Akademia Górniczo-Hutnicza im. Stanisława Staszica w Krakowie Al. Mickiewicza 30, 30-059 Kraków

Projektował: dr inż arch. J.Wawczak
Sprawdził: mgr inż arch. E.Wawczak
Kierownik pr.: mgr inż arch. A.Cichy
Projekt uzgodniono:
Projekt budowlany: PROJEKT ZAGOSPODAROWANIA TERENU
Tytuł rysunku: SYTUACJA
Branża: ARCH
Stadium: PB
Data: 09.2017
Skala: 1:500
Nr rys.: 1.
Format rys.: A2+
PRJ. NR 192/2017
PRAWA AUTORSKIE ZASTRZEŻONE

PROJEKT BUDOWLANY ZAMIENNY

FUNKCJA	NAZWISKO	NR UPRAWN.	SPECJALNOŚĆ	Data: CZERWIEC 2021
Projektant generalny	dr inż. arch. M.MANECKI	MPDIA/036/2009	Architektura	
Sprawdzający	mgr inż arch. M.S.CIROCKA	MPDIA/019/2003	Architektura	

MANECKI SP. Z O.O. SP. K.