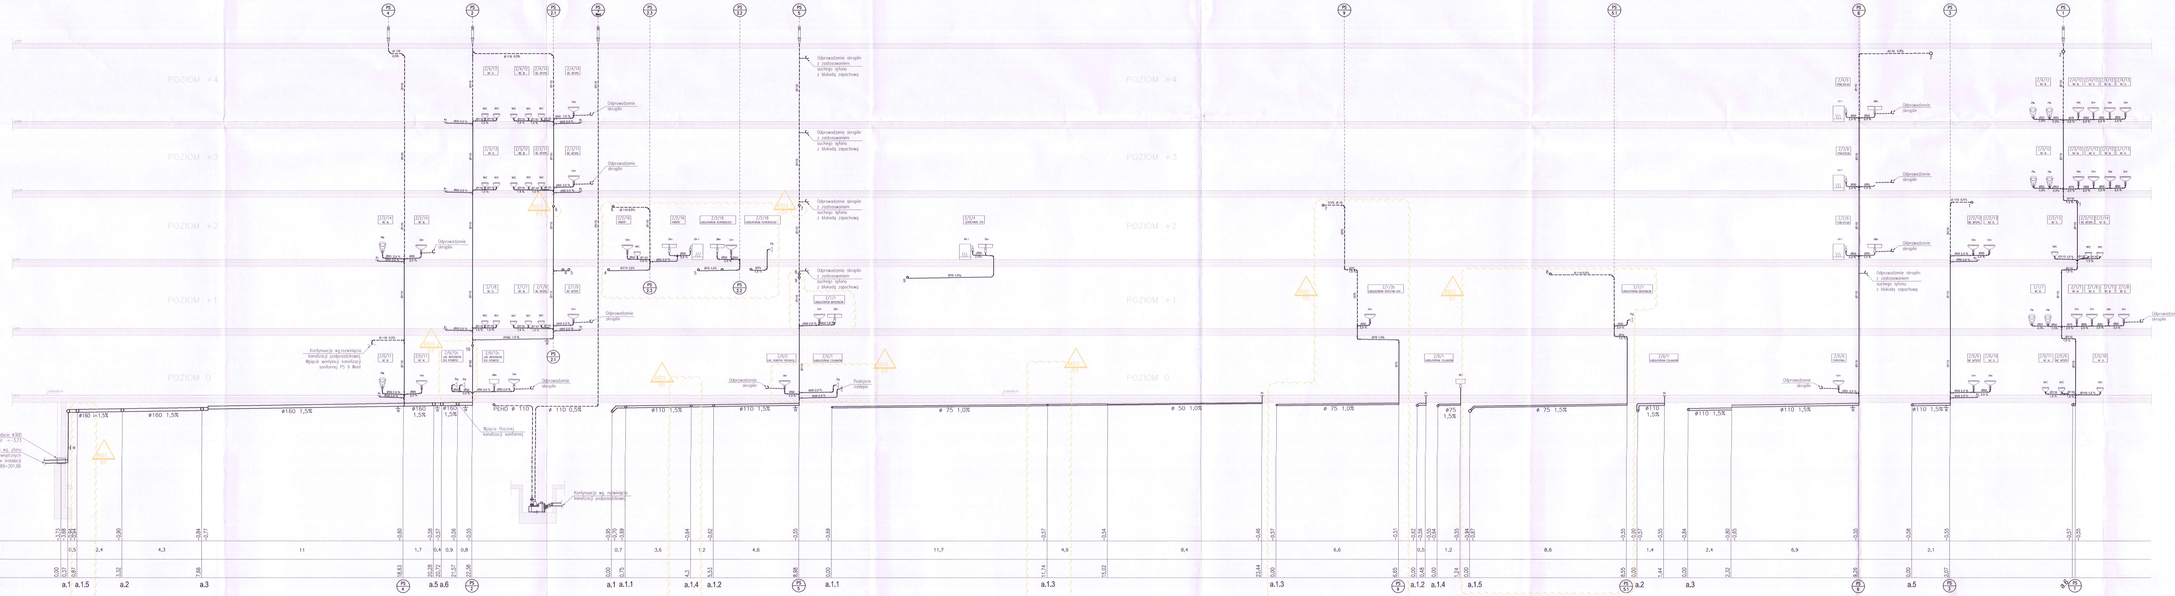

DOKUMENTACJA POWYKONAWCZA

NR. REW.	DATA	OPIS ZMIAN	PODPIS
01	13.03.2023	1. Dostosowanie instalacji do zmian architektonicznych	

UWAGI DOTYCZĄCE DOKUMENTACJI

1. Przed rozpoczęciem prac należy zapoznać się z dokumentacją wszystkich pozostałych instalacji oraz projektem architektury i konstrukcji. W przypadku rozbieżności w pomiędzy z elementów dokumentacji należy niezwłocznie taką sytuację projektantowi, który odpowiedzialny jest za rozwiązanie danej instalacji. Wykonawca ponosi pełną odpowiedzialność za wszelkie kolizje z innymi instalacjami mechanicznymi i elektrycznymi.
Wykonawca przed rozpoczęciem prac winien zgłosić projektantowi wszelkie rozbieżności przed winien zgłosić te wątpliwości projektantowi w pytaniu projektowego. Projektant zobowiązany będzie do pisemnego rozstrzygnięcia problemu.
3. Wykonawca zobowiązany jest do ścisłej współpracy z pozostałymi wszystkie do zrealizowania robót oraz z zapewnienia pełnej funkcjonalności wykonywanych instalacji.

PP PROJEKT	Kraków ul. Kleeberga 28/2
Obiekt: Rozbudowa budynku S-1 o zachodnie i wschodnie skrzydło w ramach inwestycji pn. "Rozbudowa II rozbudowa budynku S-1"	Kraków ul. Skotnicowska 40
na działce nr 15/97 obr. 12 Krowodrza ul. W. Pisarzowa 13a, Kraków	
Inwestor: Akademia Górniczo – Hutnicza im. Stanisława Staszica w Krakowie ul. Mickiewicza 30, 30-059 Kraków	

Projektował	mgr inż. Piotr Pawlik	
Sprawdził	mgr inż. Grzegorz Drozdowski	
Nadzorował	mgr inż. Krzysztof Wilkiewicz	
	mgr inż. Adrian Siekiera	
	mgr inż. Michał Frączek	
	mgr inż. Maciej Ciuba	

Projekt budowlany: PROJEKT WYKONAWCZY SKRZYDŁO ZACHODNIE

Branża: SAN
Nazwa: PW
Data: 12.2017
Skala: 1:100

Nr rys. 3.11
Ostatni nr -

Temat rysunku: INSTALACJE KANALIZACJI ROZWINIĘCIE KANALIZACJI SANITARNEJ cz.1

PRJ. NR 10/2/2017

PRAWA AUTORSKIE ZASTRZEŻONE