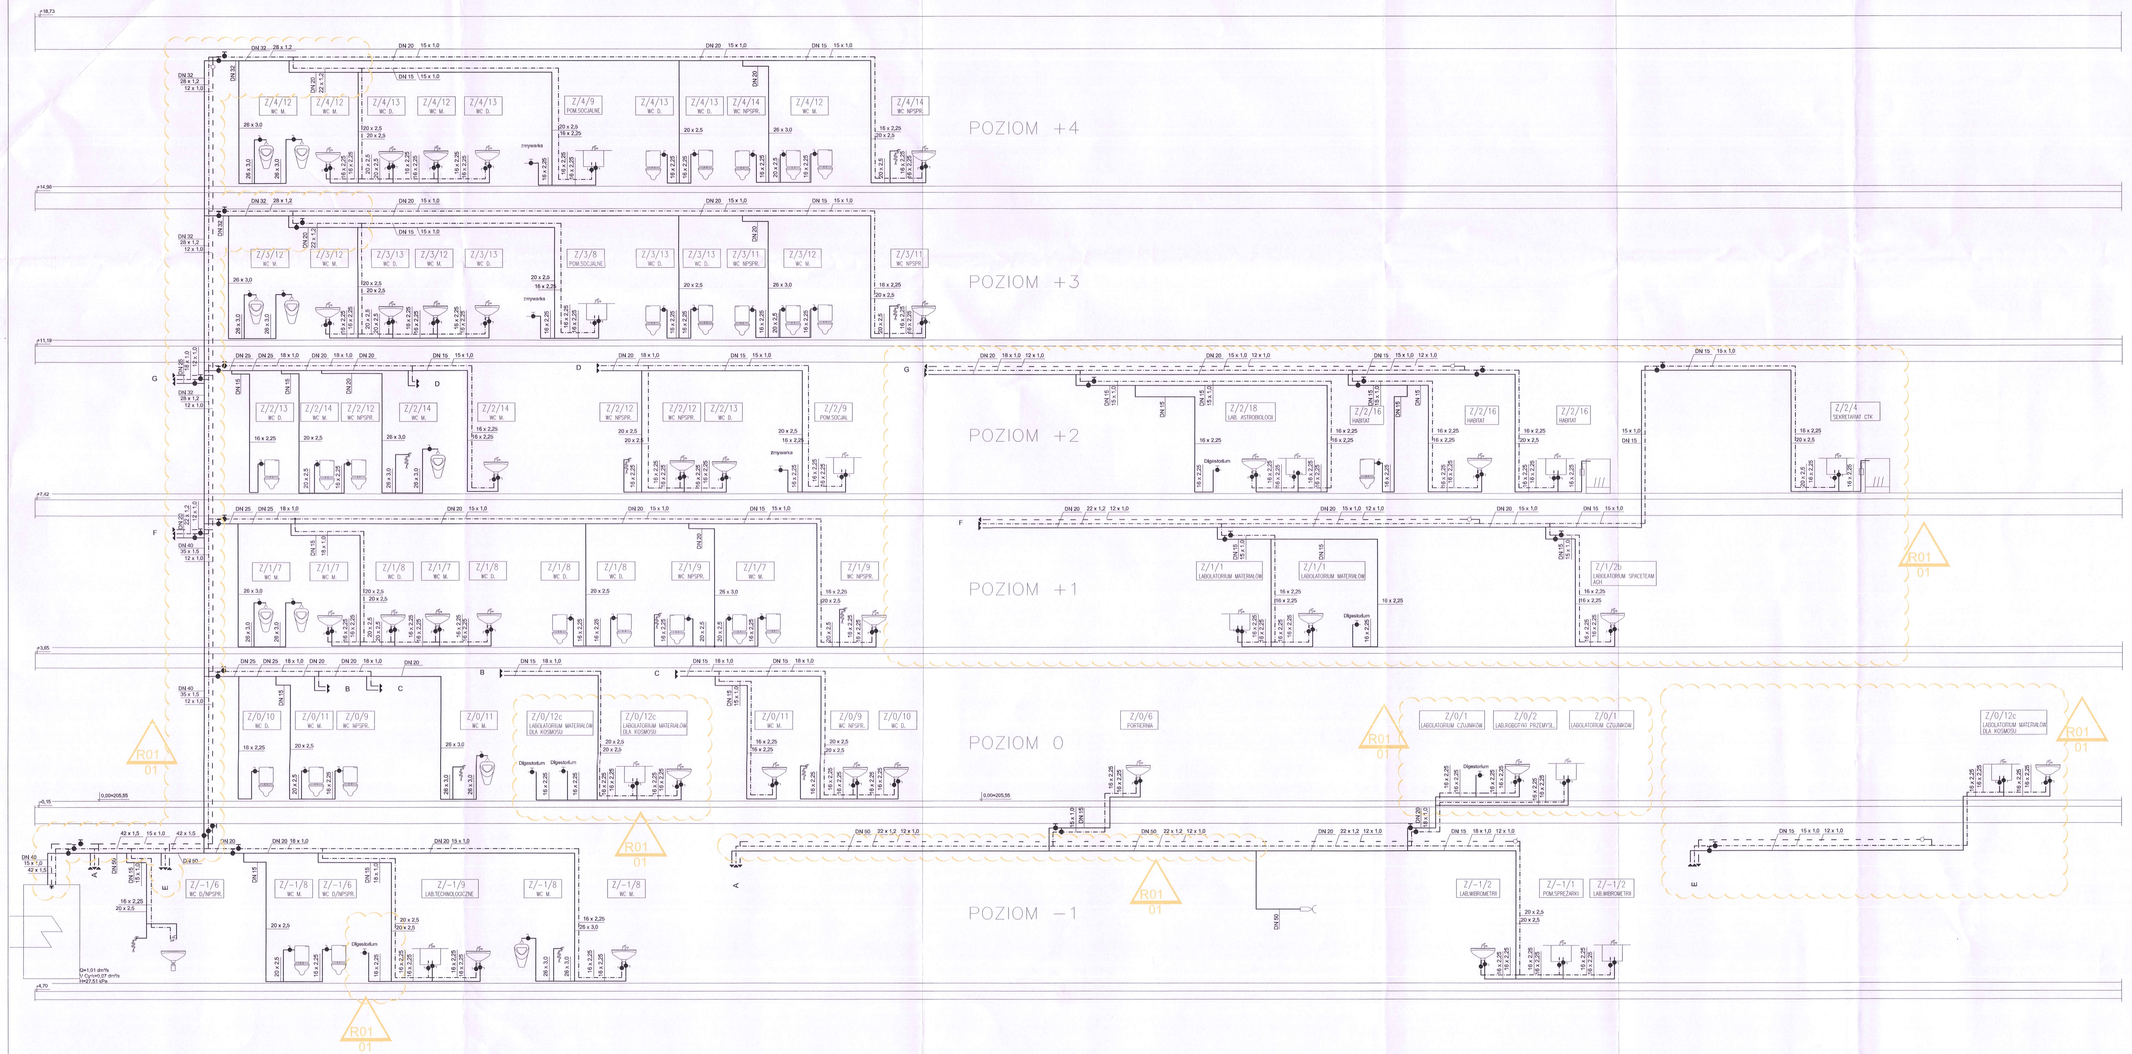

DOKUMENTACJA POWYKONAWCZA

NR REW. REWIZJE	DATA	OPIS ZMIANY	PODPIS
01	13.02.2023	1. Dostosowanie instalacji do zmian architektonicznych	

UWAGI OGÓLNE DO DOKUMENTACJI:

1. Przed rozpoczęciem prac należy zapoznać się z dokumentacjami wszystkich pozostałych instalacji oraz projektem architektury i konstrukcji. W przypadku rozbieżności w jakimkolwiek z elementów dokumentacji należy rozbieżność taką zgłosić projektantowi, który zobowiązany będzie do pisemnego rozstrzygnięcia problemu. Wykonawca jest zobowiązany do dokonania koordynacji montażowych niniejszych instalacji z innymi instalacjami mechanicznymi i elektrycznymi.
2. Rysunki i część opisowa są częściami dokumentacji wzajemnie uzupełniającymi się. Wszystkie elementy ujęte w części opisowej a nie pokazane na rysunkach oraz pokazane na rysunkach a nie ujęte w części opisowej winny być traktowane jakby były ujęte w obu. W przypadku wątpliwości co do interpretacji niniejszej dokumentacji, Wykonawca przed rozpoczęciem prac winien zgłosić te wątpliwości projektantowi w postaci zapytania projektowego. Projektant zobowiązany będzie do pisemnego rozstrzygnięcia problemu.
3. Wykonawca poszczególnych robót ma uwzględnić wszystkie elementy niezbędne do zrealizowania całości prac i zapewnienia pełnej funkcjonalności wykonywanych instalacji.

PP PRIROJEKT		Kraków ul. Kielecka 28/2	
Dzielnica: Rozbudowa budynku S-1 o zachodnie i wschodnie skrzydło w ramach inwestycji pn. "Rozbudowa i nadbudowa budynku S-1" Dzielnica nr 19/47 obr. 12 Krowodrza, ul. W. Reymonta 13a, Kraków		Kraków ul. Bieżanowska 46	
Inwestor: Akademia Górniczo - Hutnicza im. Stanisława Staszica w Krakowie Al. Mickiewicza 30, 30-059 Kraków			
Projektował:	mgr inż. Piotr Pawlik	MAP/0238/POOS/05	
Sprawdził:	mgr inż. Grzegorz Drozdowski	MAP/0458/PWBS/13	
Współpracuje:	mgr inż. Krzysztof Wiśniewski		
	mgr inż. Adrian Stelmach		
	mgr inż. Michał Frączek		
	mgr inż. Maciej Gudec		
Projekt (opracowanie): PROJEKT WYKONAWCZY SKRZYDŁO ZACHODNIE		Branża: SAN.	Nr rys.: 2.11
		Stadium: PW	
		Data: 12.2017	Format rys.: -
Tytuł rysunku: INSTALACJE WODY ROZWINIĘCIE		Skala: 1:100	
		PRJ. NR 192/2017	

PRAWA AUTORSKIE ZASTRZEŻONE