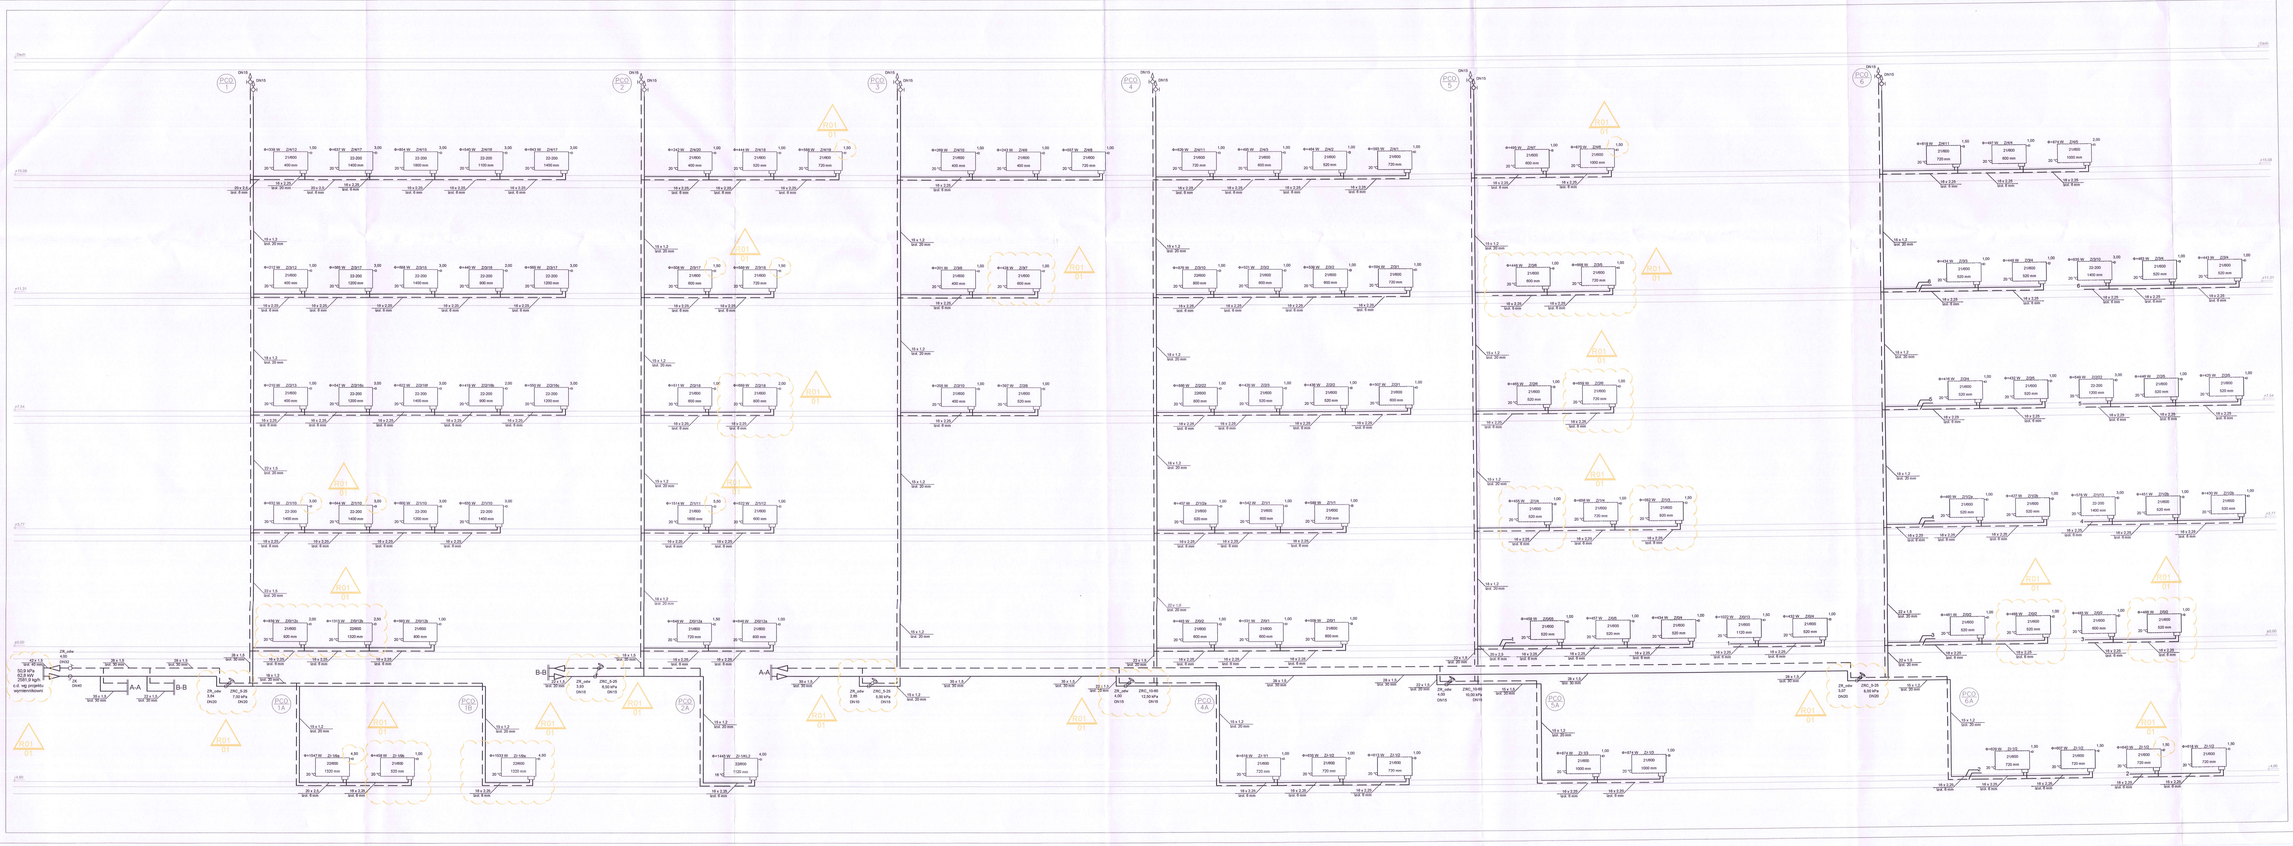

OZNACZENIA

- Zasilanie instalacja grzewcza 70°C
- Powrót instalacja grzewcza 50°C
- Regulator różnicy ciśnienia,
- Zawór równoważący
- Zawór kulowy odcinający
- Odpowietrznik automatyczny
- Opis pionu instalacyjnego

Nr pionu / Tymczasowa grzejnika — Grzejnik płytowy

DOKUMENTACJA POWYKONAWCZA

NR REW	DATA	OPIS ZMIANY	PODP
01	13.02.2023	1. Dostosowanie instalacji do zmian architektonicznych	

REMIZJE

POZIOM WYKOŃCZENIA POSADZKI -4,90m

PP PROJEKT — Kraków ul. Kielecka 29/2

Obiekt: Rozbudowa budynku S-1 o zachodnie i wschodnie skrzydło w ramach inwestycji pn. "Rozbudowa i nadbudowa budynku S-1" Działka nr 18/47 obr. 12 Krowodrza, ul. W. Reymonta 13a, Kraków

Inwestor: Akademia Górniczo - Hutnicza im. Stanisława Staszica w Krakowie Al. Mickiewicza 30, 30-059 Kraków

Projektował:	mgr inż. Piotr Pawlik	WARNIEJ/KUPCZYŃSKI	
Sprawdził:	mgr inż. Grzegorz Dwadzieński	WARNIEJ/KUPCZYŃSKI	
Współpraca:	mgr inż. Krzysztof Wilczewski		
	mgr inż. Adrian Stelmach		
	mgr inż. Michał Frączek		
	mgr inż. Maciej Guziec		

Projekt (opracowanie): PROJEKT WYKONAWCZY SKRZYDŁO ZACHODNIE

Tytuł opisu: INSTALACJE OGRZEWANIA ROZWINIĘCIE C.O.

Branża: SAN. Skrzydło: PW Data: 12.2017 Skala: 1:100

Nr tyt.: 1.1 Zmiana tyt.: -

PRJ. NR 192/2017

PRAWA AUTORSKIE ZASTRZEŻONE