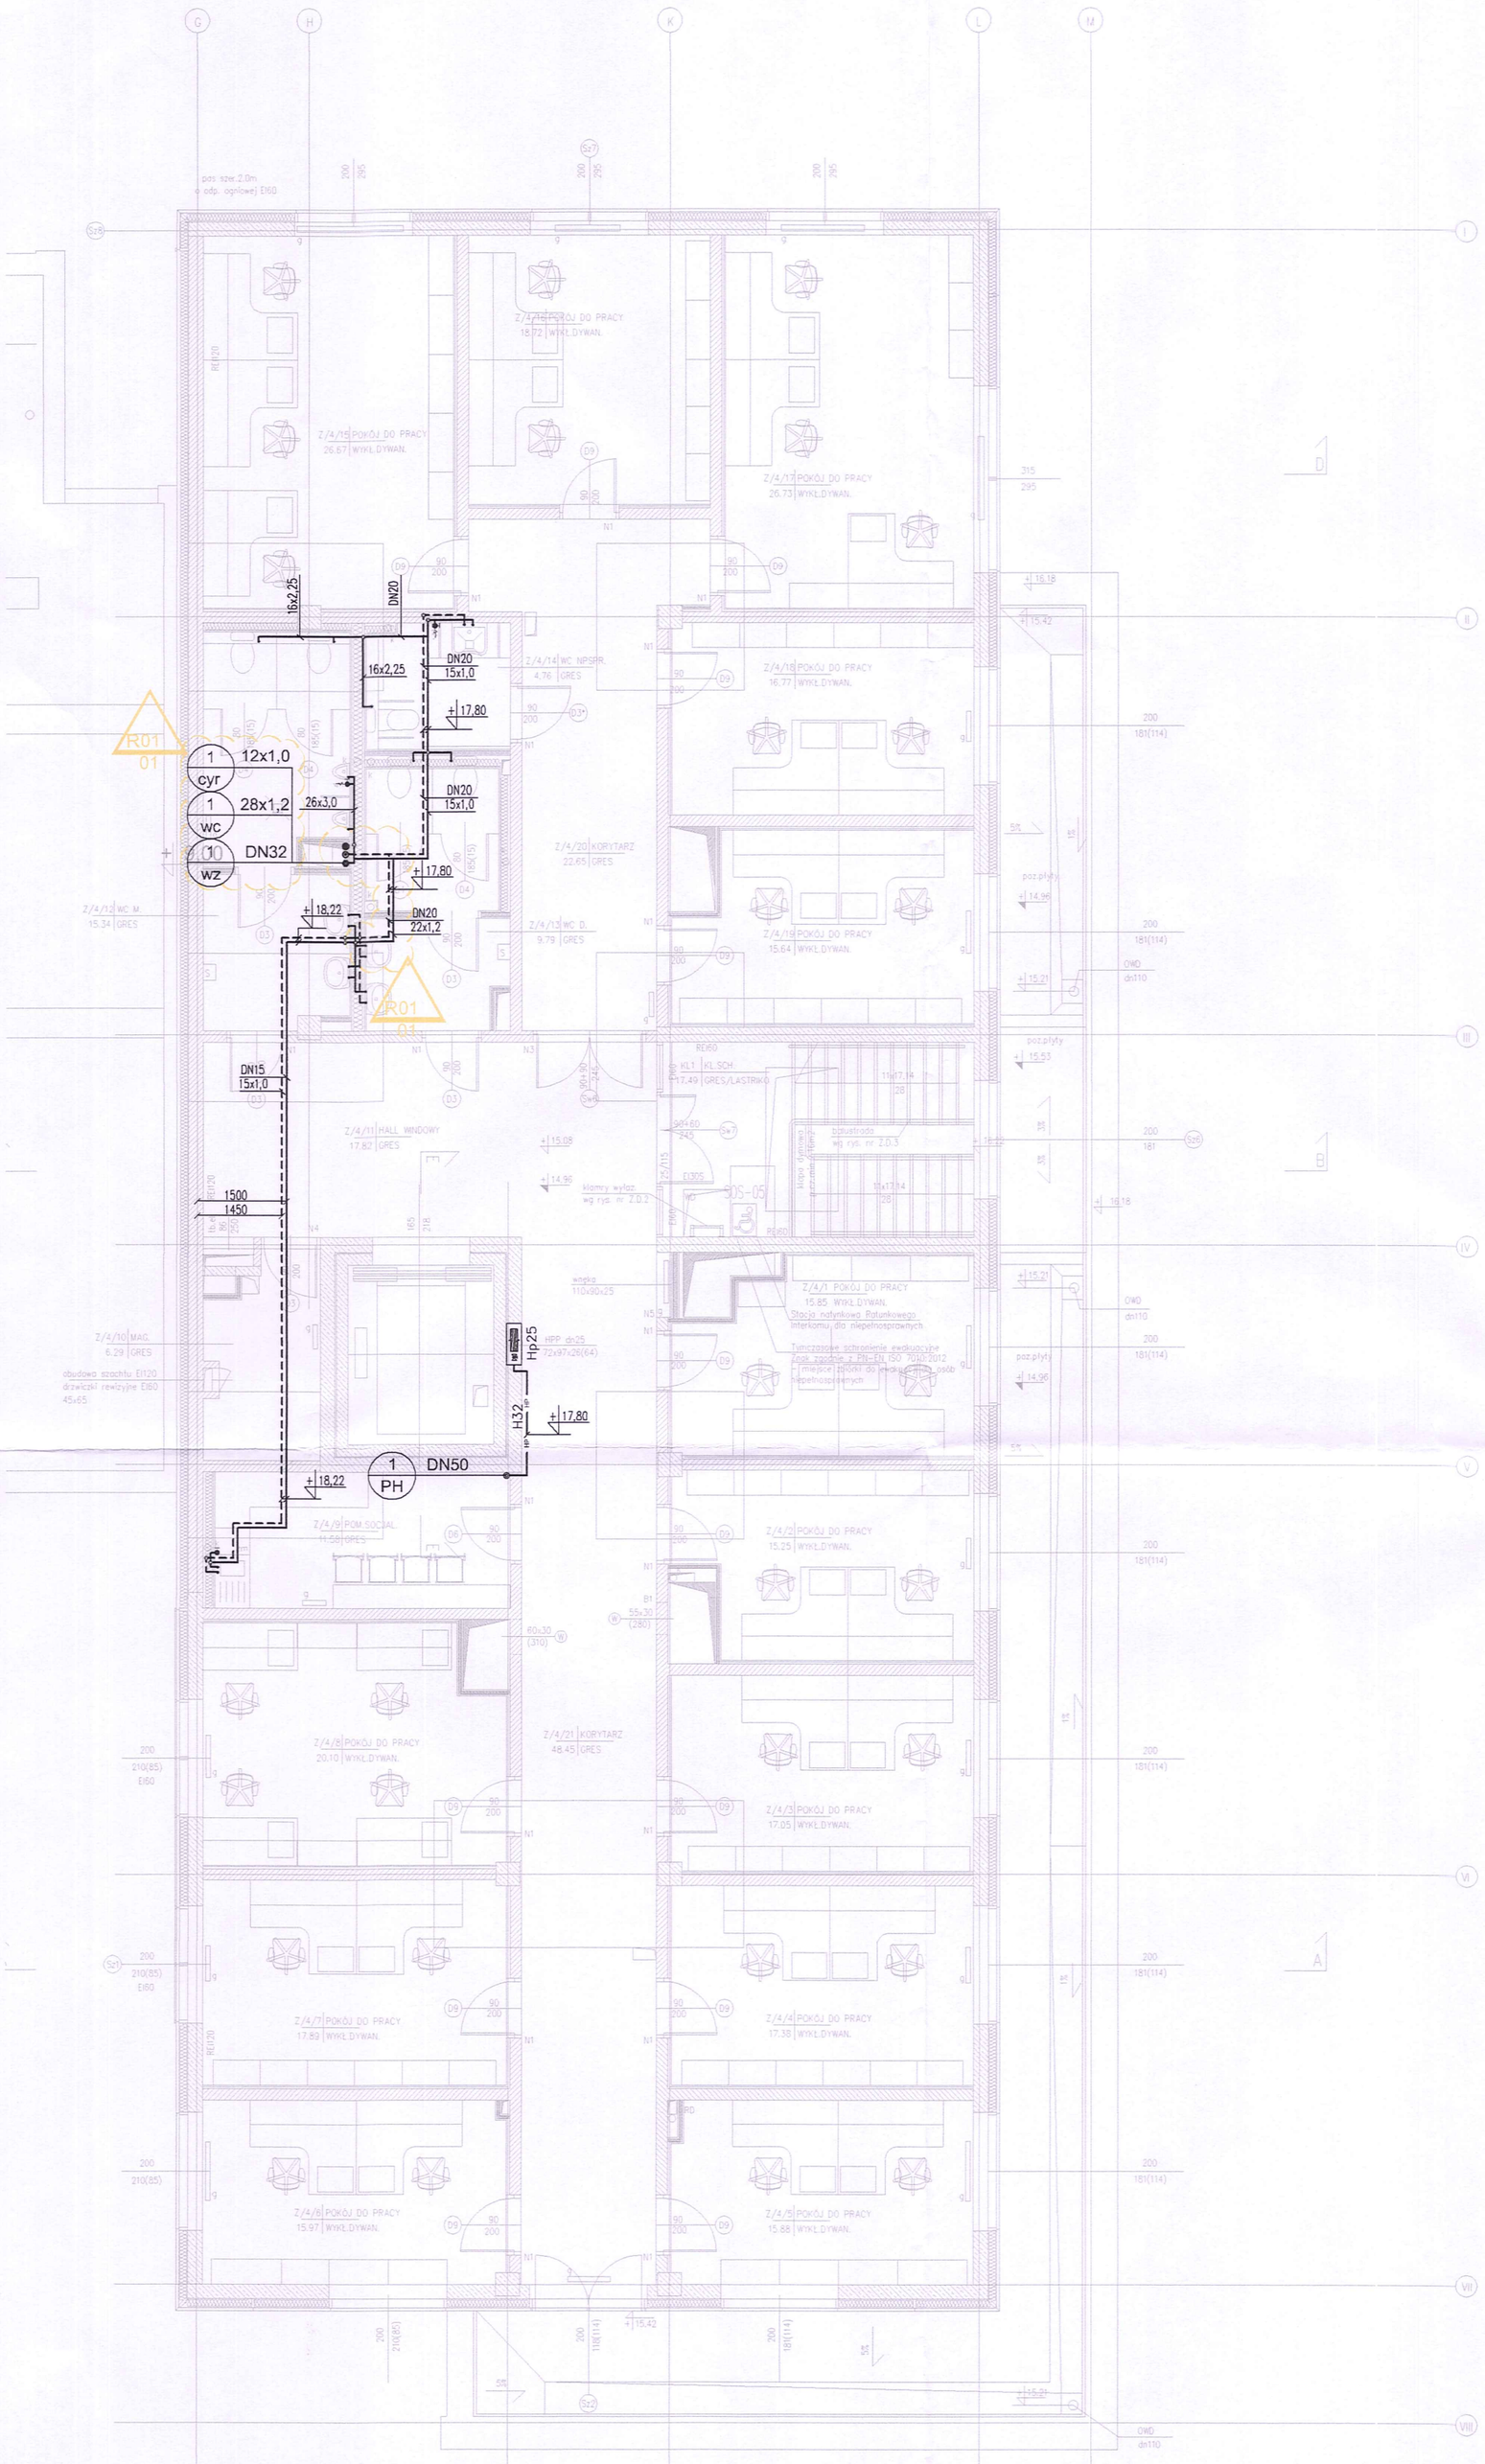

LEGENDA

- DN40 — RUROCIĄG WODY ZIMNEJ
- DN40 — RUROCIĄG WODY CIEPŁEJ
- DN40 — RUROCIĄG WODY CYRKULACYJNEJ
- 50 HP HP — INSTALACJA HYDRANTÓW
- ZAWÓR KULOWY ODCINAJĄCY
- HYDRANT
- 15 / 2 / cyr — PION WODY CYRKULACYJNEJ
- 15 / 2 / wc — PION WODY CIEPŁEJ
- 20 / 2 / wz — PION WODY ZIMNEJ
- DN50 / PH / 2 — PION HYDRANTOWY
- ZAWÓR ZE ZŁĄCZKĄ DO WĘŻA
- ZESTAW WODOMIERZOWY
- ○○○A — ODEJŚCIE / ROZGAŁĘZIENIE
- ○○○ — ZMIANA RZĘDNEJ WYSOKOŚCI

DOKUMENTACJA POWYKONAWCZA

NR. REW.	DATA	OPIS ZMIANY	PODPIS
01	13.02.2023	1. Dostosowanie instalacji do zmian architektonicznych	
REWIZJE			

POZIOM WYKOŃCZENIA POSADZKI +15,08m

UWAGI OGÓLNE DO DOKUMENTACJI:

1. Przed rozpoczęciem prac należy zapoznać się z dokumentacjami wszystkich pozostałych instalacji oraz projektem architektury i konstrukcji. W przypadku rozbieżności w jakimkolwiek z elementów dokumentacji należy rozbieżność taką zgłosić projektantowi, który zobowiązany będzie do pisemnego rozstrzygnięcia problemu. Wykonawca jest zobowiązany do dokonania koordynacji montażowych niniejszych instalacji z innymi instalacjami mechanicznymi i elektrycznymi.
2. Rysunki i część opisowa są częściami dokumentacji wzajemnie uzupełniającymi się. Wszystkie elementy ujęte w części opisowej a nie pokazane na rysunkach oraz pokazane na rysunkach a nie ujęte w części opisowej winny być traktowane jckby były ujęte w obu. W przypadku wątpliwości co do interpretacji niniejszej dokumentacji, Wykonawca przed rozpoczęciem prac winien zgłosić te wątpliwości projektantowi w postaci zapytania projektowego. Projektant zobowiązany będzie do pisemnego rozstrzygnięcia problemu.
3. Wykonawca poszczególnych robót ma uwzględnić wszystkie elementy niezbędne do zrealizowania całości prac i zapewnienia pełnej funkcjonalności wykonywanych instalacji.

PP PRROJEKT — Kraków ul. Kielecka 28/2

Obiekt
Działka nr 19/47 obr. 12 Krowodrza, ul. W. Reymonta 13a, Kraków

Inwestor
Akademia Górniczo - Hutnicza im. Stanisława Staszica w Krakowie
Al. Mickiewicza 30, 30-059 Kraków

Projektował:	mgr inż. Piotr Pawlik	MAP/0238/POOS/05	
Sprawdził:	mgr inż. Grzegorz Drozdowski	MAP/0458/PWBS/19	
Współpraca:	mgr inż. Krzysztof Wiśniewski		
	mgr inż. Adrian Stelmach		
	mgr inż. Michał Frączek		
	mgr inż. Maciej Guziec		

Projekt (opracowanie)
PROJEKT WYKONAWCZY
SKRZYDŁO ZACHODNIE

Branża: SAN.
Stadium: PW
Data: 12.2017
Skala: 1:100
Nr rys.: 2.06
Format rys.: -

Treść rysunku
INSTALACJE WODY
RZUT 4 PIĘTRA

PRJ. NR 192/2017

PRAWA AUTORSKIE ZASTRZEŻONE