DOKUMENTACJA POWYKONAWCZA

LEGENDA

PS 1	PION KANALIZACJI SANITARNEJ
WD 1	WPUST KANALIZACJI DESZCZOWEJ
PD 1	PION KANALIZACJI DESZCZOWEJ GRAWITACYJNEJ
PL 1	PION KANALIZACJI DESZCZOWEJ PODCIŚNIENIOWEJ
ø160 PVC 1,0%	KANALIZACJA SANITARNA PODPODPOSADZKOWA
ø160 PVC 1,0%	KANALIZACJA SANITARNA W POSADZCE
ø160 PVC 1,0%	KANALIZACJA SANITARNA NADPODPOSADZKOWA
ø160 PVC 1,0%	KANALIZACJA PODSTROPOWA
ø200 PVC 1,0%	KANALIZACJA Z ISTNIEJĄCEGO BUDYNKU
ø25 PP 0,5%	SKROPLINY
ø110 PVC 0,5%	KANALIZACJA SANITARNA WENTYLACJA
ø160 PVC 1,0%	KANALIZACJA DESZCZOWA GRAWITACYJNA
ø110 PEHD	KANALIZACJA DESZCZOWA PODCIŚNIENIOWA
ø110 PEHD KS	KANALIZACJA TŁOCZNA SANITARNA
	WYWIEWKA DACHOWA
	WPUST DESZCZOWY
	WPUŚT PODŁOGOWY
RE	REWIZJA

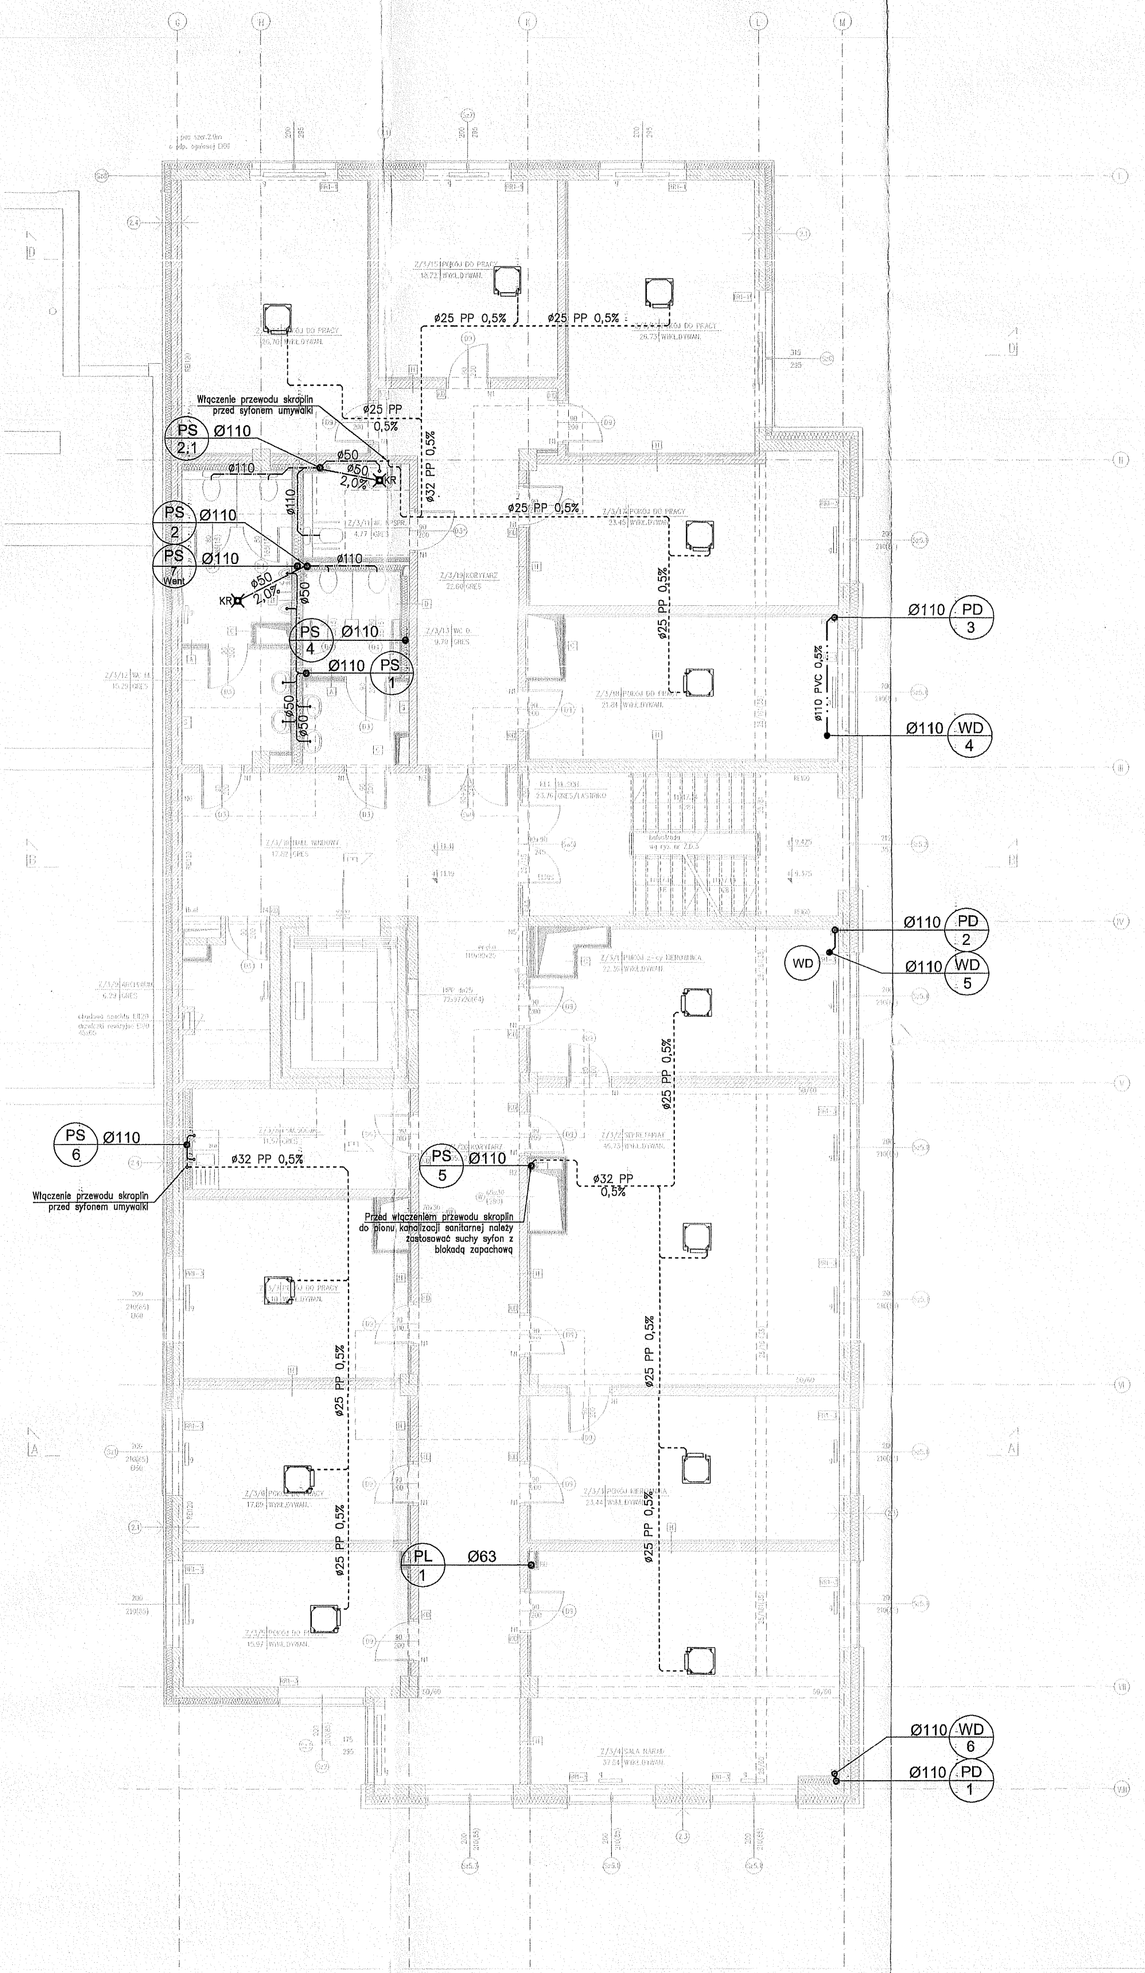

POZIOM WYKOŃCZENIA POSADZKI +11,31m

UWAGI OGÓLNE DO DOKUMENTACJI:

1. Przed rozpoczęciem prac należy zapoznać się z dokumentacjami wszystkich pozostałych instalacji oraz projektem architektury i konstrukcji. W przypadku rozbieżności w jakimkolwiek z elementów dokumentacji należy rozbieżność taką zgłosić projektantowi, który zobowiązany będzie do pisemnego rozstrzygnięcia problemu. Wykonawca jest zobowiązany do dokonania koordynacji montażowych niniejszych instalacji z innymi instalacjami mechanicznymi i elektrycznymi.
2. Rysunki i część opisowa są częściami dokumentacji wzajemnie uzupełniającymi się. Wszystkie elementy ujęte w części opisowej a nie pokazane na rysunkach oraz pokazane na rysunkach a nie ujęte w części opisowej winny być traktowane jakby były ujęte w obu. W przypadku wątpliwości co do interpretacji niniejszej dokumentacji, Wykonawca przed rozpoczęciem prac winien zgłosić te wątpliwości projektantowi w postaci zapytania projektowego. Projektant zobowiązany będzie do pisemnego rozstrzygnięcia problemu.
3. Wykonawca poszczególnych robót ma uwzględnić wszystkie elementy niezbędne do zrealizowania całości prac i zapewnienia pełnej funkcjonalności wykonywanych instalacji.

AUTORSKA PRACOWNIA PROJEKTOWA

Obiekt
Rozbudowa budynku S-1 d zachodnie i wschodnie skrzydło w ramach inwestycji pn. "Rozbudowa i nadbudowa budynku S-1"
Kraków ul. Bieżanowska 46
Działka nr 19/47 obr. 12 Krowodrza, ul. W. Reymonta 13a, Kraków

Inwestor
Akademia Górniczo - Hutnicza im. Stanisława Staszica w Krakowie
Al. Mickiewicza 30, 30-059 Kraków

Projektował:	mgr inż. Piotr Pawlik	MAP/0238/POOS/05	
Sprawdził:	mgr inż. Grzegorz Starnowski	MAP/0245/POOS/12	
Współpraca:	mgr inż. Grzegorz Drozdowski		
	mgr inż. Łukasz Mazur		
	mgr inż. Olga Wójcicka		

Projekt (opracowanie)
PROJEKT WYKONAWCZY
SKRZYDŁO ZACHODNIE

Branża: SAN.
Stadium: PW
Data: 12.2017
Skala: 1:100
Nr rys.: 3.06
Format rys.: -

Treść rysunku
INSTALACJE KANALIZACJI
RZUT 3 PIĘTRA

PRJ. NR 192/2017

PRAWA AUTORSKIE ZASTRZEŻONE