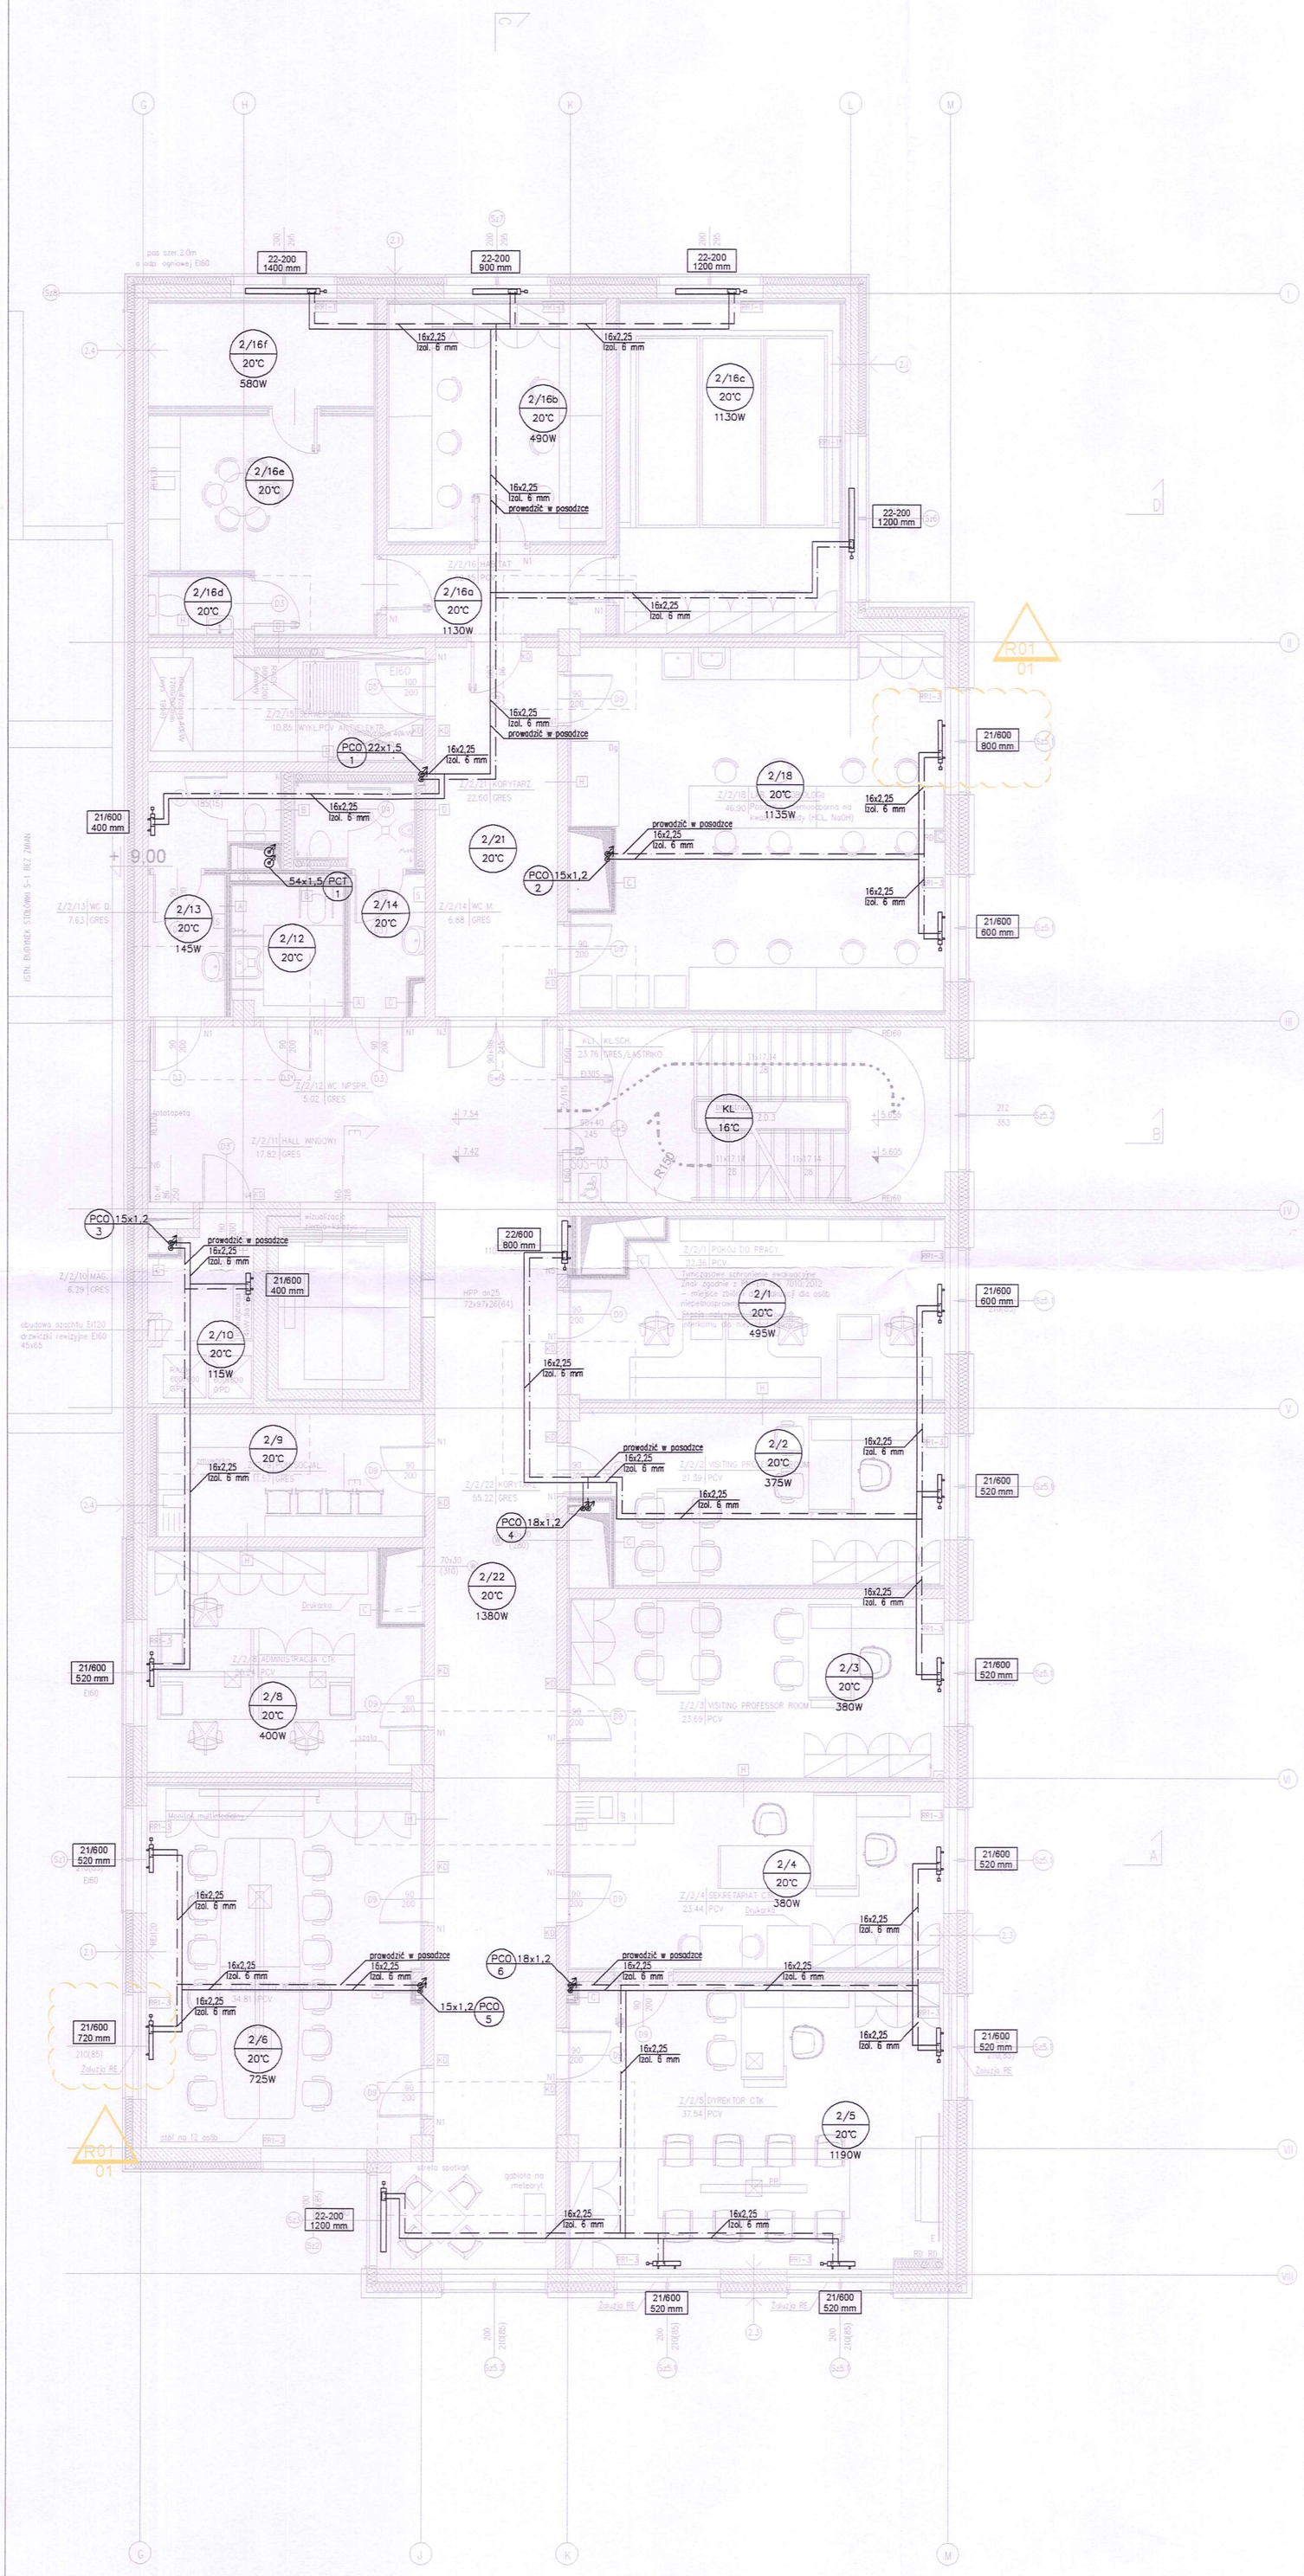

LEGENDA

- Zasilanie instalacja grzewcza CO (70°C)
- Powrót instalacja grzewcza CO (50°C)
- Zasilanie instalacja grzewcza CTW (60°C)
- Powrót instalacja grzewcza CTW (40°C)
- Kable grzewcze
- Przejście ogniochronne
- Piony instalacji
- Nr pomieszczenia
  Temp. wewnątrz pom. zima
  Zapotrzebowanie na ciepło dla pom.
- Opis pionu
- Opis działki (rura wielowarstwowa PE/AL)
  Inst. prowadzona w posadzce, w bruździe
- Opis działki (rura stalowa zagniatana)
  Inst. prowadzona pod stropem

- Zawór odcinający (kulowy, kołnierzowy)
- Regulator różnicy ciśnienia
- Zawór odcinający z nastawą wstępną
- Zawór spustowy
- Punkty stałe
- Grzejnik płytowy zintegrowany
  Typ/Wymiar
  H=600mm L=900mm D=75mm

PO –Poziom osi
PD –Poziom spodu
PG –Poziom góry

UWAGI:

1. Rzędne instalacji podano od poziomu wykończenia posadzki (+0,00m).
2. Przed zamówieniem elementów końcowych instalacji kolor należy potwierdzić u architekta.
3. Izolacje rur odczytywać z rysunku i opisu.

UWAGI OGÓLNE DO DOKUMENTACJI:

1. Przed rozpoczęciem prac należy zapoznać się z dokumentacjami wszystkich pozostałych instalacji oraz projektem architektury i konstrukcji. Wprzypadku rozbieżności wjakimkolwiek zelementów dokumentacji należy rozbieżność taką zgłosić projektantowi, który zobowiązany będzie do pisemnego rozstrzygnięcia problemu. Wykonawca jest zobowiązany do dokonania koordynacji montażowych niniejszych instalacji z innymi instalacjami mechanicznymi i elektrycznymi.
2. Rysunki i część opisowa są częściami dokumentacji wzajemnie uzupełniającymi się. Wszystkie elementy ujęte w części opisowej a nie pokazane na rysunkach oraz pokazane na rysunkach a nie ujęte w części opisowej winny być traktowane jakby były ujęte w obu. W przypadku wątpliwości co do interpretacji niniejszej dokumentacji, Wykonawca przed rozpoczęciem prac winien zgłosić te wątpliwości projektantowi w postaci zapytania projektowego. Projektant zobowiązany będzie do pisemnego rozstrzygnięcia problemu.
3. Wykonawca poszczególnych robót ma uwzględnić wszystkie elementy niezbędne do zrealizowania całości prac i zapewnienia pełnej funkcjonalności wykonywanych instalacji.

DOKUMENTACJA POWYKONAWCZA

NR. REW.	DATA	OPIS ZMIANY	PODPIS
01	13.02.2023	1. Dostosowanie instalacji do zmian architektonicznych	
REWIZJE			

POZIOM WYKOŃCZENIA POSADZKI -4,90m

PP PROJEKT — Kraków ul. Kielecka 28/2

Obiekt
Rozbudowa budynku S-1 o zachodnie i wschodnie skrzydło
w ramach inwestycji pn. "Rozbudowa i nadbudowa budynku S-1"
Działka nr 19/47 obr. 12 Krowodrza, ul. W. Reymonta 13a, Kraków

Inwestor
Akademia Górniczo - Hutnicza im. Stanisława Staszica w Krakowie
Al. Mickiewicza 30, 30-059 Kraków

Projektował:	mgr inż. Piotr Pawlik	MAP/0238/POOS/05	
Sprawdził:	mgr inż. Grzegorz Drozdowski	MAP/0458/PWBS/19	
Współpraca:	mgr inż. Krzysztof Wiśniewski		
	mgr inż. Adrian Stelmach		
	mgr inż. Michał Frączek		
	mgr inż. Maciej Guziec		

Projekt (opracowanie): PROJEKT WYKONAWCZY SKRZYDŁO ZACHODNIE	Branża: SAN.	Nr rys.: 1.04
	Stadium: PW	
	Data: 12.2017	Format rys.: -
Treść rysunku: INSTALACJE OGRZEWANIA RZUT 2 PIĘTRA	Skala: 1:100	
	PRJ. NR 192/2017	

PRAWA AUTORSKIE ZASTRZEŻONE