## LEGENDA

| | |
|---|---|
| PS / 1 | PION KANALIZACJI SANITARNEJ |
| WD / 1 | WPUST KANALIZACJI DESZCZOWEJ |
| PD / 1 | PION KANALIZACJI DESZCZOWEJ GRAWITACYJNEJ |
| PL / 1 | PION KANALIZACJI DESZCZOWEJ PODCIŚNIENIOWEJ |
| ø160 PVC KS 1,0% | KANALIZACJA SANITARNA PODPODPOSADZKOWA |
| ø160 PVC 1,0% | KANALIZACJA SANITARNA W POSADZCE |
| ø160 PVC 1,0% | KANALIZACJA SANITARNA NADPODPOSADZKOWA |
| ø160 PVC 1,0% | KANALIZACJA PODSTROPOWA |
| ø200 PVC 1,0% | KANALIZACJA Z ISTNIEJĄCEGO BUDYNKU |
| ø25 PP 0,5% | SKROPLINY |
| ø110 PVC 0,5% | KANALIZACJA SANITARNA WENTYLACJA |
| ø160 PVC 1,0% | KANALIZACJA DESZCZOWA GRAWITACYJNA |
| ø110 PEHD | KANALIZACJA DESZCZOWA PODCIŚNIENIOWA |
| ø110 PEHD KS | KANALIZACJA TŁOCZNA SANITARNA |
| | WYWIEWKA DACHOWA |
| | WPUST DESZCZOWY |
| | WPUST PODŁOGOWY |
| RF | REWIZJA |

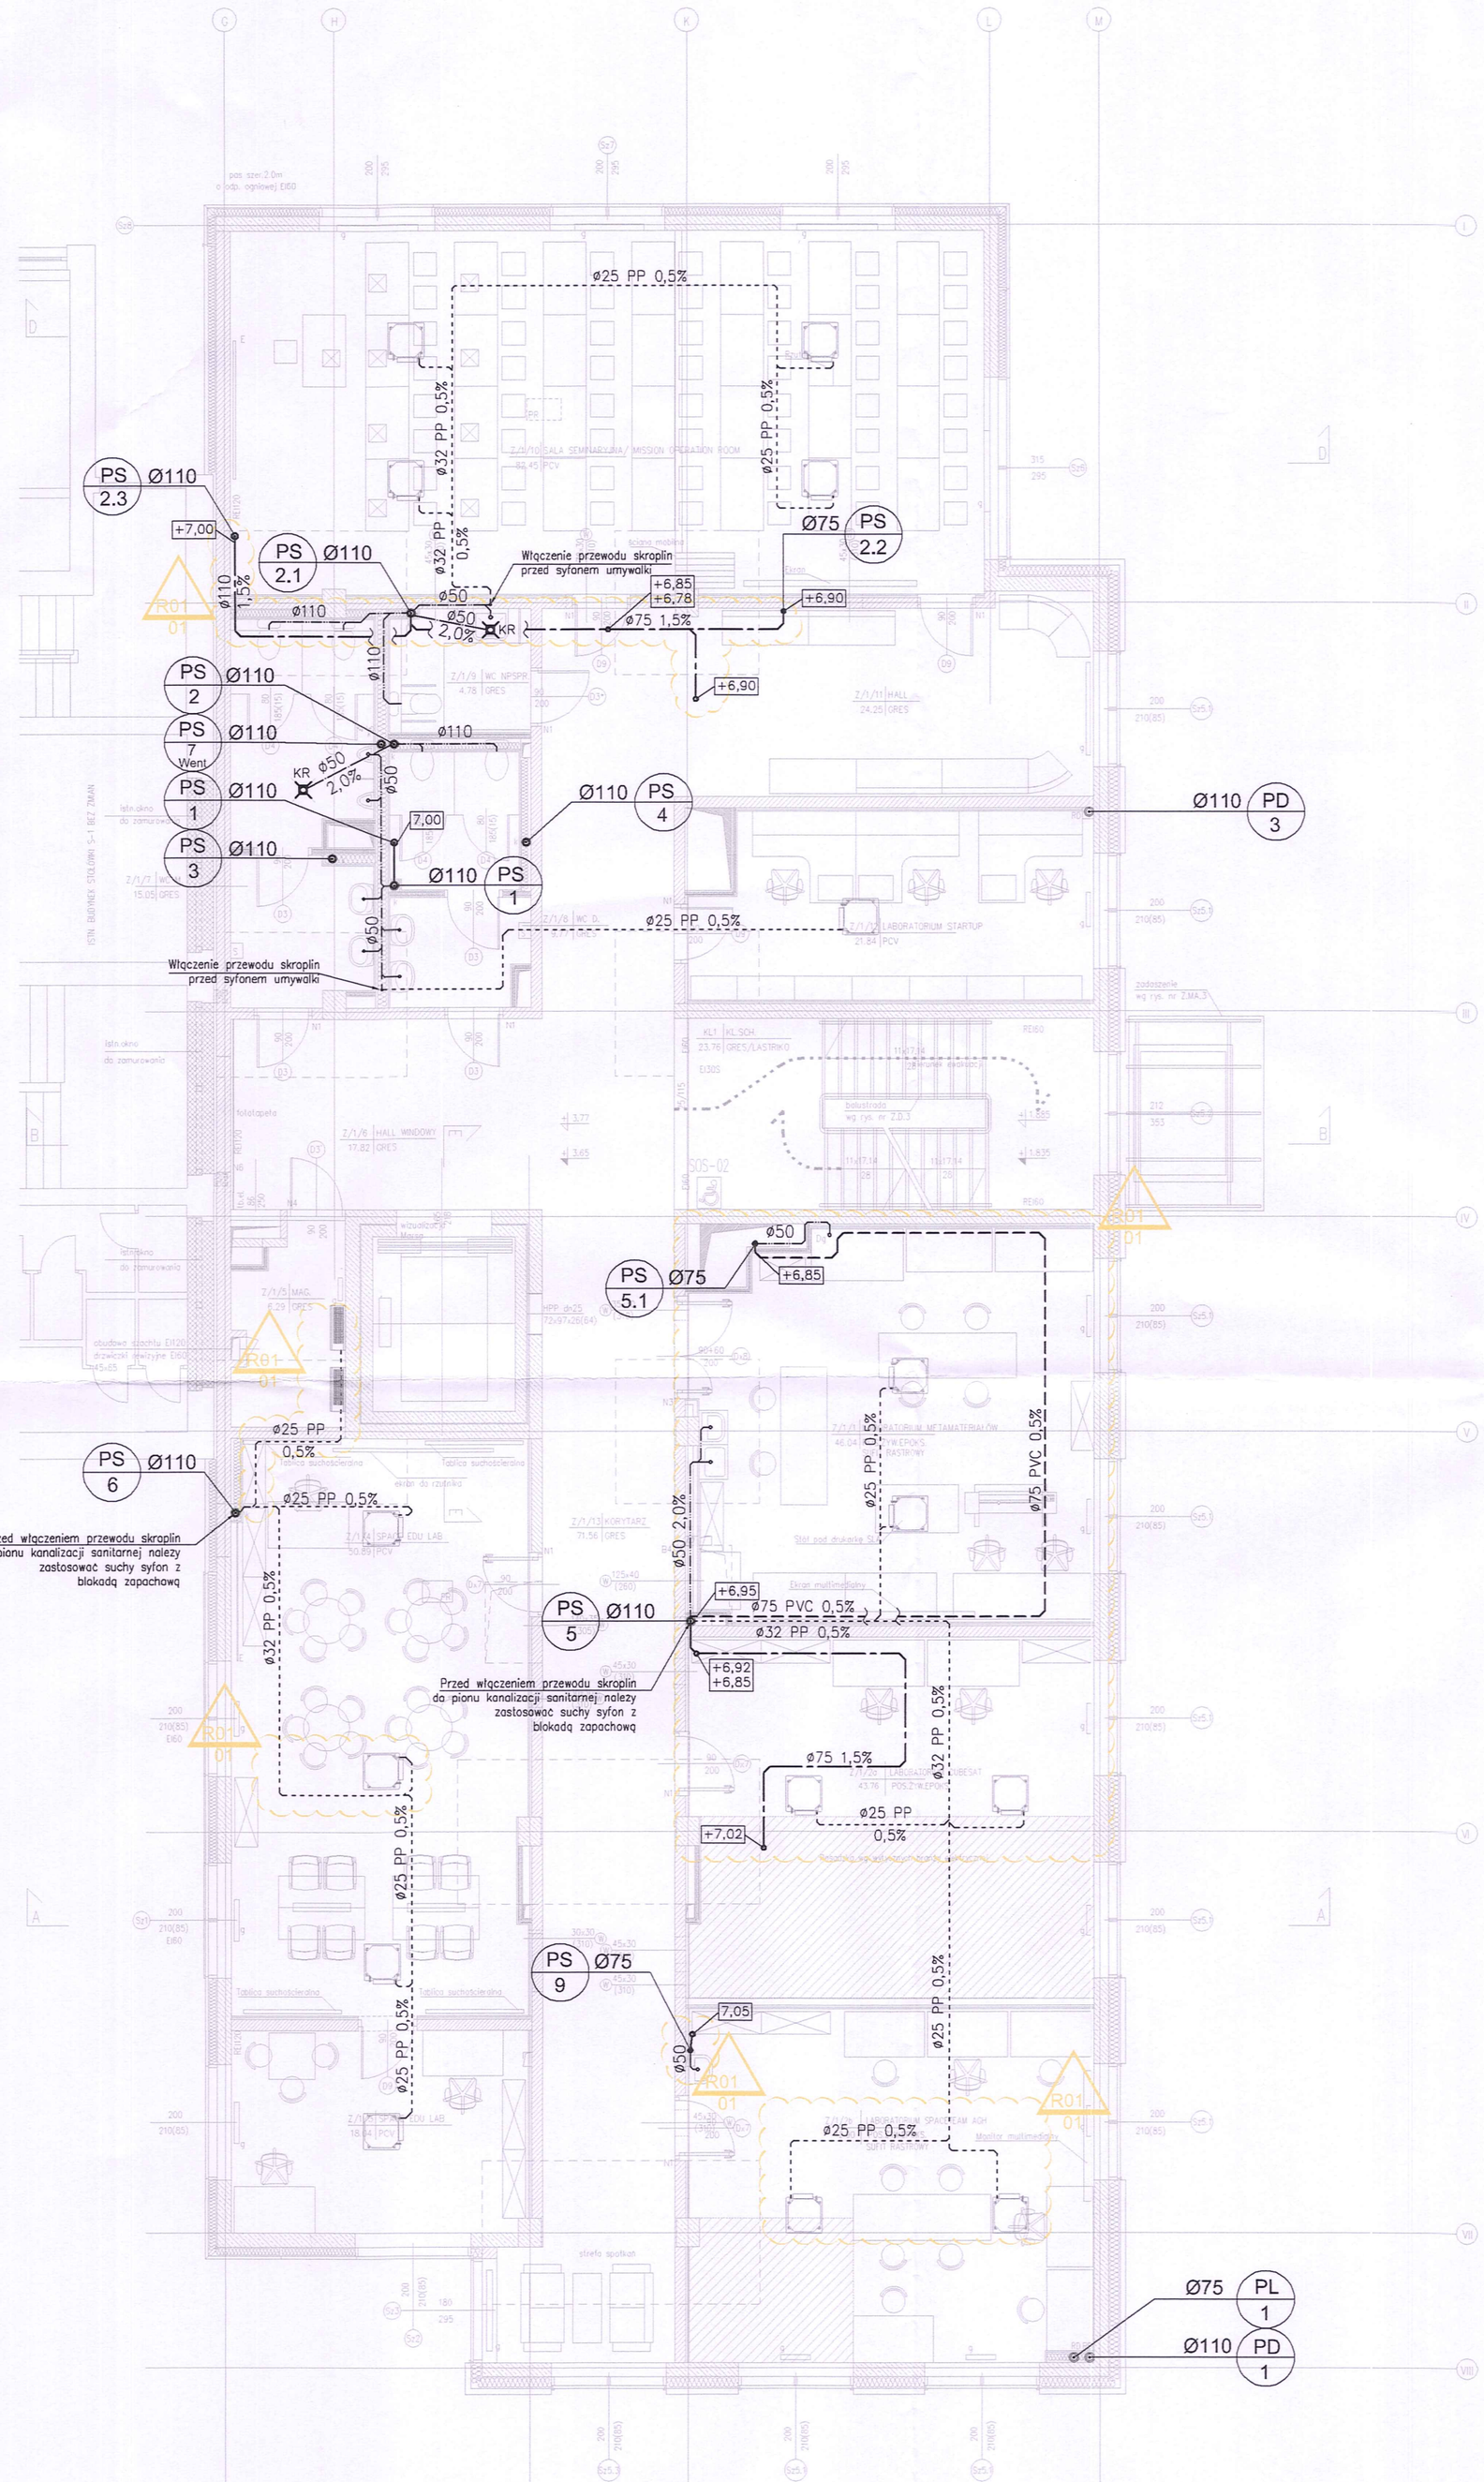


DOKUMENTACJA POWYKONAWCZA

| NR. REW. | DATA | OPIS ZMIANY | PODPIS |
|---|---|---|---|
| 01 | 13.02.2023 | 1. Dostosowanie instalacji do zmian architektonicznych | |
| REWIZJE | | | |

POZIOM WYKOŃCZENIA POSADZKI +3,77m

UWAGI OGÓLNE DO DOKUMENTACJI:

1. Przed rozpoczęciem prac należy zapoznac się z dokumentacjarni wszystkich pozostałych instalacji oraz projektem architektury i konstrukcji. W przypadku rozbieżnosci w jakimkolwiek z elementów dokumentacji należy rozbieżnosc taką zgłosic projektantowi, który zobowiązany będzie do pisemnego rozstrzygnięcia problemu. Wykonawca jest zobowiązany do dokonania koordynacji montażowych niniejszych instalacji z innymi instalacjami mechanicznymi i elektrycznymi.
2. Rysunki i część opisowa są częściami dokumentacji wzajemnie uzupełniającymi się. Wszystkie elementy ujęte w części opisowej a nie pokazane na rysunkach oraz pokazane na rysunkach a nie ujęte w części opisowej winny być traktowane jakby były ujęte w obu. W przypadku wątpliwosci co do interpretacji niniejszej dokumentacji, Wykonawca przed rozpoczęciem prac winien zgłosic te wątpliwości projektantowi w postaci zapytania projektowego. Projektant zobowiązany będzie do pisemnego rozstrzygnięcia problemu.
3. Wykonawca poszczególnych robót ma uwzględnić wszystkie elementy niezbędne do zrealizowania całosci prac i zapewnienia pełnej funkcjonalnosci wykonywanych instalacji.

PP PRROJEKT — Kraków ul. Kielecka 28/2

Obiekt
Działka nr 19/47 obr. 12 Krowodrza, ul. W. Reymonta 13a, Kraków

Inwestor
Akademia Górniczo - Hutnicza im. Stanisława Staszica w Krakowie
Al. Mickiewicza 30, 30-059 Kraków

| | | | |
|---|---|---|---|
| Projektował: | mgr inż. Piotr Pawlik | MAP/0238/POOS/05 | |
| Sprawdził: | mgr inż. Grzegorz Drozdowski | MAP/0458/PWBS/19 | |
| Współpraca: | mgr inż. Krzysztof Wiśniewski | | |
| | mgr inż. Adrian Stelmach | | |
| | mgr inż. Michał Frączek | | |
| | mgr inż. Maciej Guziec | | |

| | | |
|---|---|---|
| Projekt (opracowanie): PROJEKT WYKONAWCZY SKRZYDŁO ZACHODNIE | Branża: SAN. | Nr rys.: 3.04 |
| | Stadium: PW | |
| | Data: 12.2017 | Format rys.: - |
| Treść rysunku: INSTALACJE KANALIZACJI RZUT 1 PIĘTRA | Skala: 1:100 | |
| | PRJ. NR 192/2017 | |

PRAWA AUTORSKIE ZASTRZEŻONE